



Samþykkt þann  
05. des. 2018


Byggingafulltrúinn J.H. Hrafn

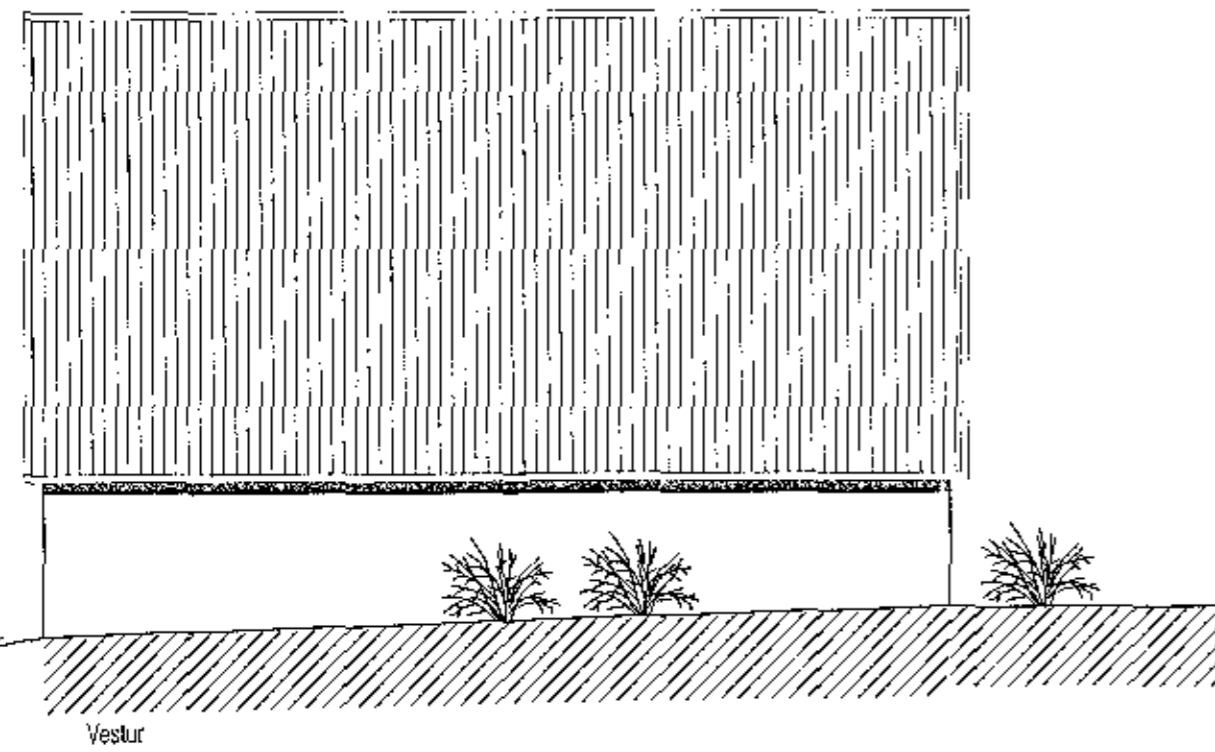


Vestur

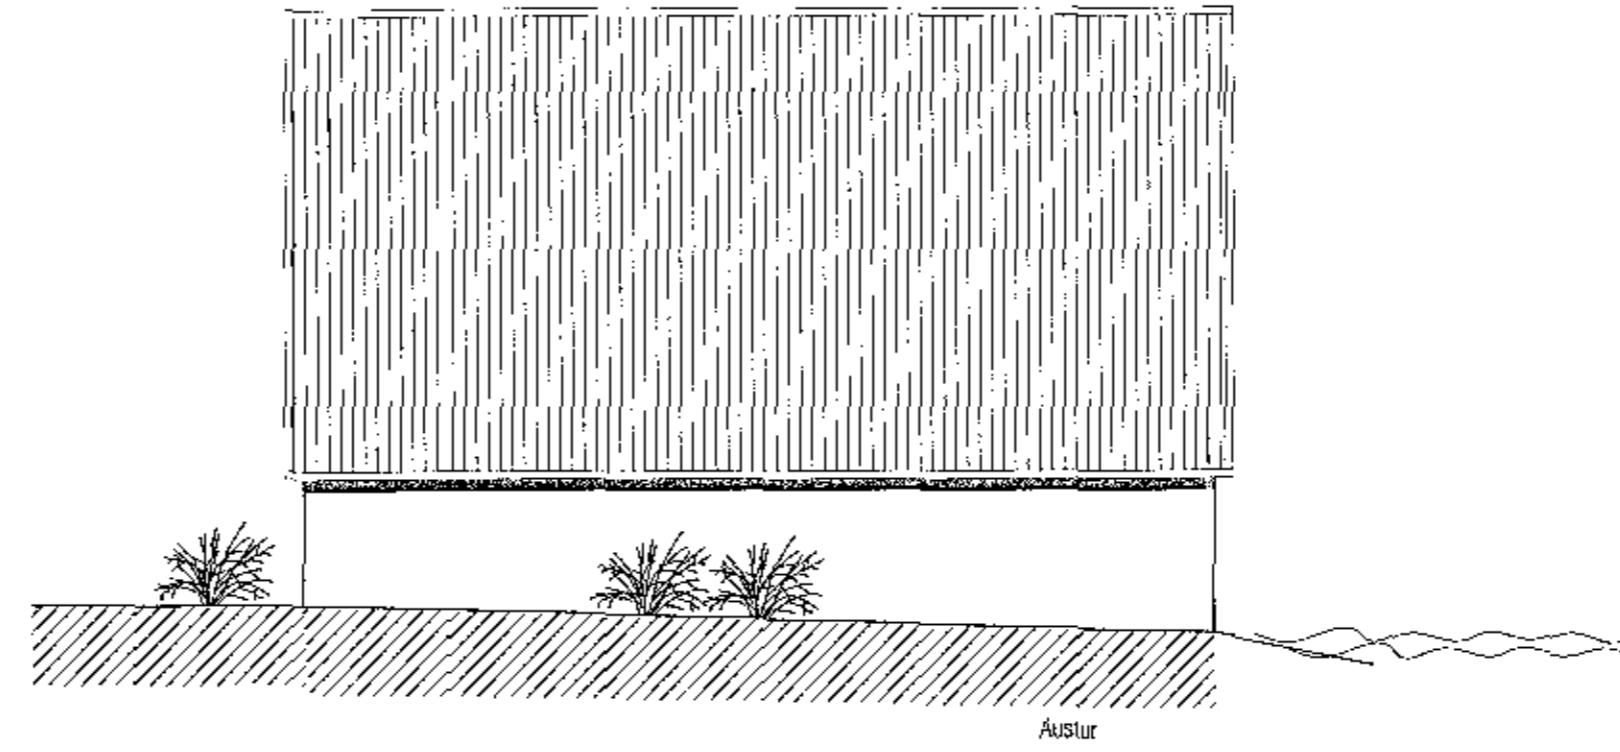


Austur

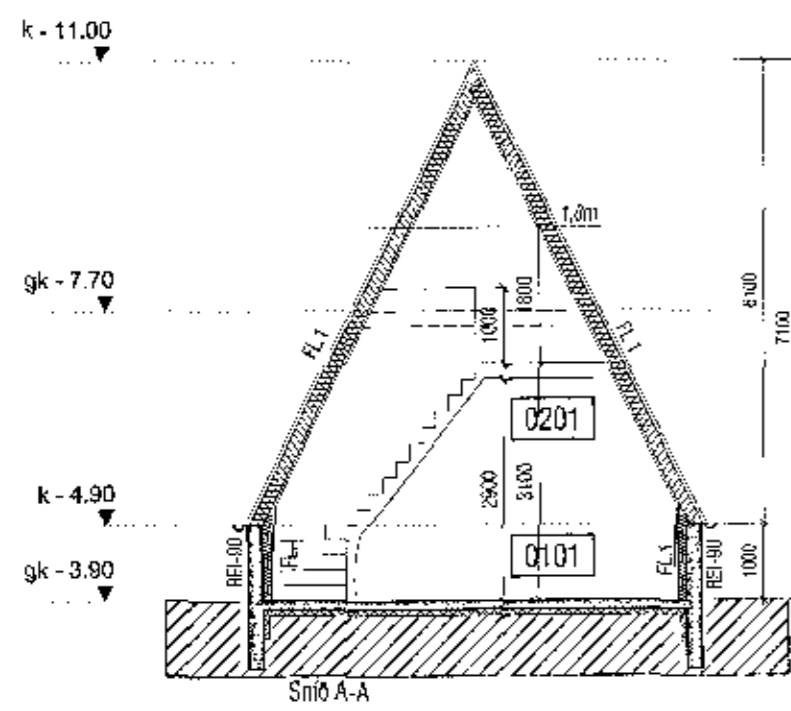


Sníð A-A

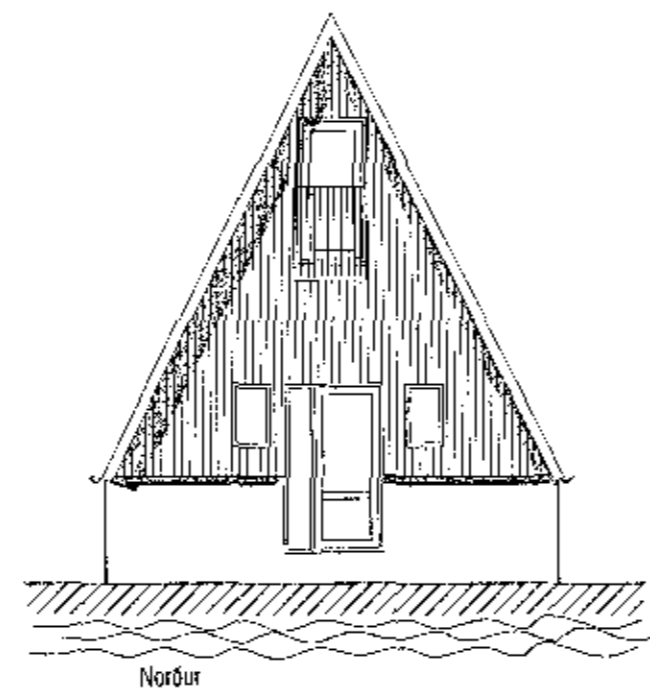


Norður

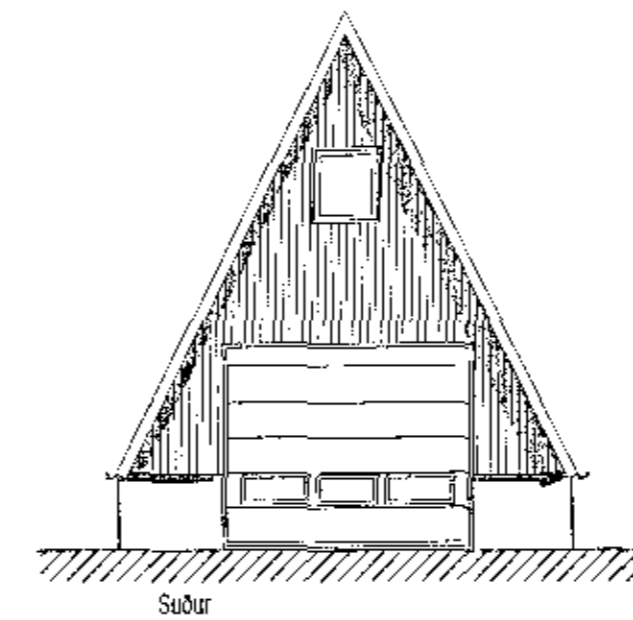


Suður

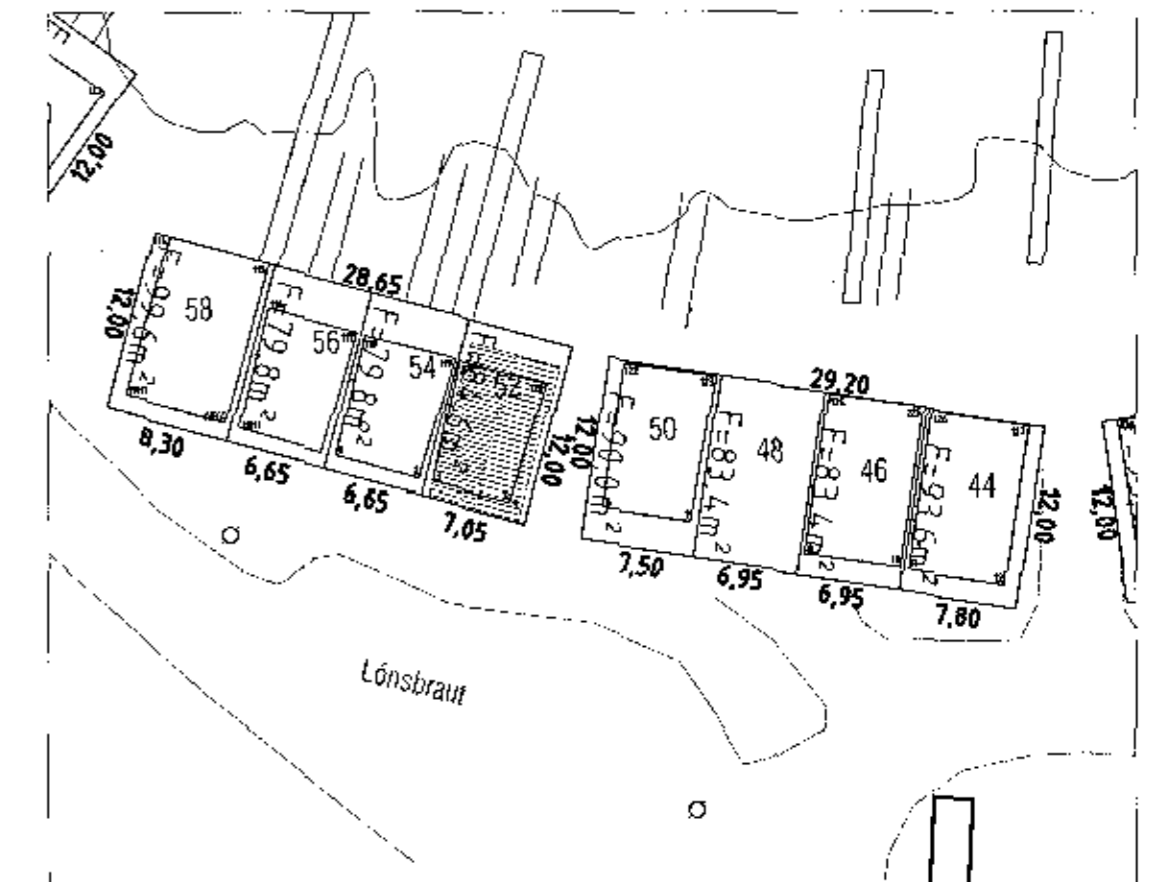

Afstöðumynd 1:500

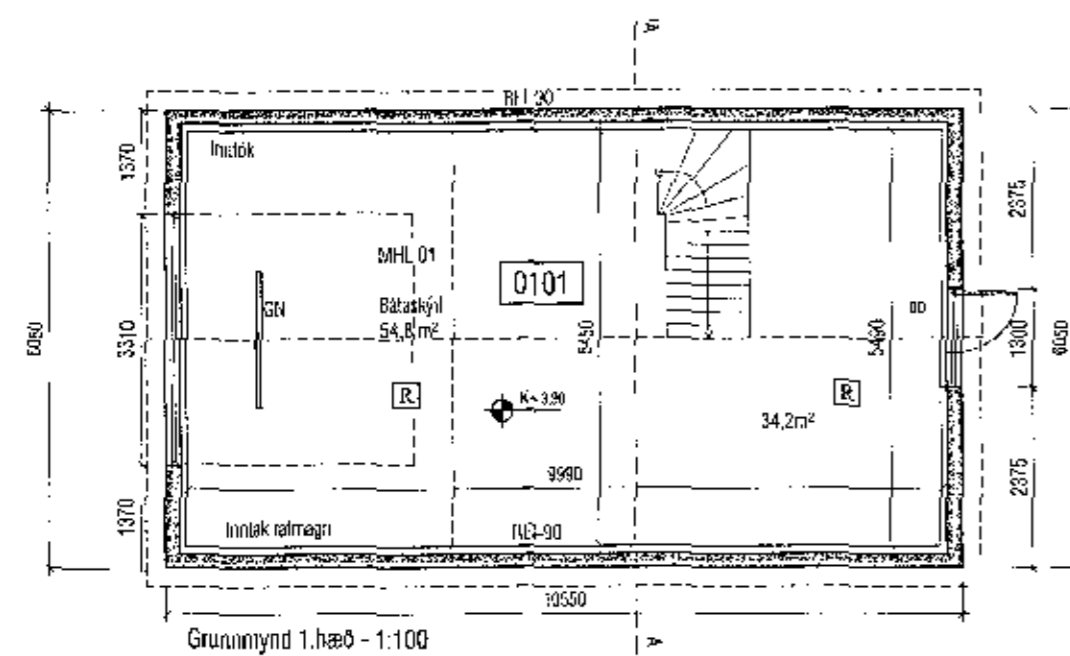

Grunnmynd 1.hæð - 1:100

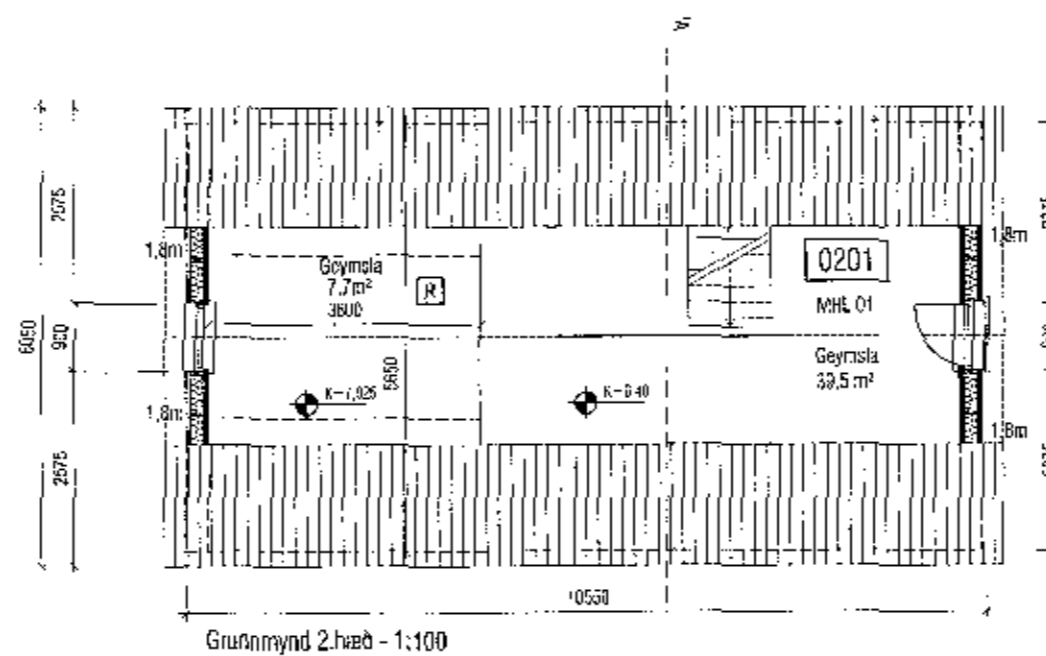

Grunnmynd 2.hæð - 1:100

Breyting 11.11.18:  
Breytt gluggaútlit - reyndarteikning

**mansard**  
teiknistofa ehf



Suðurlandsbraut 30 - 108 Reykjavík  
www.mansard.is - jonhraf@mansard.is  
Kt.: 570394-2079 - s:862-7102

Verkefni: **LÖNSBRAUT 52, HAFNARFIRÐI**

Efni: **ADALUPPDRÁTTUR  
GRUNNMYND, SNÍÐ OG ÚTLIT**

Verknúmer: A-18-11-01 | Mkv.: 1:100 | **A2**

Teikn. nr.: A-02 | Dags.: 11.11.2018

Hannað: JHH | Teiknað: JHH

Jón Hrafn Hlöðversson byggingafræðingur BFI

Kt.: 260662-6519

Samþykkt: