



breyting dags unnið

A 18.12.18 egg
Teikning hefur verið uppfærð m.H. burðarsína sem eru á staðnum / húðarn á söluum nannaenda er snúð út / móttökurými fast inn í horn á "MIRKYM" / veggur á "AS" hljóði til norðanmegin og minnkad og "MIRKYM" stækkað og flötaleið spjald / rými rými kemur í "TVIST" / ísáttur er tekið út / rafmagnstólurými er bætt inn þar sem geymsla er / kennarastofa stækkað / flötaleið til norðs. Út úr "TVIST" dætur úr / gangangur inn í "MIRKYM" / brunakelli fast til úr gangrými yfir í "MIRKYM".

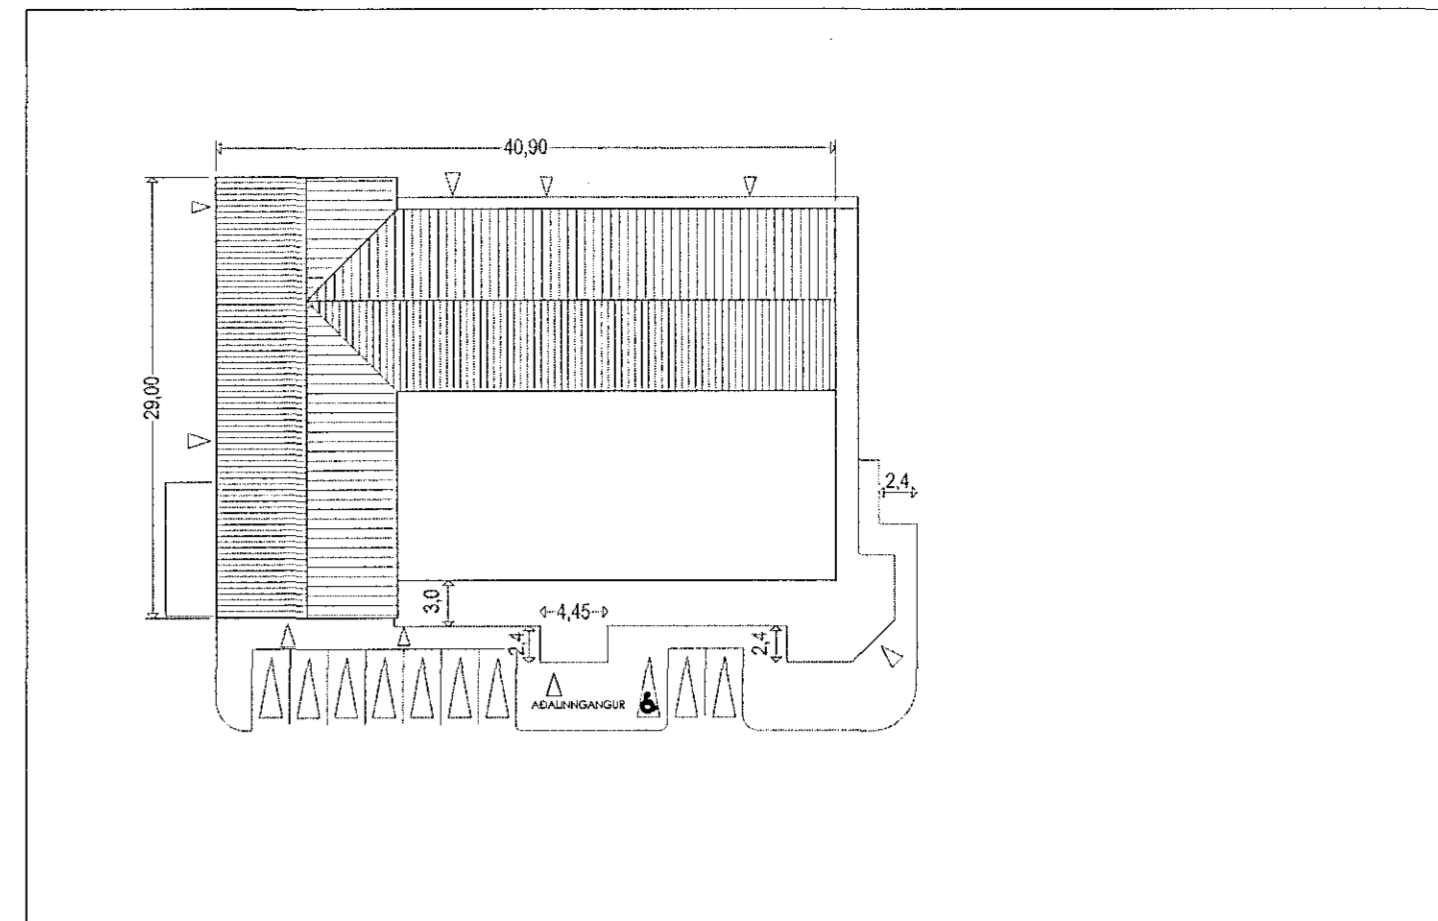

AFSTÖÐUMYND MKV 1:500

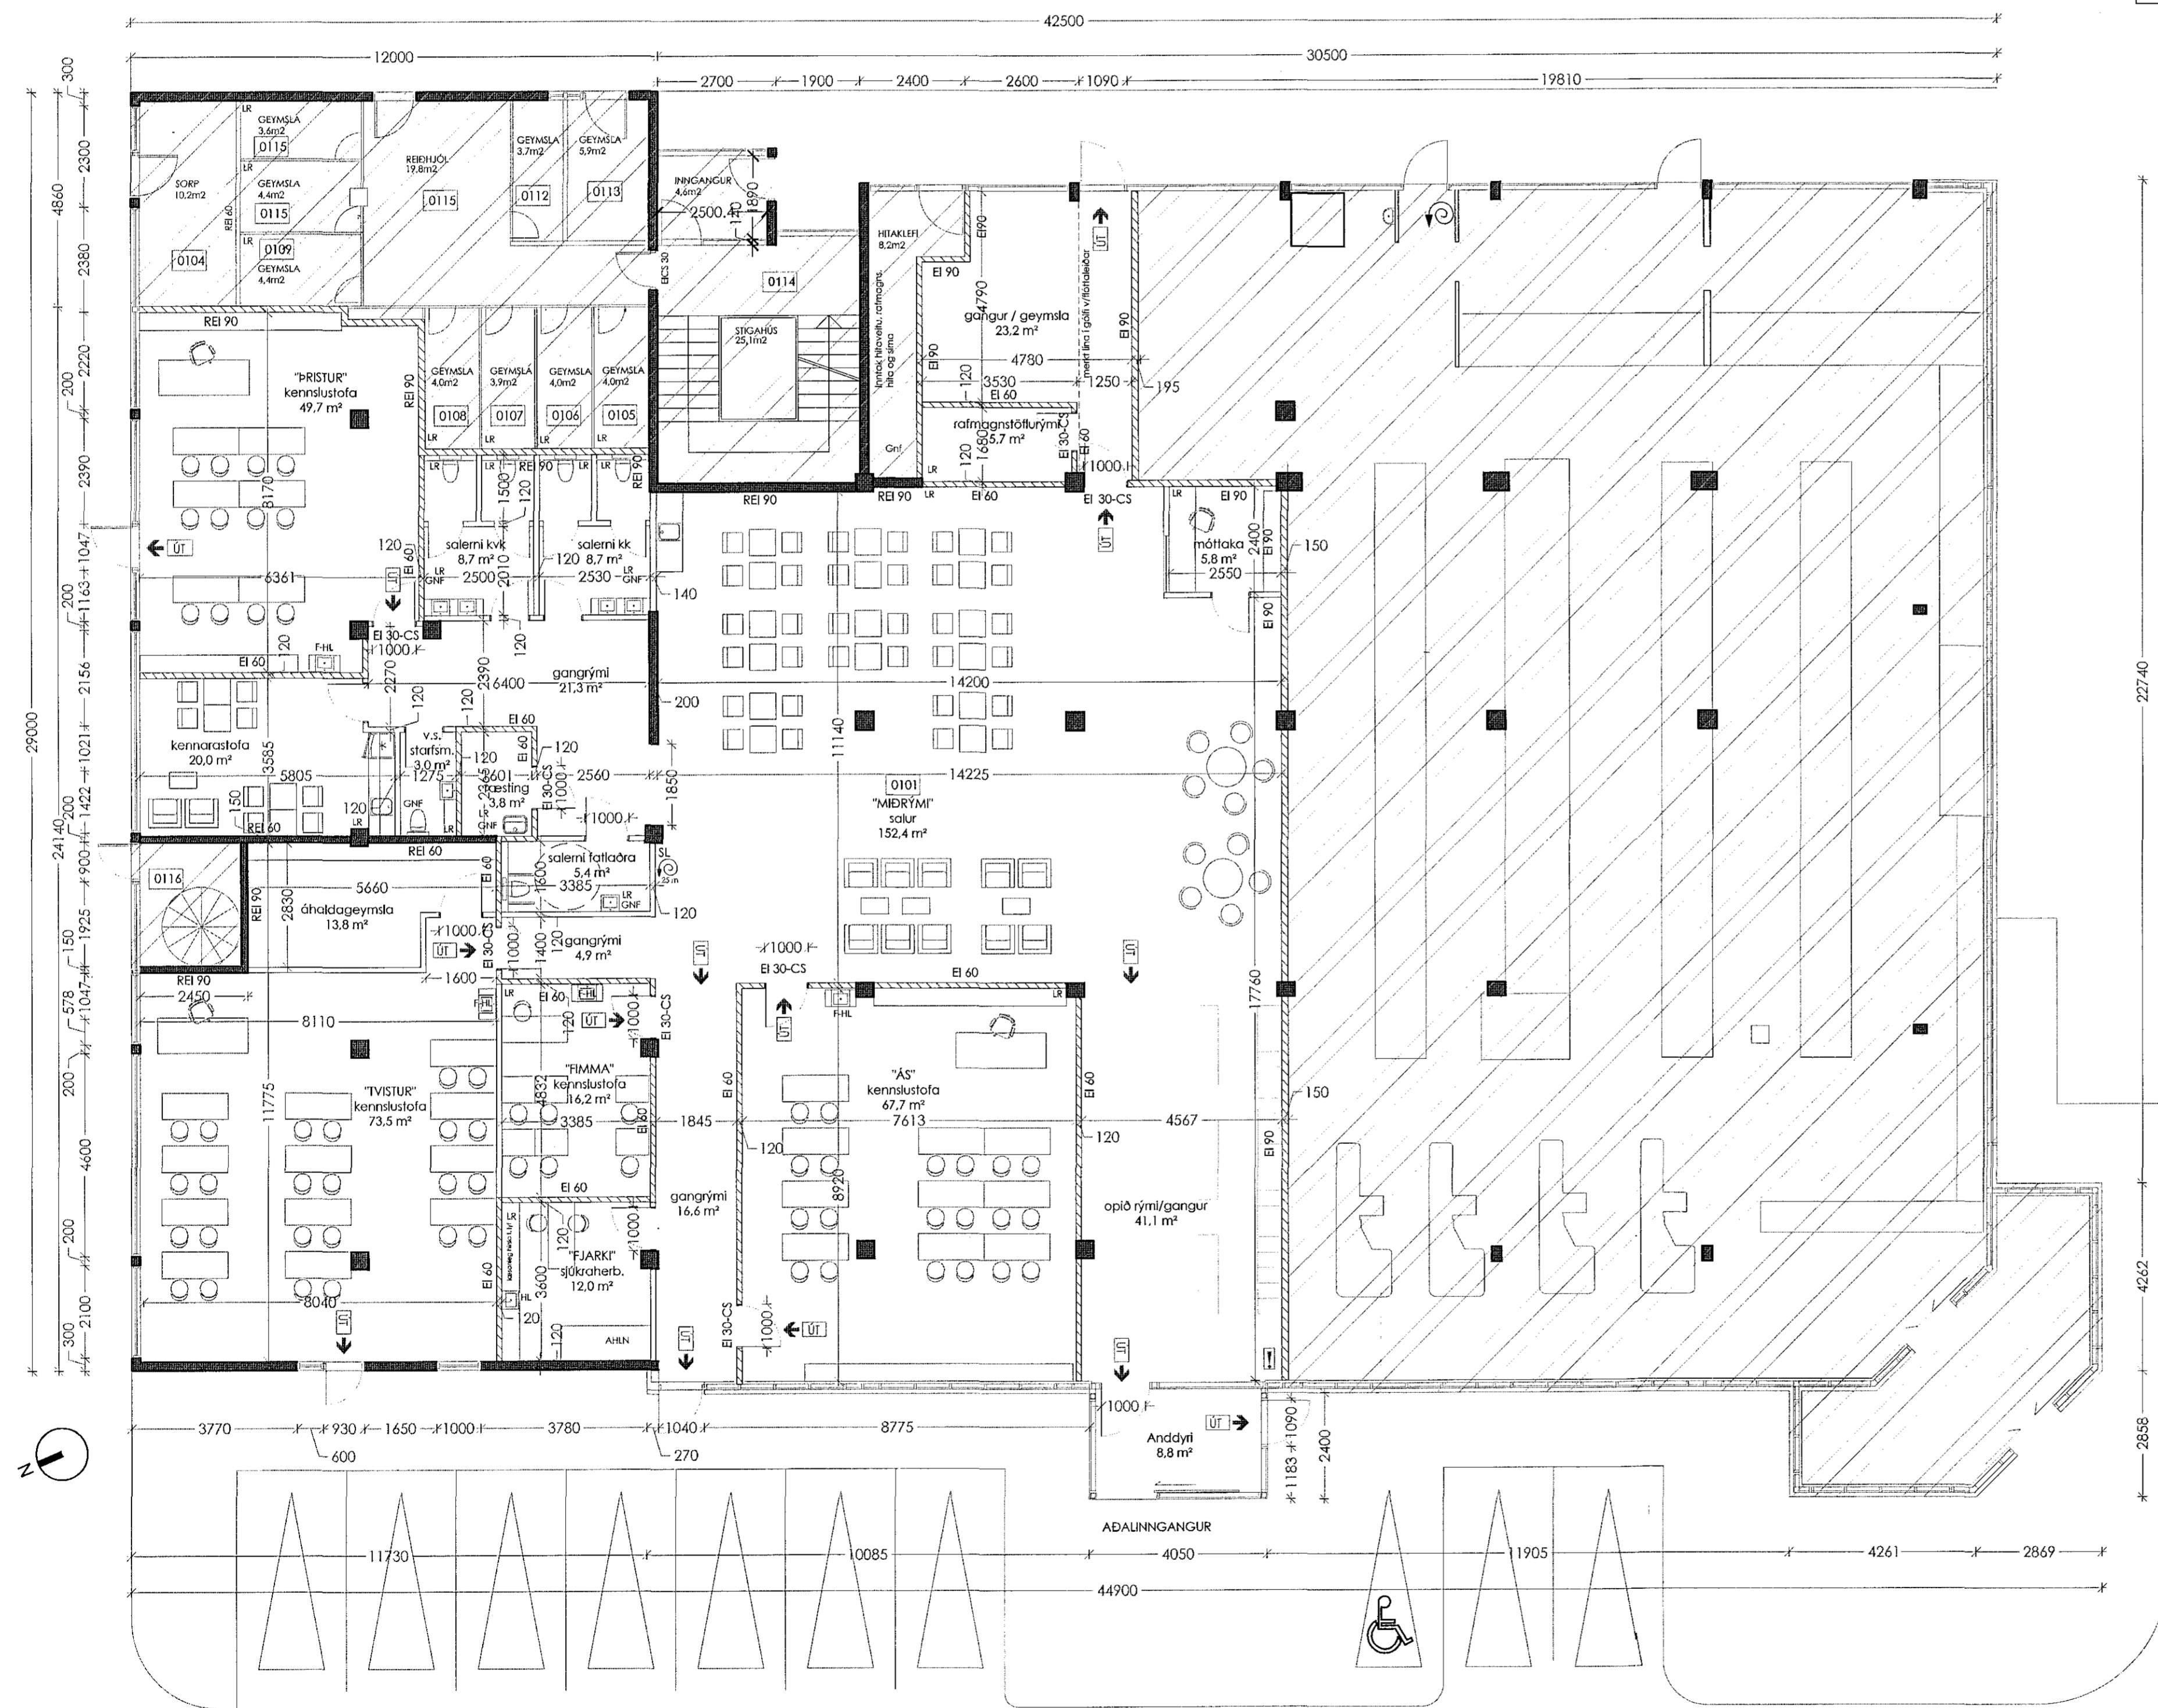

GRUNNMYND JARÐHÆÐAR MKV 1:100



HEILBRIGÐISEFTIRLIT
HAFNARFJARDAR-
OG KÓPAVOSSV. EÐIS
Gæðgættur 2018
11.12.2018
væðingarmálurinn
væðingarmálurinn



- SKÝRINGAR Á TEIKNINGUM:
- Afmörkun byggingareltis
 - Ei 60 Veggir og hæðarskið með merktum brunamótsstöðu
 - E 30 Húðir og gluggar með merktum brunamótsstöðu
 - ↳ ÚT Merktur útgangur
 - ⊙ 30m Brunastanga
 - ⊥ Stjómstöð brunavöð kerfis
 - SL Handbókavétki
 - RL Reyklöpun
 - OH Öryggisvæði hreyfhamlaða
 - AHLN Aðhvarfing nannaenda vegna skynveikinda
 - F-HIL Flyfjarlæg handlaug (portable sink)
 - LR Loftfræsing
 - GNF Gólfurfall
 - PNF Þakurfall
 - △ Breytingar í teikningu
 - Skáttakófi grunnmynd er ekki til umfjölunar

HÚSID VAR REIST ÁRÍÐ 1978.
TEIKNINGAR ÞESSAR ERU BYGGÐAR Á UPPRUNALEGUM
TEIKNINGUM OG UPPMÆLINGUM Á STAÐNUM.

ADALUPPDRÁTTUR

verk Reykjavíkurvegur 50
Skólahúsnæði

verkkaupi FESTI fasteignir

heili Grunnmynd jarðhæðar

mkv. A1 / 1:100

dags 28.09.18

hannað gov/egg

teiknað gov/egg

G. Ódour Viðisson arkitekt FAI
220564-4369

dap
development architecture property
Tjarnargata 4 101 Reykjavík
s 6604200 arkitekt@dap.is www.dap.is

verknr. teikning breyting
14-04-J (99)1.02 A