




ÚTLIT VESTUR, M 1:200

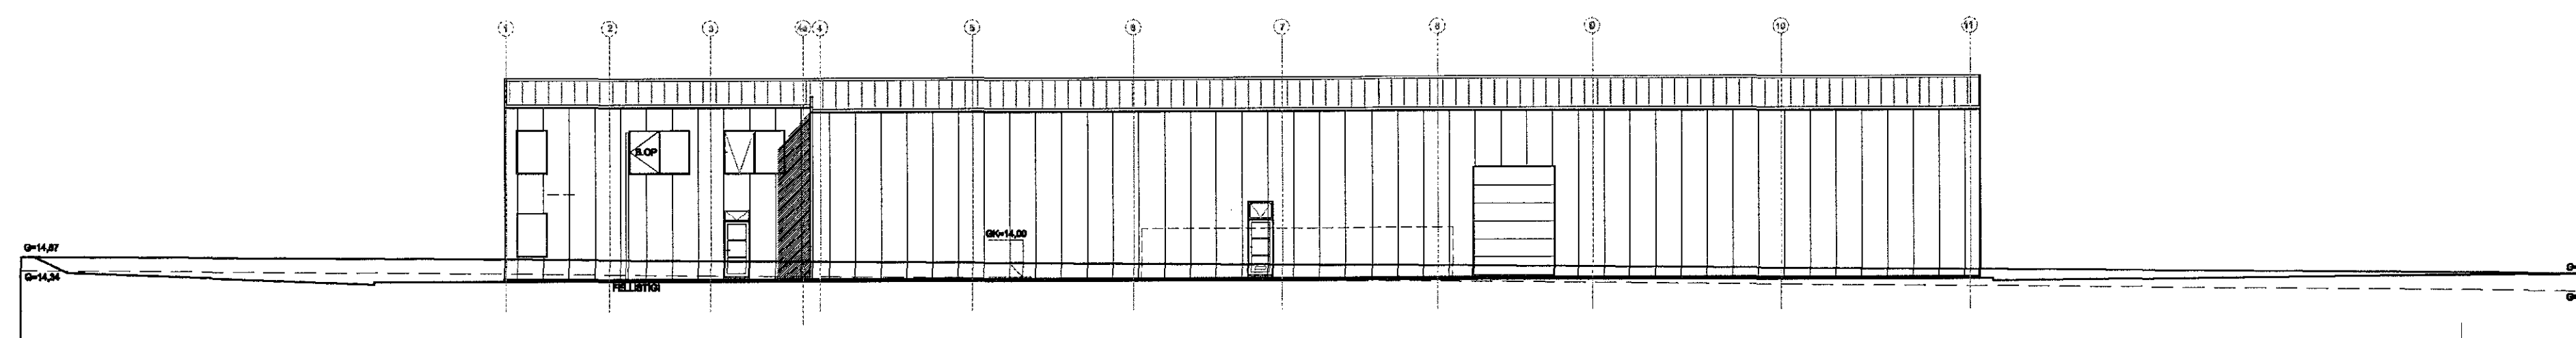


ÚTLIT AUSTUR NÚVERANDI HÚS FYRIR BREYTINGU, M 1:200

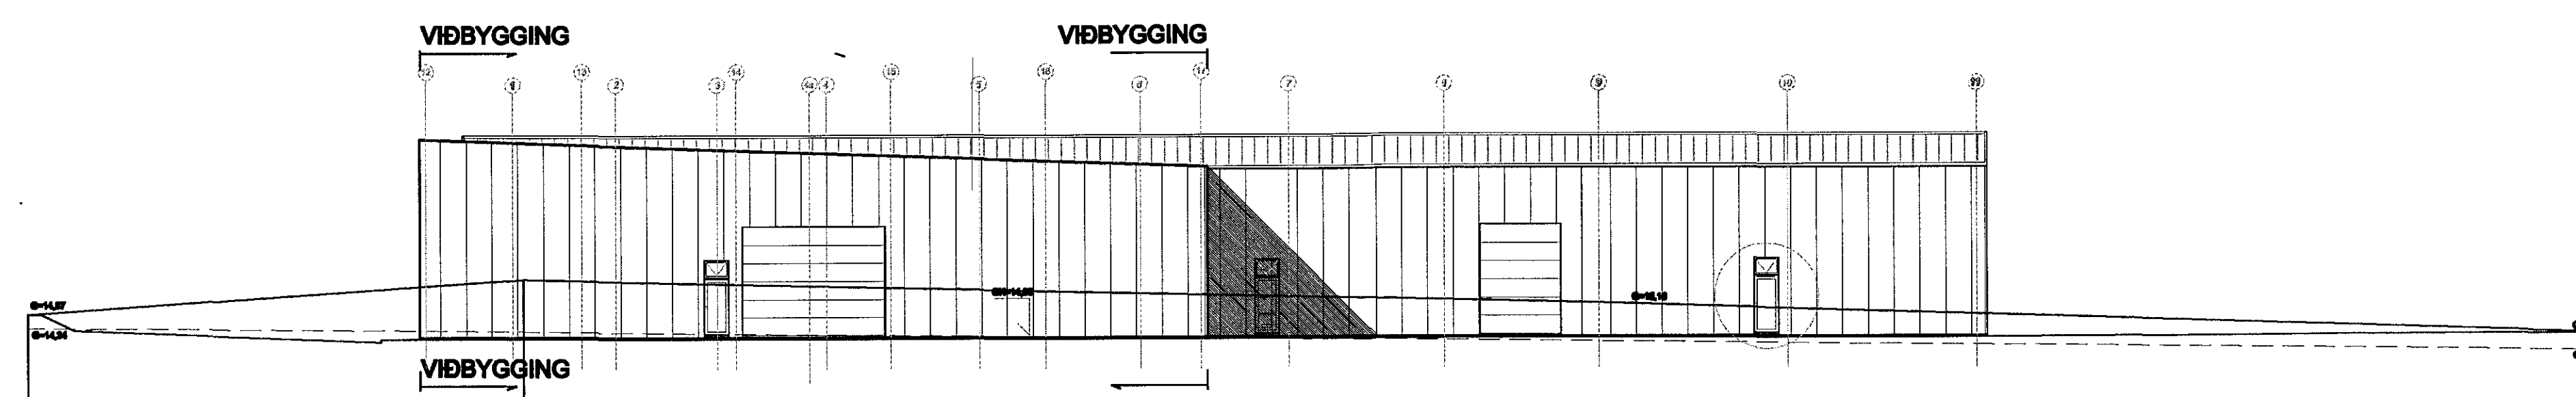


ÚTLIT AUSTUR M 1:200, EFTIR BREYTINGU

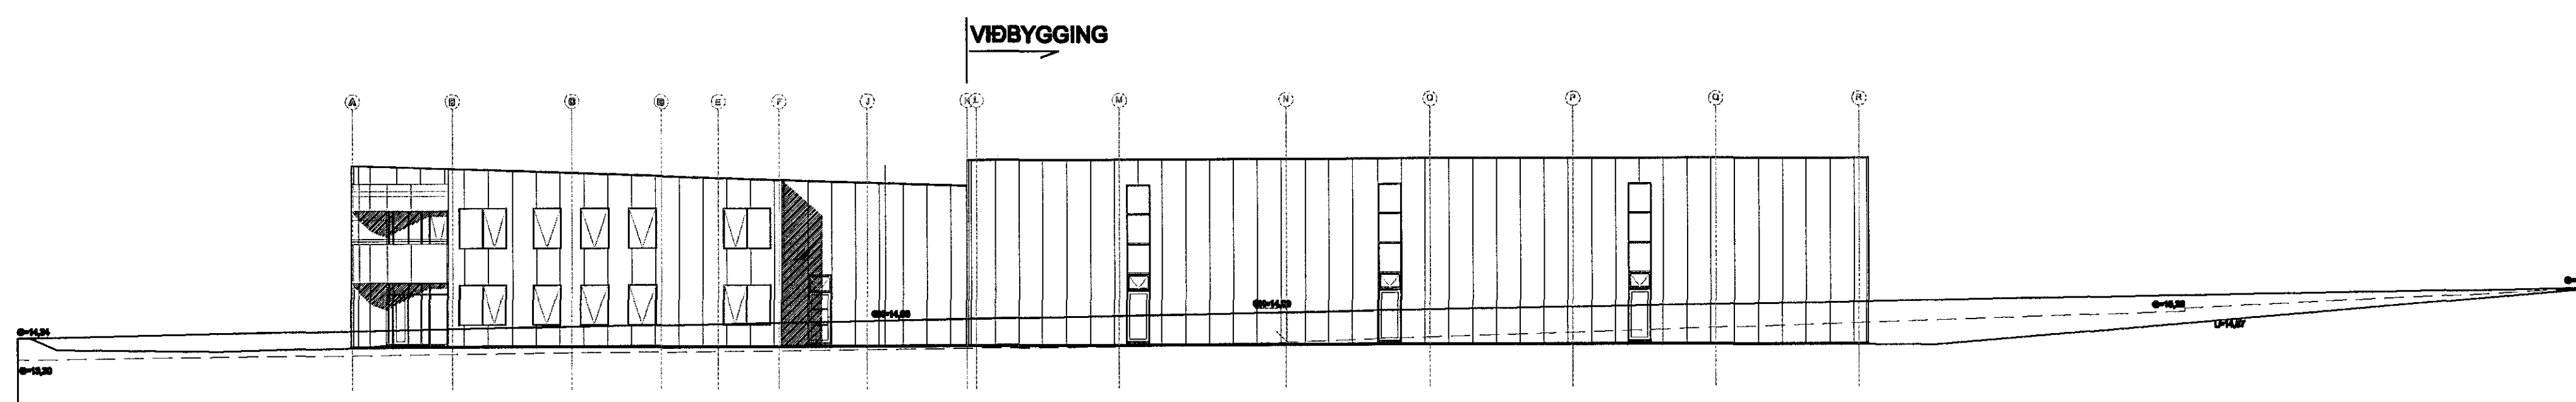

ÚTLIT SUÐUR, M 1:200

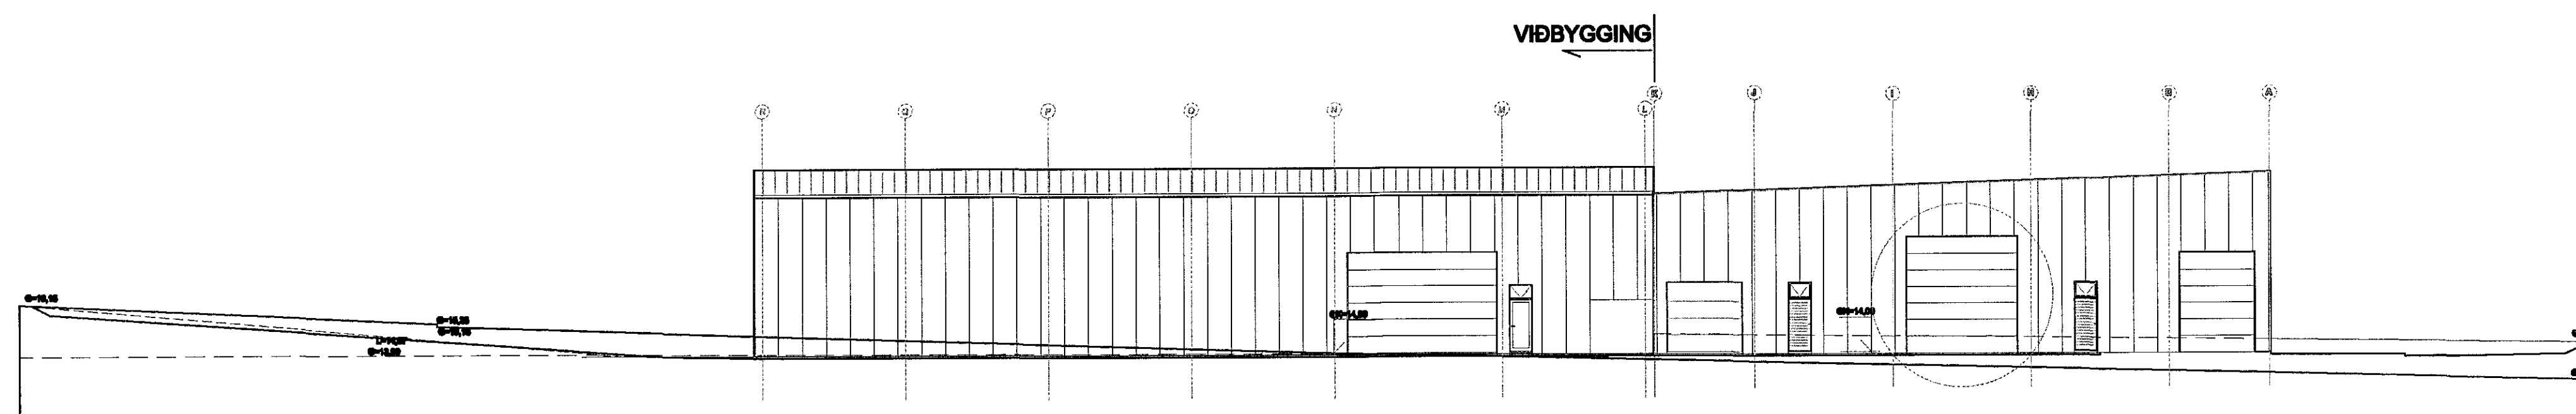

ÚTLIT NORÐUR, M 1:200

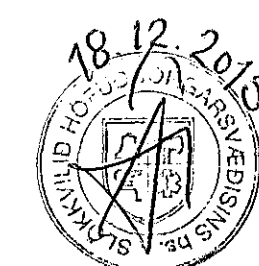

Arni Árnason
2018-12-03
16:01:00

BREYTINGAR	NR.	DAGS.	BREYTING	SP.
	01	21.08.06	Hús lækkað, sorpi skýtt, snið svert, byggingarfás.	
	02	28.08.06	Texti um brunavarnir upptætur	
	03	28.08.06	Klæðningu snúð	
	04	28.01.07	Inna fyrirkomulagi skrifstofa breytt	
	05	22.01.08	Nýbygging á kú	
	06	30.03.08	Skrifstofur í nýbyggingu fjarlægðar	
	07	02.02.11	Dyrum, innitakarými br. Skrifst. fjarl.	
	08	20.06.11	Inna fyrirkomulag, millipallur milli 1. og 2. hæðar	
	09	25.08.11	Nýbyggingu breytt í viðbyggingu	
	10	23.01.16	Smárymum breytt, þessi teikning óbreytt	
	11	24.12.16	Reyndartekning, Útlit óbreytt	
	12	14.11.18	Ný fellih. á n.gaff og gönguh. á austurhlíð	


VERK
HRADFLUTNINGAR / FEDEX
SELHELLA 9

TEKNING
Útlit

KVAFDI
1:200

DAGS.
13.07.2006
TEKNAÐ AF
GJ

TEKNING NR.
0102

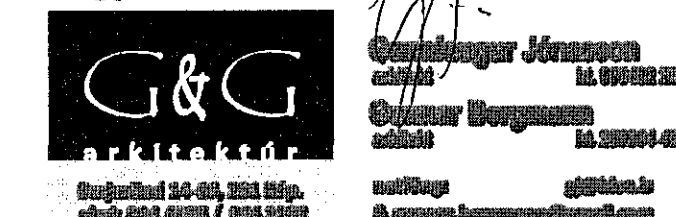

