



SNEIÐING B-B M1:100, NÚVERANDI HÚS

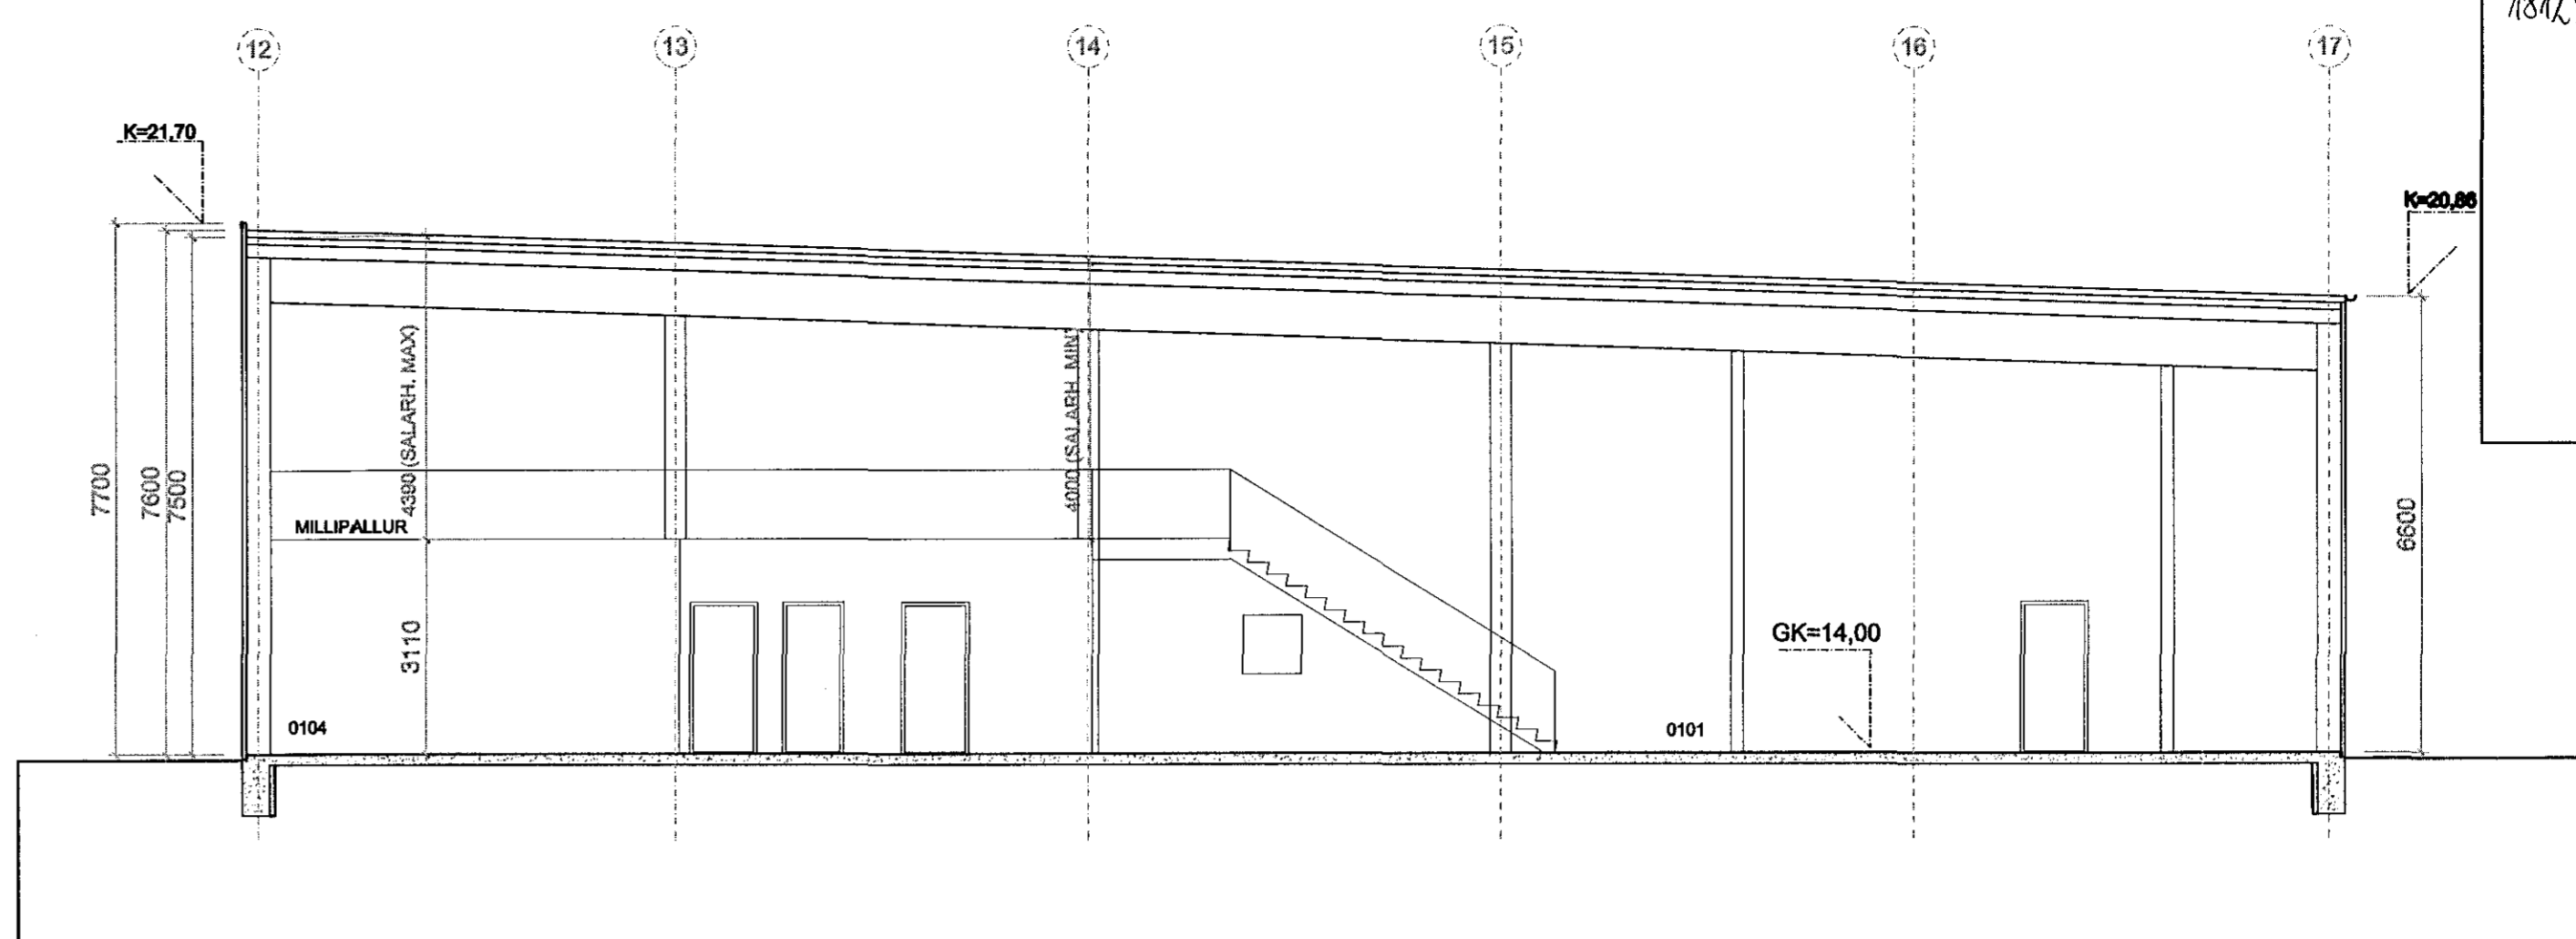

SNEIÐING D-D, NÝ VIÐBYGGING M1:100

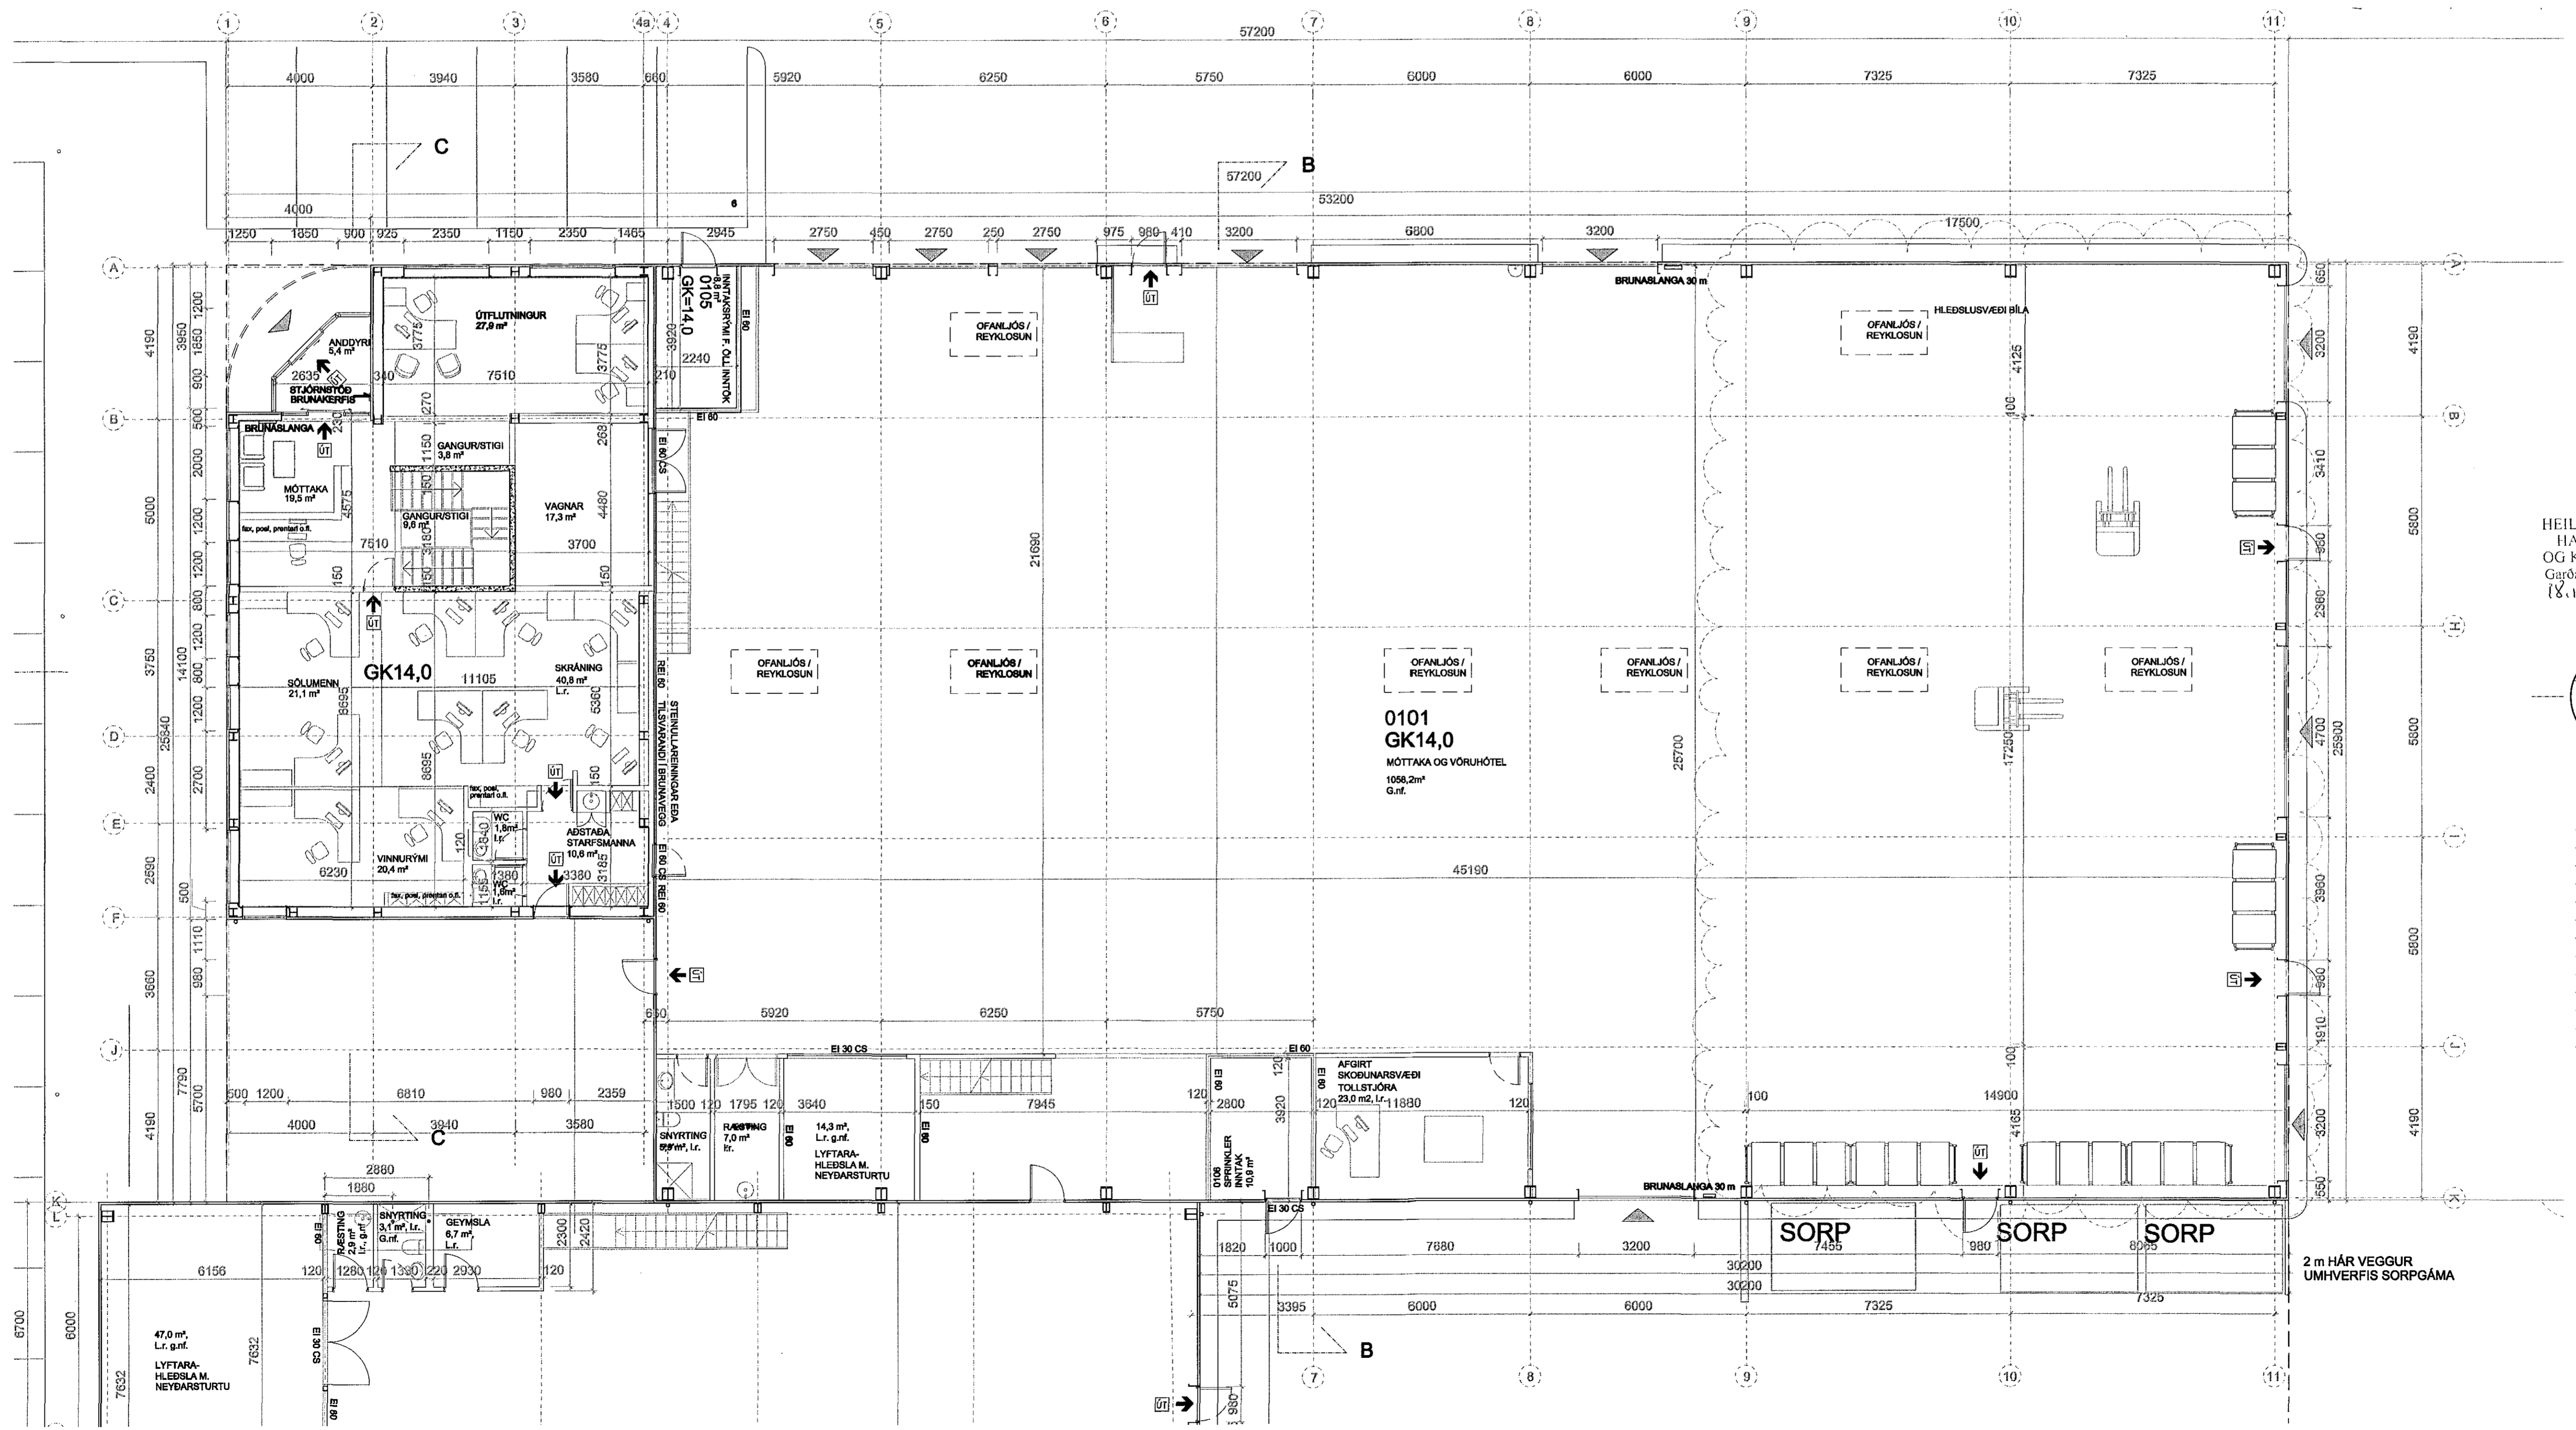

GRUNNMYND 1. HÆÐ, M1:100

HEILBRIGDISEFTIRLIT
HAFNARFJÓRÐAR-
OG KÓPAVOGSSVÆÐIS
Garðatorgi 5 - 100 Kópavogur
18.12.2018

Árni Arnason
2018-12-03
16:03:17

BREYTINGAR

NR.	DAGS.	BREYTING	Sp.
01	21.08.06	Hús tekið, sorpl skilyt, snú svert, byggingarlys.	
02	28.08.06	Texti um brunavarnir uppfærður	
03	28.08.06	Klæðningu snúð	
04	28.01.07	Inna fyrirkomulagi skrifstofa breytt	
05	22.01.08	Nýbygging á hól	
06	30.03.08	Skrifstofur I nýbyggingu fjárfagjar	
07	02.02.11	Dýrum, inniskarými br. Skrifst. fjart.	
08	20.08.11	Inna fyrirkomulag, millipallur mhl.1 ofl.	
09	25.08.11	Nýbyggingu breytt I viðbyggingu	
10	23.01.16	Smárymum bætt við nýbyggingu	
11	24.12.16	Hillur og grylja fjárfagj. Nýjar hurðir	
12	14.11.18	Ný fellih. á n.gaffl og gönguh. á austurhlöð	

VERK
HRADFLUTNINGAR / FEDEX
SELHELLA 9

TEKNING
NÚVERANDI HÚSHLUTI
GRUNNMYND 1. HÆÐ

KVARÐI
1:100

DAGS.
13.07.2006

TEKNAÐ AF
GJ

TEKNING.IS
arkitektúr og skiptalag

Hraunlunga 85
200 Kópavogur
gsm: 824 4555

TEKNING NR.
0105

Gunnlaugur Kristjánsson t. 890462 2290
netfang:gunnlaugur@gmail.com