



SNEIÐING C-C, M 1:100, NÚVERANDI HÚS

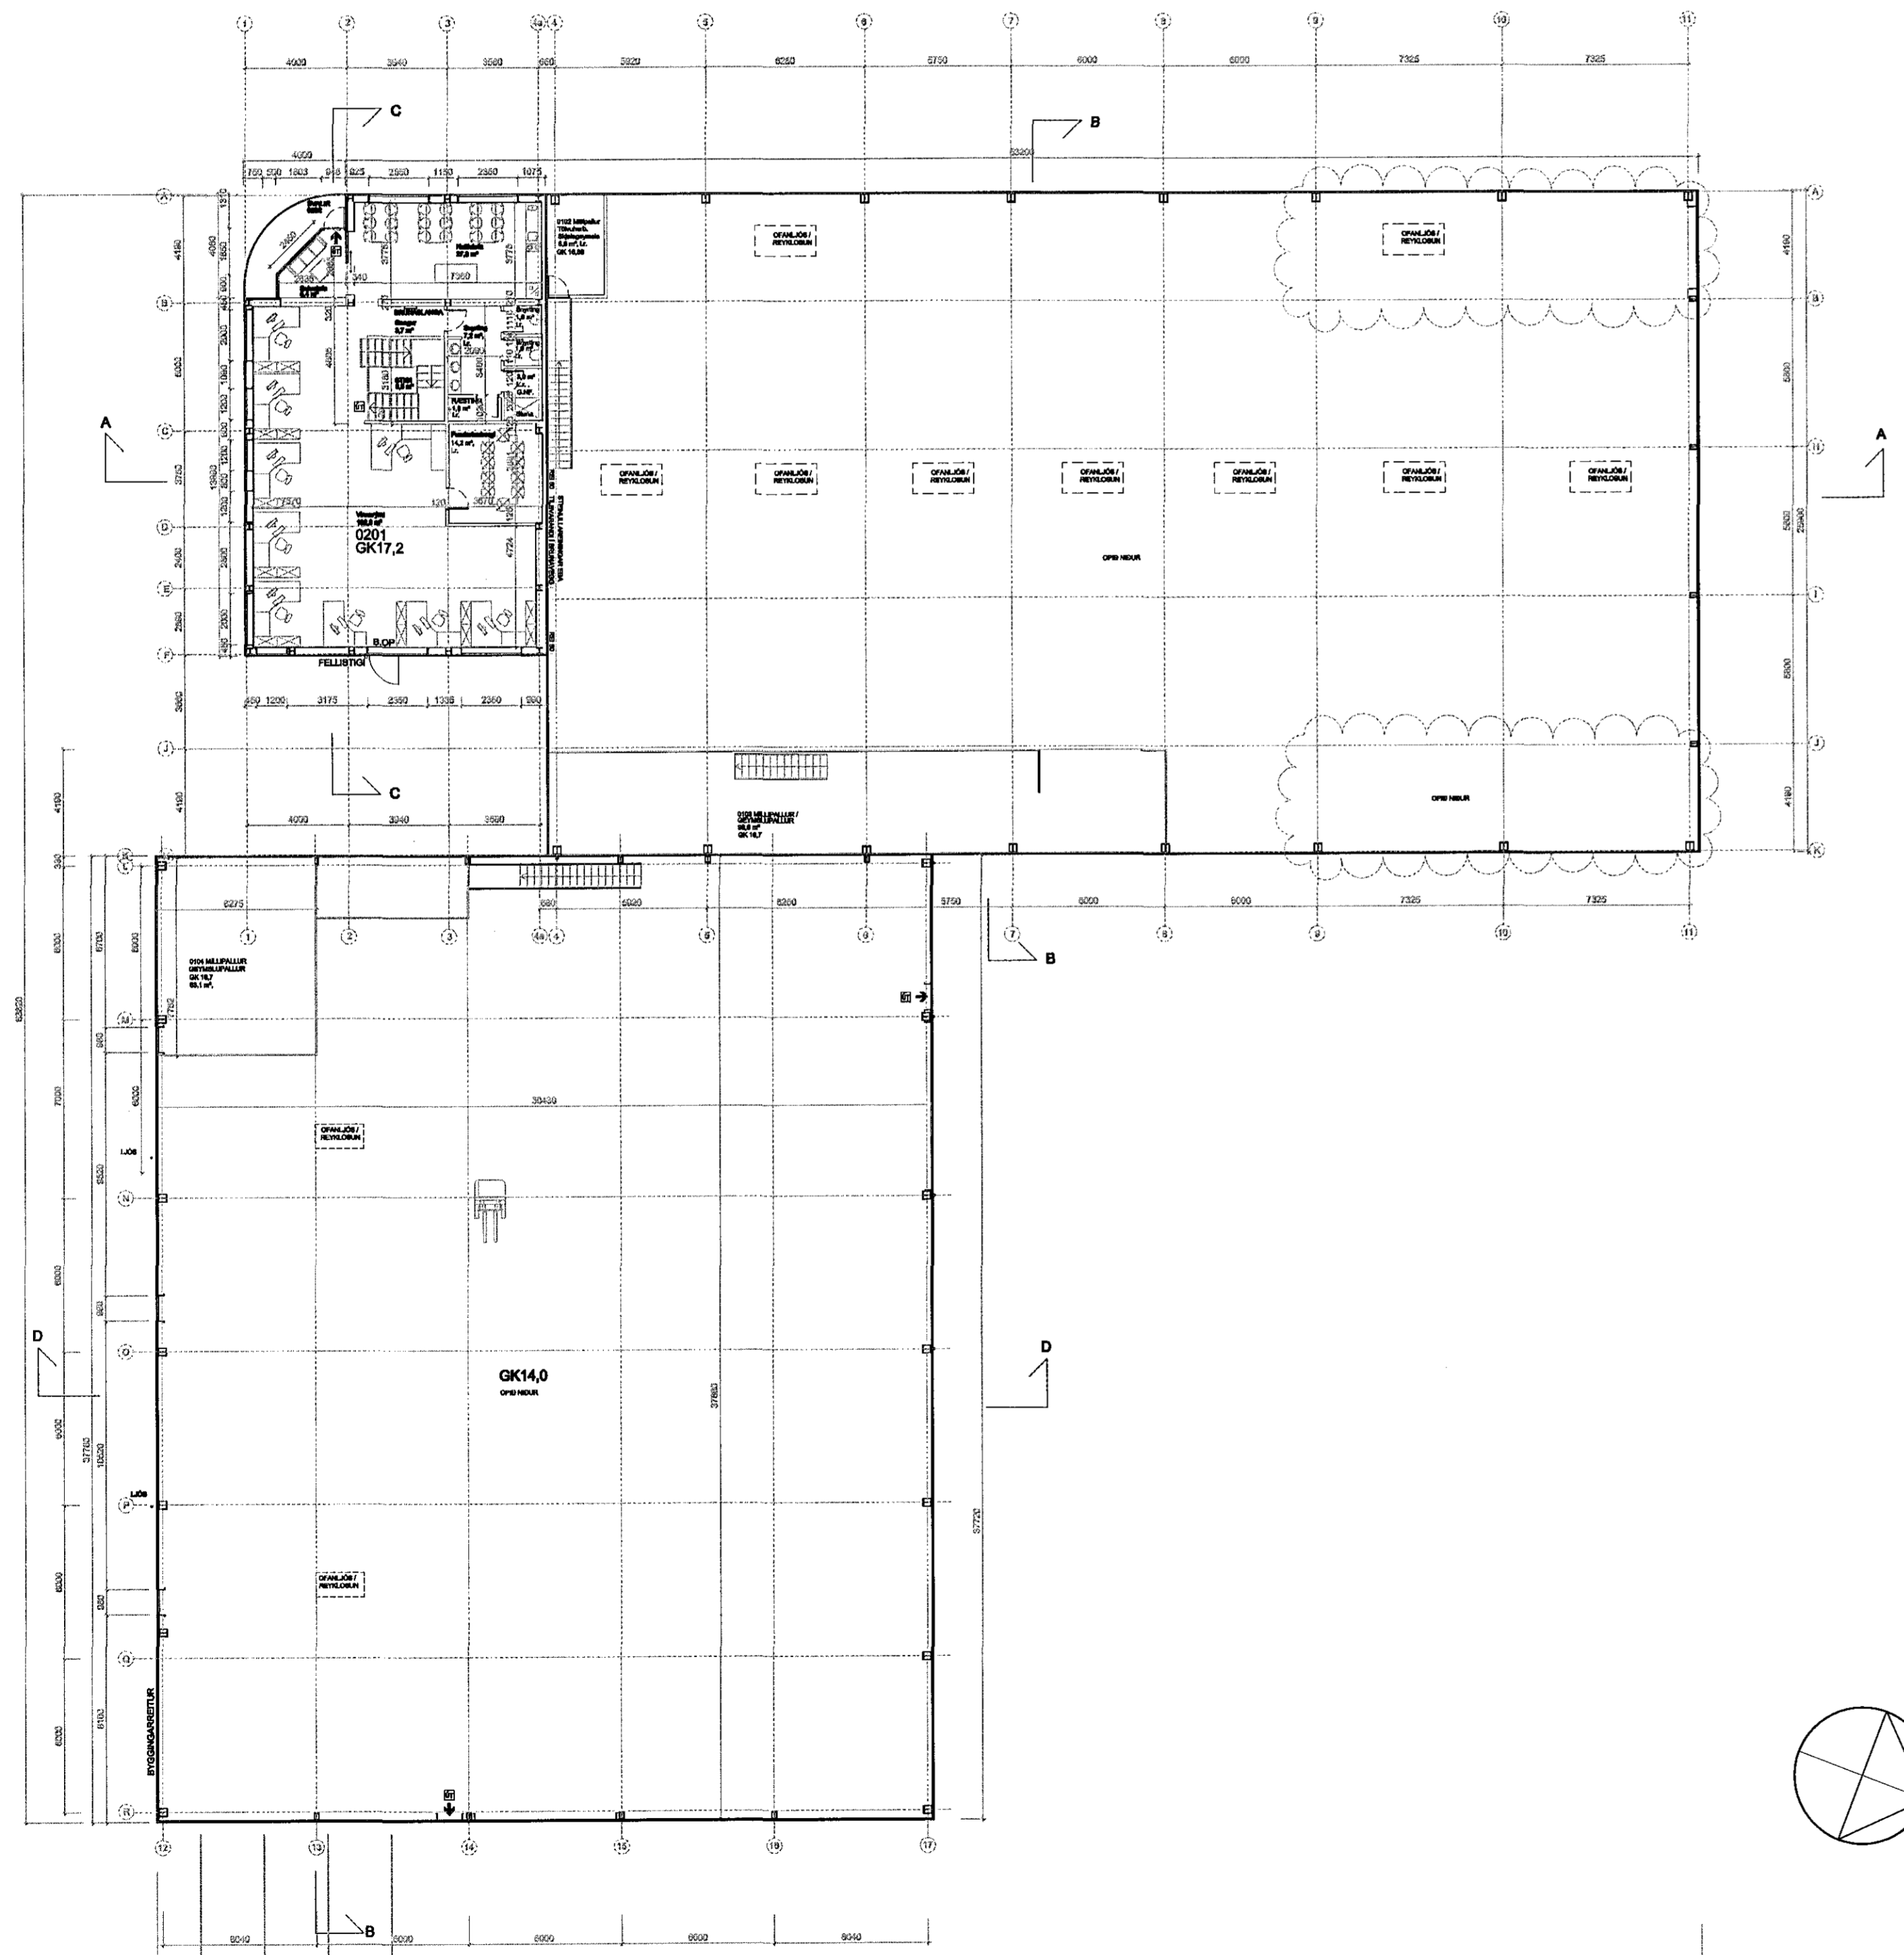

GRUNNMYND 2 HÆÐ OG MILLIPALLAR, YFIRLIT, M1:200

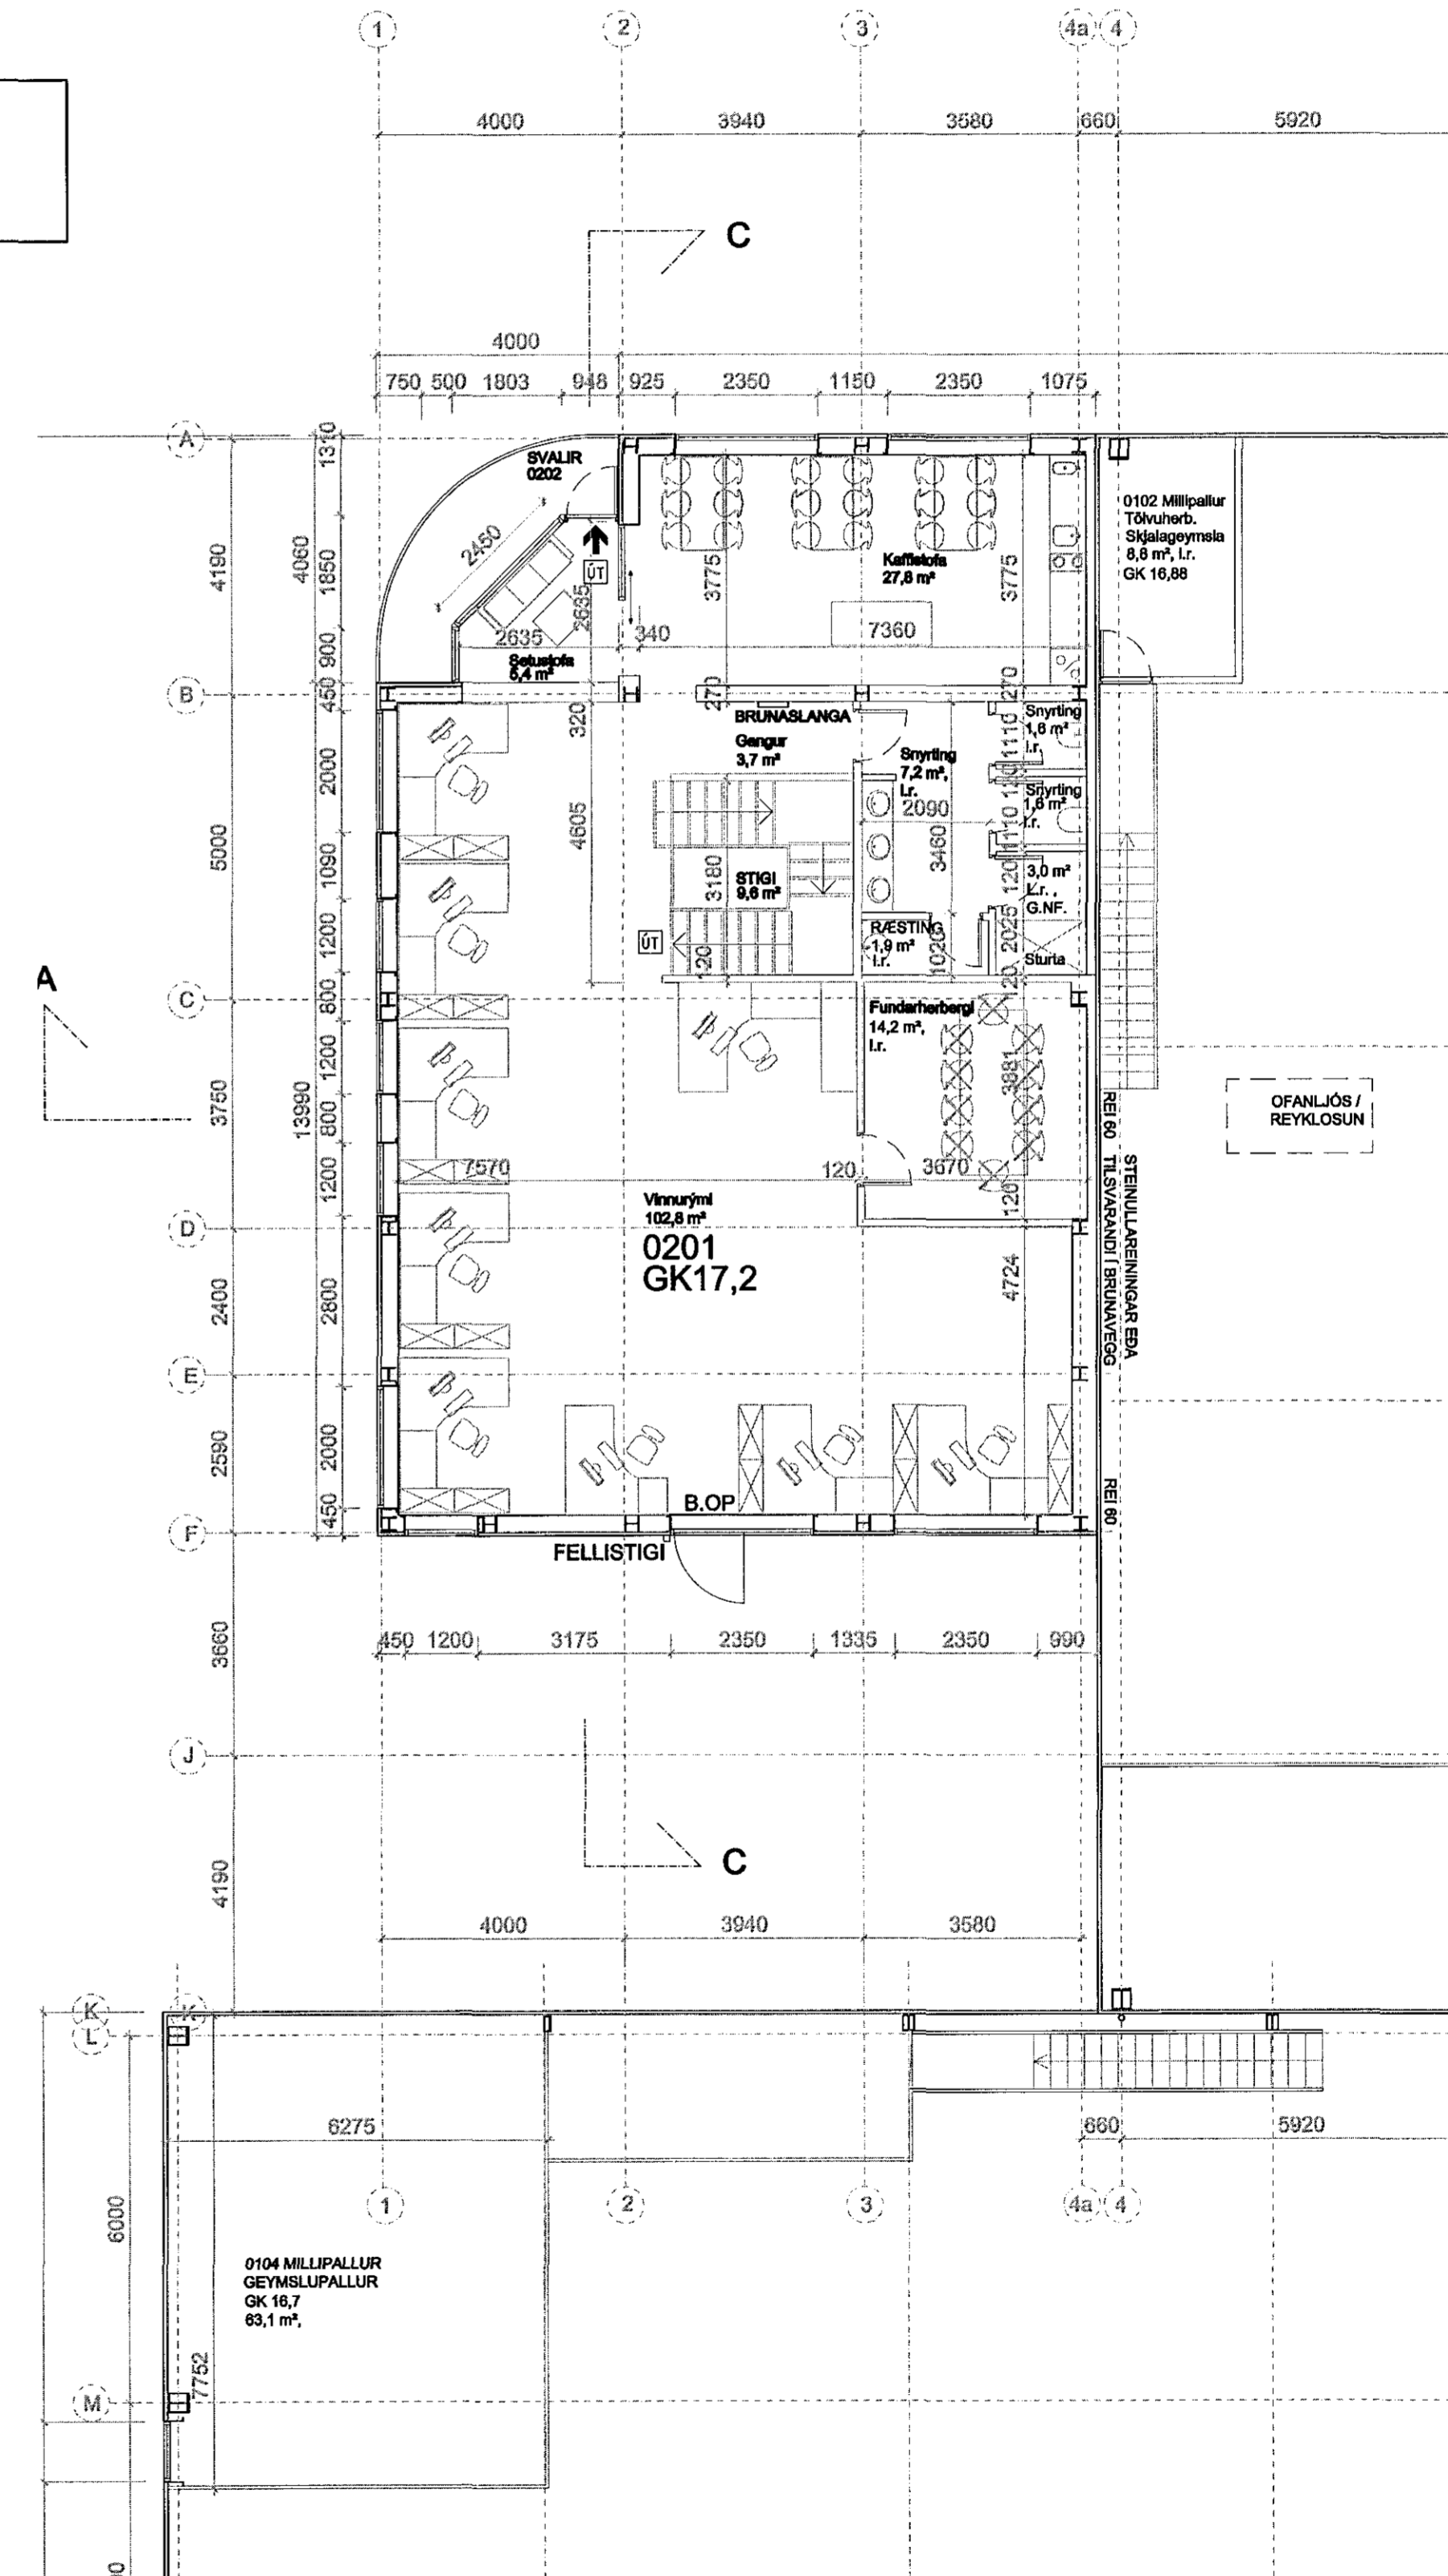

GRUNNMYND 2 HÆÐ, SKRIFSTOFUR M1:100 OG MILLIPALLUR Í NÝBYGGINGU

HEILBRIGÐISEFTIRLIT  
HAFNARFIJARDAR-  
OG KÓPAVOGSSVÆÐIS  
Gardatorgi 5 - 2. hæð  
18.12.2018



Ámi  
Amason  
2018-12-03  
18:04:23

BREYTINGAR	NR.	DAGS.	BREYTING	SP.
	01	21.08.08	Hús lækkað, sorpi skýtt, snú svert, byggingarfys.	
	02	28.08.08	Texti um brunavarnir uppfærður	
	03	28.08.08	Klæðningu snúð	
	04	28.01.07	Inna fyrirkomulagi skrifstofa breytt	
	05	22.01.08	Nýbygging á lóð	
	06	30.03.08	Skrifstofur í nýbyggingu fjarlægðar	
	07	02.02.11	Dyrum, inntaksrými br. Skrifst. flar.	
	08	20.06.11	Inna fyrirkomulag, millipallur mhl.1 olt.	
	09	25.08.11	Nýbyggingu breytt í vöbyggingu	
	10	23.01.16	Millipall breytt í nýbyggingu	
	11	24.12.16	Reyndartekning, Ýmsar smábreiðingar	
	12	14.11.18	Lokað svæði og gryfa fjarlægð	

VERK  
HRADFLUTNINGAR / FEDEX  
SELHELLA 9

TEIKNING  
GRUNNM. 2 HÆÐ OG MILLIP. NÝBYGGINGU  
MILLIPALLAR OG SNEIÐING

KVARNI  
1:200 og 1:100

DAGS.  
13.07.2006

TEIKNAD AF  
GJ

TEIKNING.IS  
arkitektúr og skýpolog

Hraunlunga 85  
200 Kópavogur  
gsm: 524 4555

TEIKNING NR.  
0106

Gunnlaugur Amason kt. 090482 2290  
netfang: gunnlaugur@gmail.com