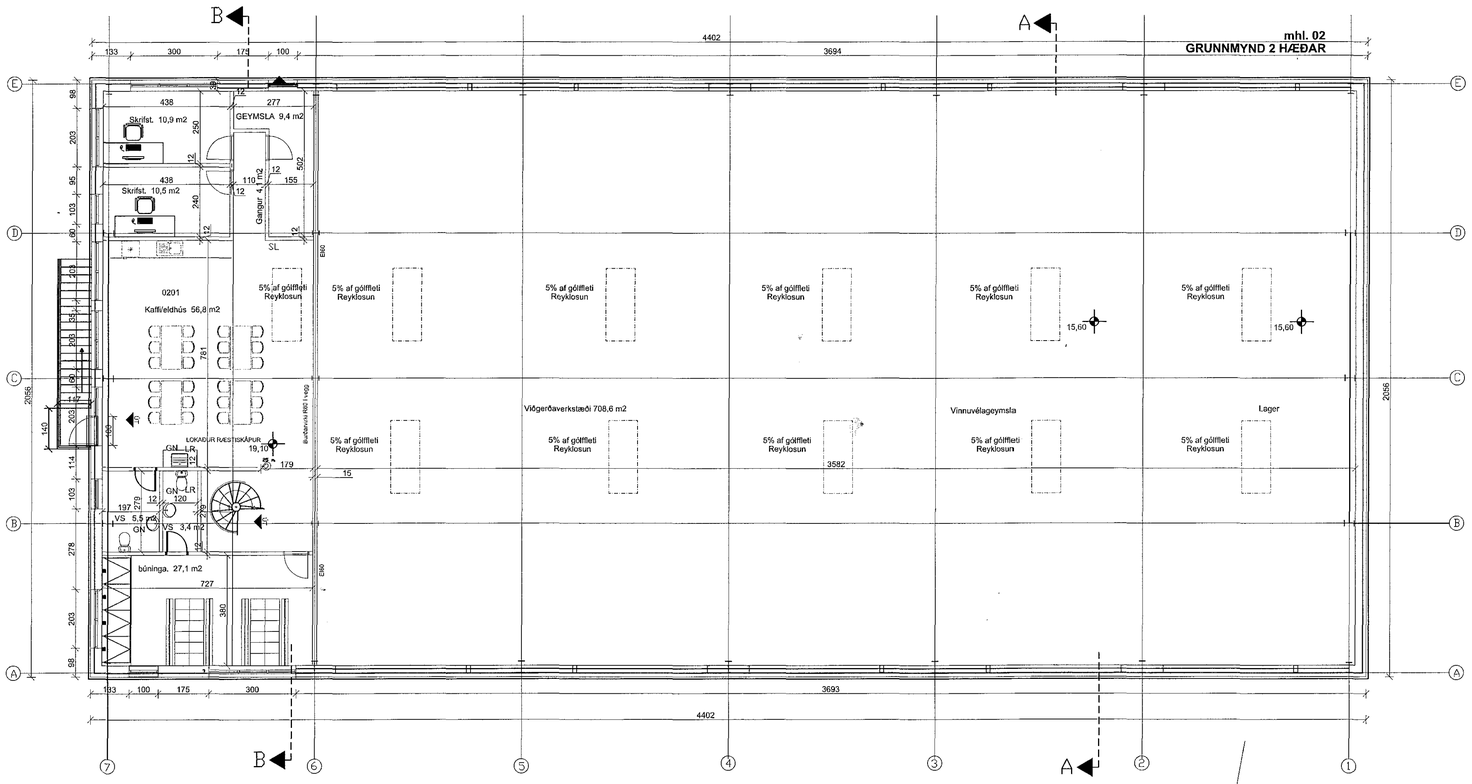

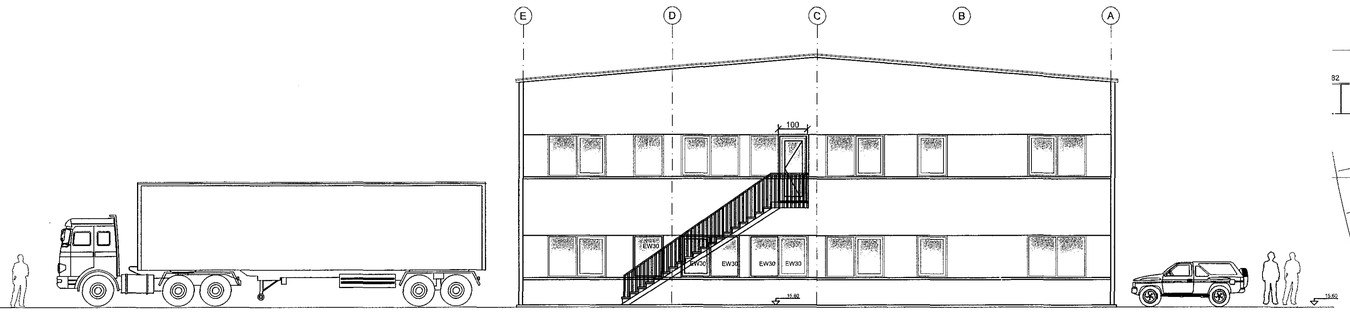

SUÐ - VESTUR MHL. 02

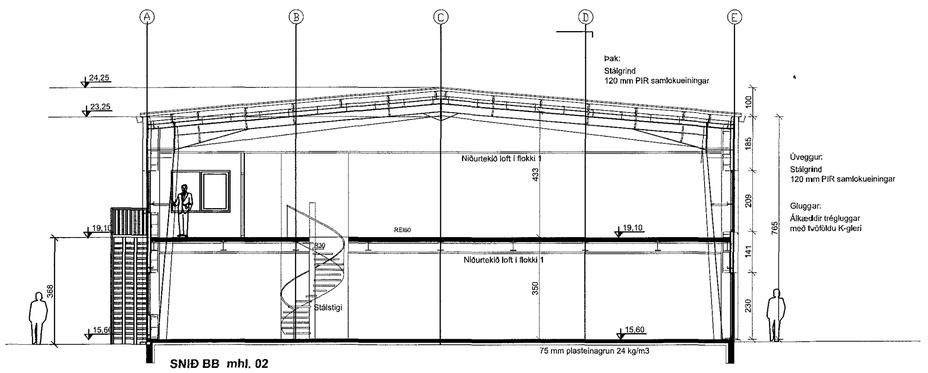

SNIÐ BB *mhl. 02*

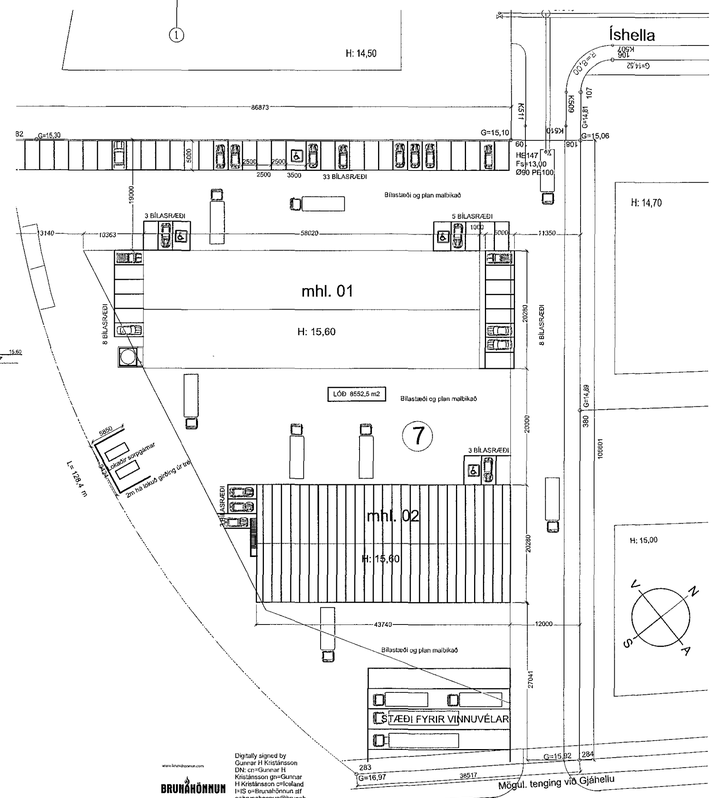

1810126 21.01.2019

Samþykkt þann
23. jan. 2019
Byggingafulltrúinn í Hafnarfirði

ÚTGÁFUFERILL

NÚMER:	DAGS.	SKÝRINGAR:	UNNIÐ:
A	18.10.'18	BREYTING Á INNRA FYRIRKOMULAGI. REYNDARTEIKNING.	H.Á.
DAGS.		SAMRÆM.HÖNNUÐUR	

Skýringar

GN	= Gólfniðurfall
LR	= Loftræsting
BO	= Björgunarop
SL	= Handslökkvitæki
PK	= Póstkassar
ÞN	= Þakniðurfall
R	= Reykskynjari
NL	= Neyðarljós
⇒ út	= Merktur útgangur
	= Brunaslanga
	= Stjórnstöð "Brunaviðvörunarkerfi"
01.01	= Rýmisnúmer
	= Bílastæði fyrir fatlaða
Inntök	= Inntök veitna
	= Fellistigi
	= Reyklosun

Brunatákn

EI60	= Veggir
EI90	
A-EI60	
A-EI120	
REI60	
REI120	
A-REIM120	
A-REI90	= Hæðaskil
E-CS30	= Hurðir
EI-CS30	
EI-CS60	
E30	= Gluggar

Húsið er upphaflega teiknað af SH Hönnun ehf.

Verkfræðistofa Hauks Ásgeirssonar

BRAUTARHOLTI 10 - 14
105 REYKJAVÍK
SÍMI: 534 8815 / 897 8132
NETFANG: haukur@vha.is
kt: 560600-3050
HEIMASÍÐA: www.vha.is

HEITI VERKS:

ÍSHELLA 7
HAFNARFIRÐI
MATSHLUTI 02

HEITI TEIKNINGAR:

GRUNNMYND 2. HÆÐ
REYNDARTEIKNING
AFSTÖÐUMYND

MKV:	DAGS.	VERK NR	
1:100 1:500	OKT '18	1200	
TEIKNAÐ.	YFIRFARIÐ	SAMÞYKKT	NR. TEIKNINGAR
JSS	H.Á.	H.Á.	
DAGS.undirskr.	NAFN HÖNNUÐAR		2
08.01.19	Haukur Ásgeirsson kt: 301255-4629		
UNDIRSKR. HÖNNUÐAR			ÚTGÁFA
			B

16.01.2019 HÖFUÐBORGARSVÆÐISBS SKRÁNING

Digitally signed by Gunnar H Kristinsson
DN: cn=Gunnar H Kristinsson gn=Gunnar H Kristinsson c=Iceland l=ID o=Brunahönnun ehf e=brunahonnun@brunahonnun.com
Reason: I have reviewed this document
Location: Reykjavik
Date: 2019-01-09 14:51Z

www.brunahonnun.com
BRUNAHÖNNUN
20 ára reynsla