1812.9466 14. 01. 2019

Samþykkt þann
30. jan. 2019
Byggingarfulltrúinn í Hafnarfirði

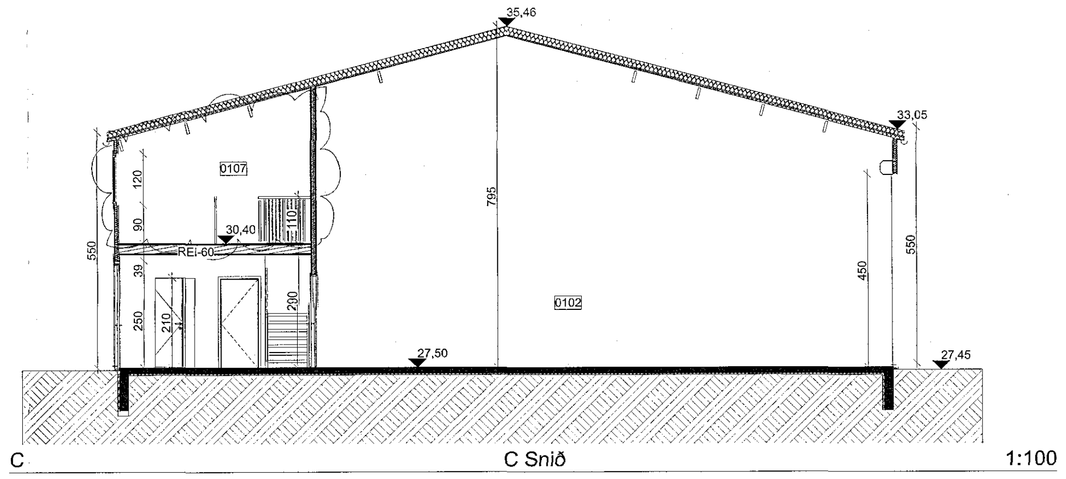

C C Snið 1:100

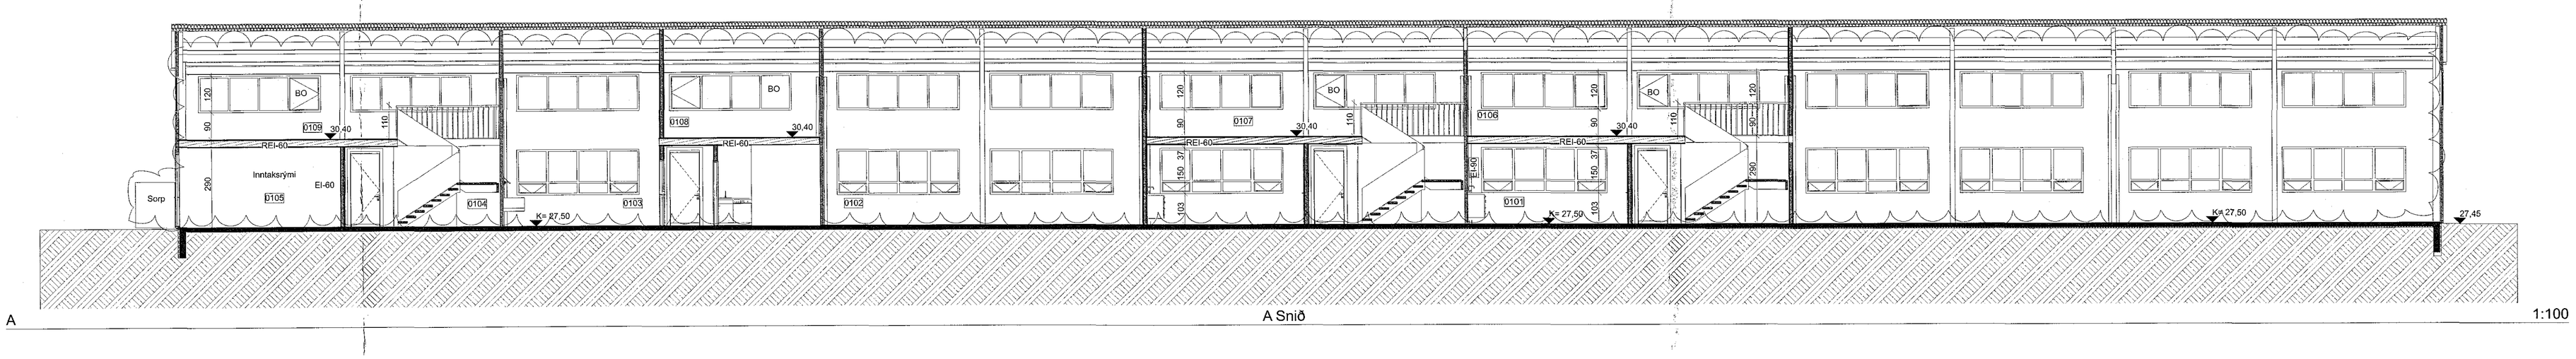

A A Snið 1:100

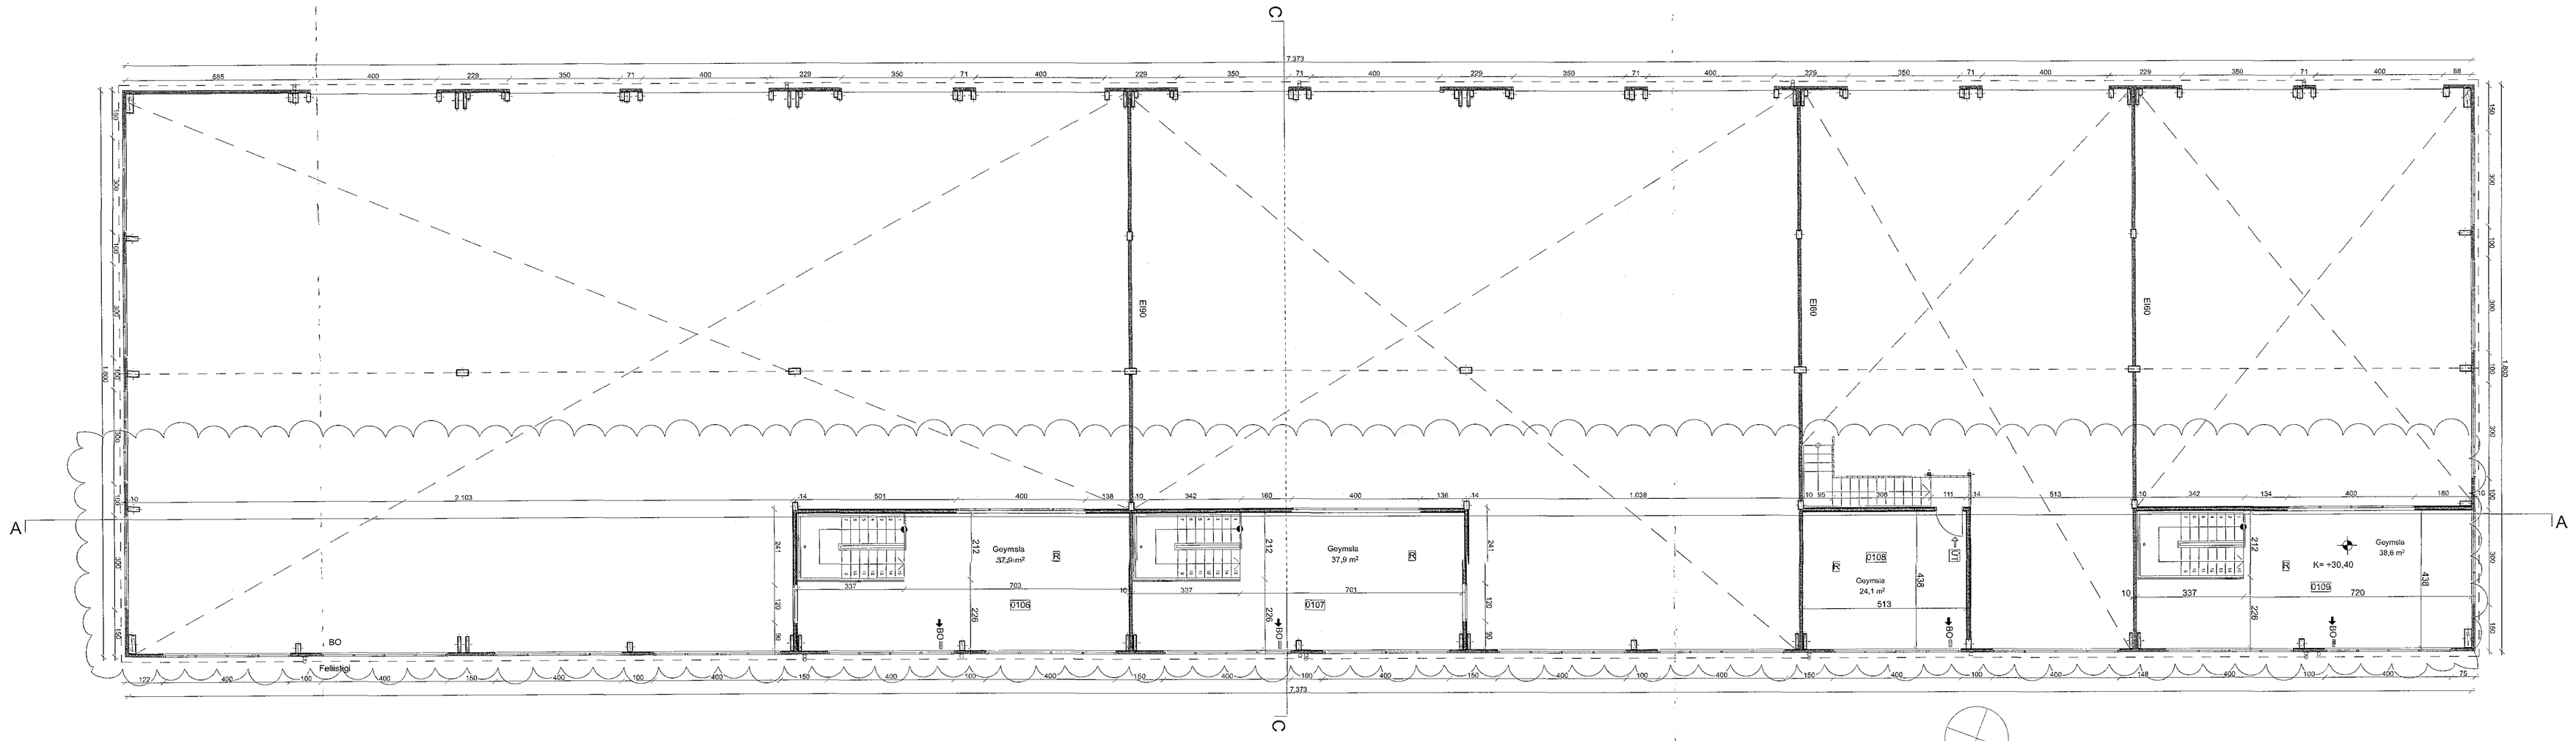

2. Hæð - 1:100

HEILBRIGÐISEFTIRLIT
HAFNARFJARÐAR-
OG KÓPAVOGSSVÆÐIS
Garðatorgi 5 - 210 Garðabæ
14.1.2019

22.01.2019

Digitally signed by Gunnar H Kristinsson
DN: cn=Gunnar H Kristinsson, o=Brunahönnun slf, ou=Gunnar H Kristinsson, email=gunnar@brunahonnun.is
Reason: I have reviewed this document
Location: Reykjavik
Date: 2019-01-17 13:20:57

HELSTU TÁKN:

- EI60 Brunamótstaða
- -C Sjálflokandi hurð
- -S Reykþétt hurð
- Björgunartöð brunaviðvörunarkerfis
- BO Björgunarop
- →BO$_{mm}$ Fellistigi við björgunarop
- Merktur útgangur
- Flóttaleið
- RS Reykskilrúm
- NZ Neyðarlýsing
- Brunaslanga
- Hanzki/ökkvakeli
- Tvíburatengi öðakerfis
- Stigleiðsla
- Reyklúga
- Gat í gólfi
- GL Gat í lofti
- gn. Gólfniðurfall
- vlr. Vélræn loftræsing
- nf. Niðurfall
- ROB Rafeinfinn opnunarbúnaður

Breyting A 04.01.2019: Í bilum 0101-0102 eru kaffistofur stækkaðar. Þvottaherbergi í bili 0103 sleppt og stigi tærður til. Millilofi eru minnkuð þannig að þau ná einungis yfir kaffistofu- og salernishluta. Sorp er fært, verður staðsett við vesturgafl húss og er skemað af með forstoppuðum einingum. Brunaopum er breytt í samræmi við breytingar á millilofturn. Bil 0104 er óbreytt.

Verkheiti: **Einhella 3**
Teikning: Grunnmynd, Snið
Verkkaupi: Björg Real Estate ehf.
Arkitekt: Orri Árnason
Hönnunarstjóri: Orri Árnason
Teiknað af: gá, gb
Yfirfarið af: PH

Breyting A dags: 04.01.2019
Dags: 16.08.2018
Kvarði: 1:100
Stærð: 1000 X 594mm
Fjöldi tekn.: 5

ZEPPELIN ARKITEKTAR

1.1.3 A

Orri Árnason FAÍ Kt: 080864-5749 - www.zeppelin.is - tel: 5533640 - zeppelin@zeppelin.is