1812 9466 24.01.2019

Samþykkt þann
3 0. jan. 2019
Byggingafulltrúinn í Hafnarfirði

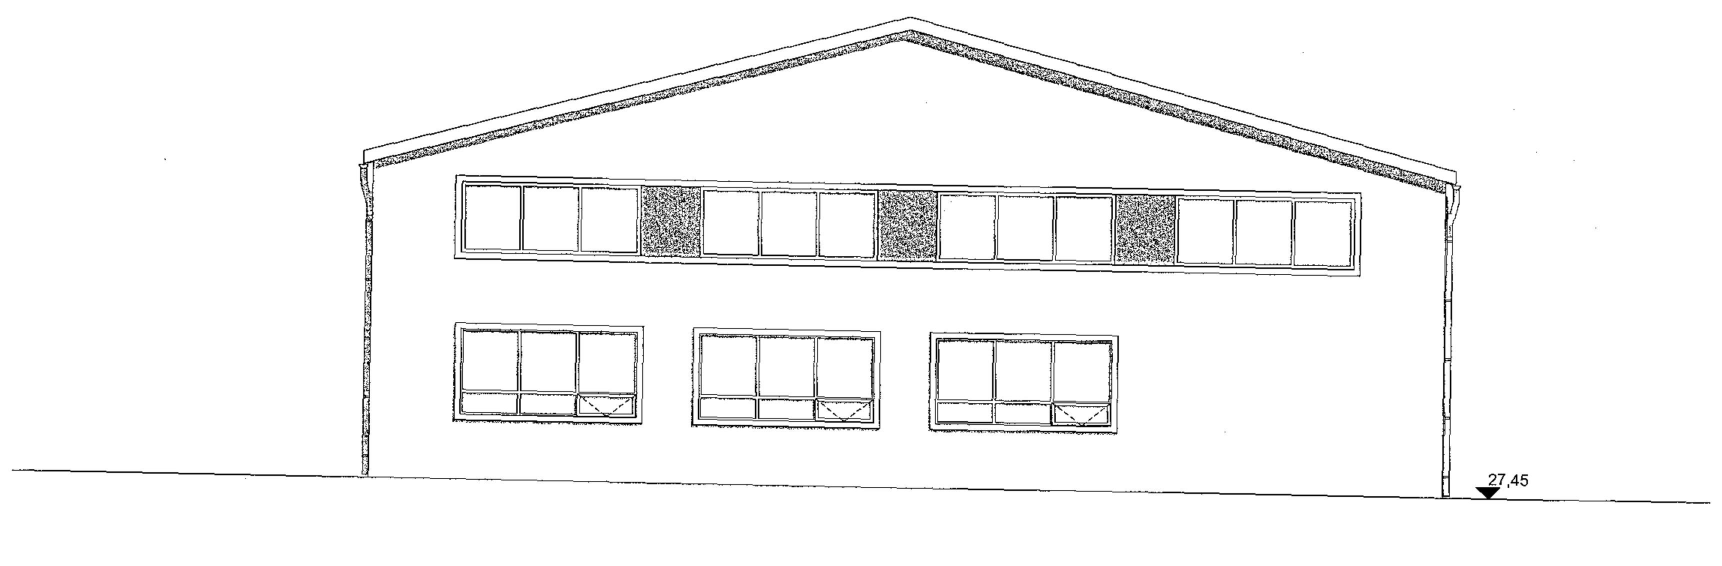

Útlit Austur 1:100

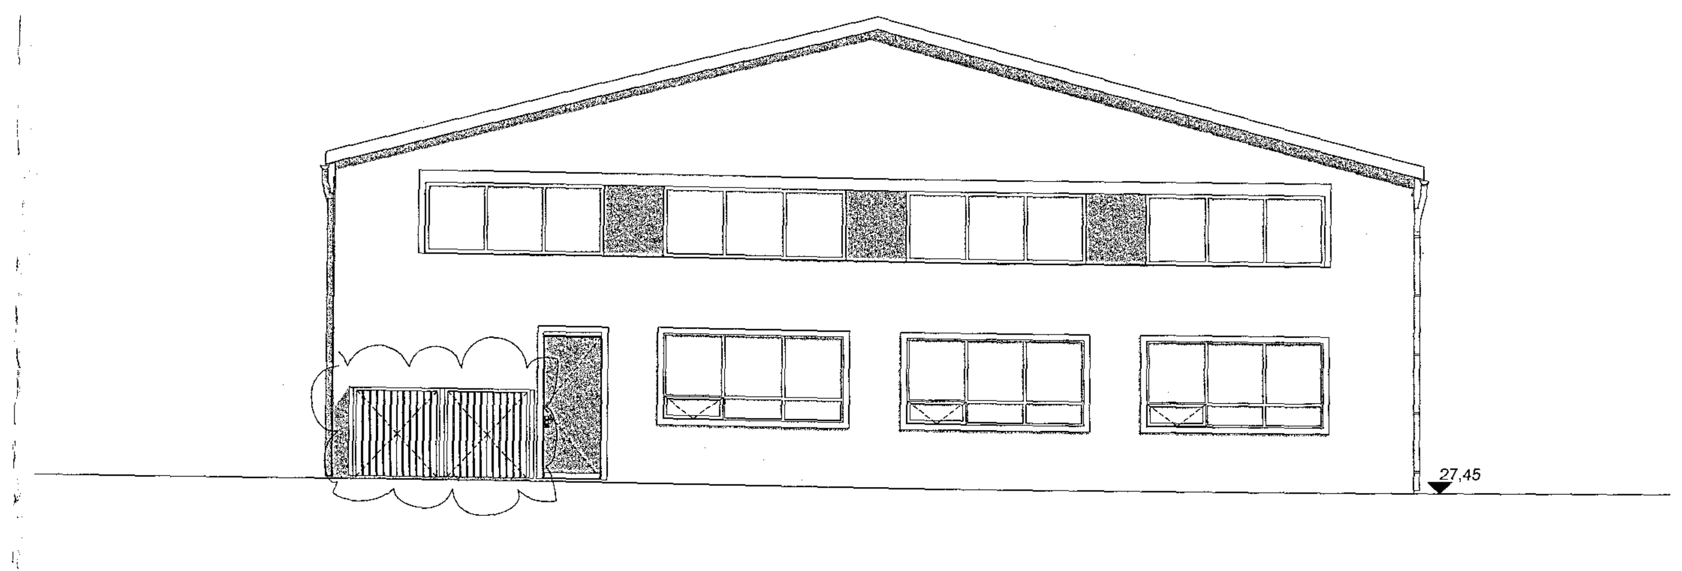

Útlit Vestur 1:100

Útlit Suður 1:100

Útlit Norður 1:100

HEILBRIGÐISEFTIRLIT
HAFNARFJARÐAR-
OG KÓPAVOGSSVÆÐIS
Garðatorgi 5 - 210 Garðabæ
24.1.2019

22.01.2019
SLÖKKVILIÐ HÖFUÐBORGARSVÆÐISINS bs.

BRUNAHÖNNUN
20 ára reynsla

Digitally signed by Gunnar H Kristánsson
DN: cn=Gunnar H Kristánsson gn=Gunnar H Kristánsson c=Iceland l=IS o=Brunahönnun sf e=brunahonnun@brunahonnun.com
Reason: I have reviewed this document
Location: Reykjavík
Date: 2019-01-17 13:03Z

HELSTU TÁKN:

- EI60 Brunamótstaða
- -C Sjálflokandi hurð
- -S Reykþétt hurð
- Stjórnstöð brunaviðvörunarkerfis
- BO Björgunarop
- BO Fellistigi við björgunarop
- ÚT Merktur útgangur
- Flóttaleið
- R Reykskynjari
- NL Neyðarlýsing
- Brunaslanga
- Handslökkvitæki
- Tvíburatengi úðakerfis
- Stigleiðsla

- Reyklúga
- Gat í gólfi
- Gat í lofti
- gn. Gólfniðurfall
- vlr. Vélræn loftræsing
- nf. Niðurfall
- ROB Rafdrifinn opnunarbúnaður

Breyting A 04.01.2019: Brunaopum og fellistigum er breytt í samræmi við breytingar á milliloftum. Sorp er fært, verður staðsett við vesturgafl húss og er skermað af með forsteyptum einingum

Verkheiti:	**Einhella 3**
Teikning:	Útlit
Verkkaupi:	Björg Real Estate ehf.
Arkitekt:	Orri Árnason
Hönnunarstjóri:	Orri Árnason
Teiknað af:	gá, gb
Yfirfarið af:	PH

Breyting A dags: 04.01.2019

Dags: 16.08.2018
Kvarði: 1:100
Stærð: 1000 X 594mm
Fjöldi teikn.: 5

ZEPPELIN ARKITEKTAR

1.1.4 A