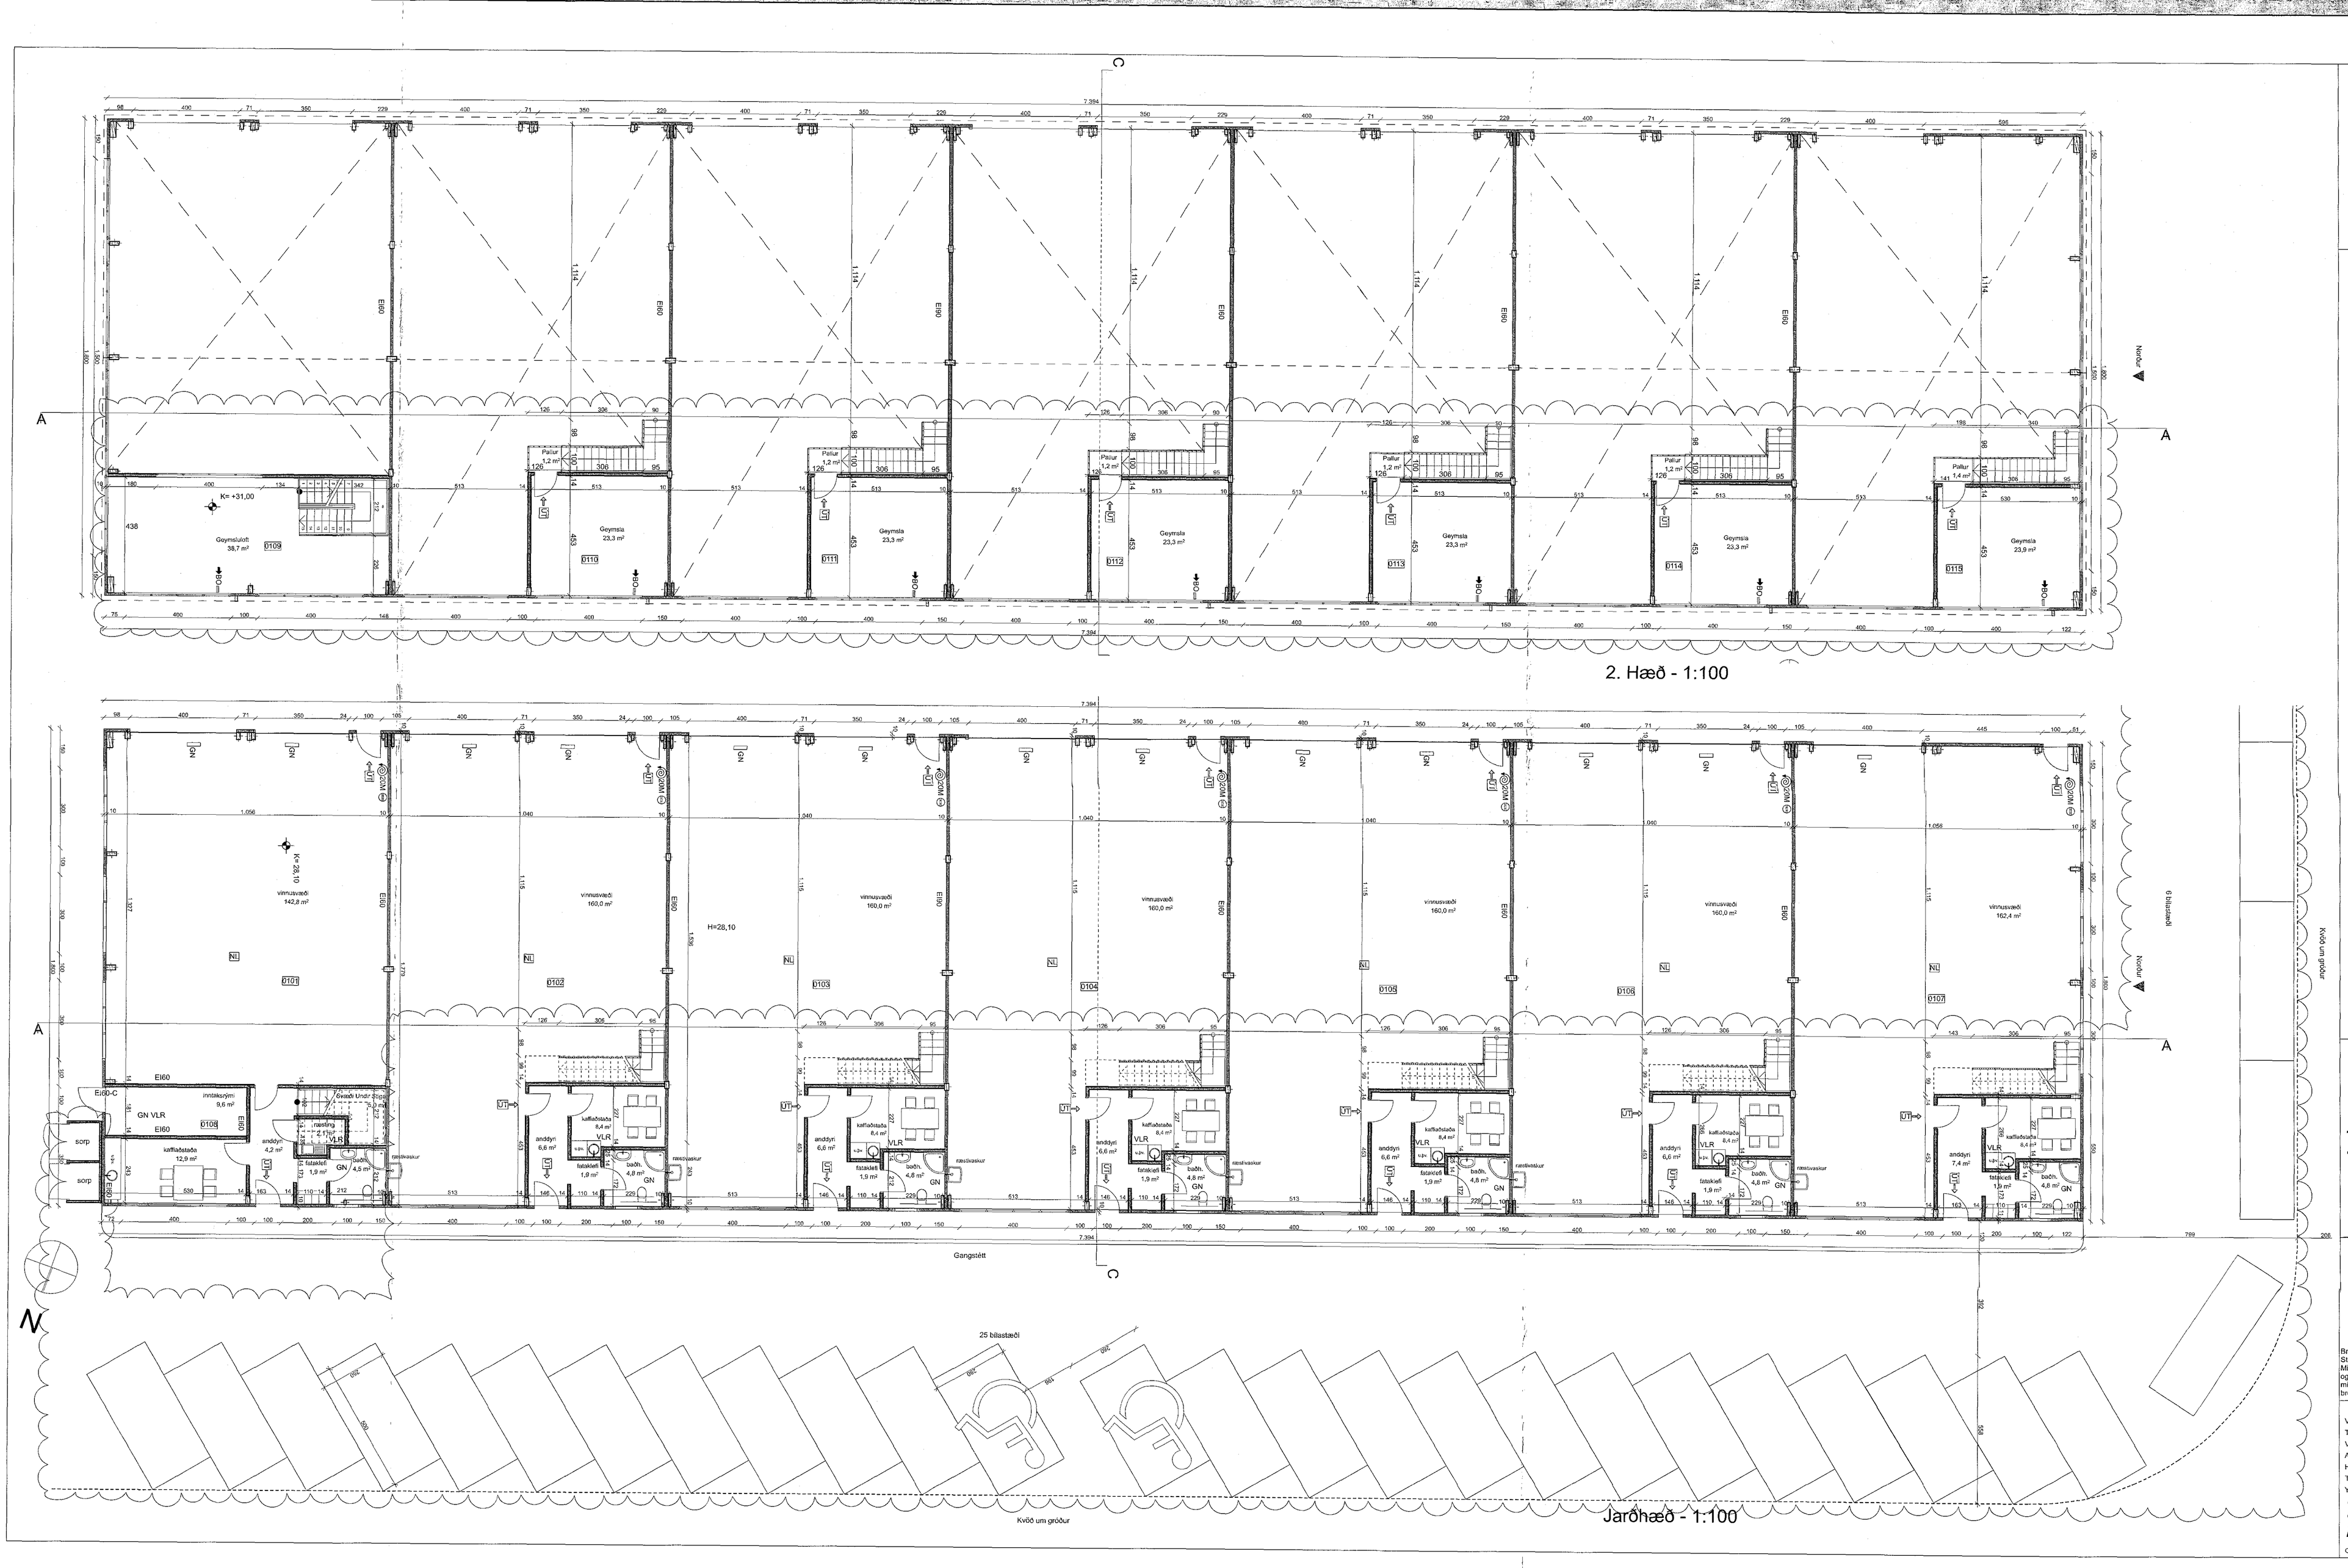

1812 9464 24.01.2019

Samþykkt þann
30. jan. 2019
Byggingafulltrúinn í Hafnarfjarðar

HEILBRIGÐISEFTIRLIT
HAFNARFJARÐAR-
OG KÓPAVOGSSVÆÐIS
Garðatorgi 5 - 210 Garðabæ
24.1.2019

22.01.2019
SLÖKKVILIÐ HÖFUÐBORGARSVÆÐISINS bs.

BRUNAHÖNNUN
20 ÁRA REYNSLA

Digitally signed by Gunnar H Kristansson
DN: cn=Gunnar H Kristansson, gn=Gunnar H Kristansson, c=Iceland, l=IS, o=Brunahönnun, sn=Brunahönnun@brunahonnun.com
Reason: I have reviewed this document
Location: Reykjavik
Date: 2019-01-17 13:00Z

HELSTU TÁKN:

EI60	Brunamótstaða		
-C	Sjálfloknd hurð		
-S	Reykþétt hurð		
	Stjórnstöð brunaviðvörunarkerfis		
BO	Björgunarop		
BO	Fellistigi við björgunarop		
UT	Merktur útgangur		
	Flóttaleið		
R	Reykskynjari		
NL	Neyðarlýsing		
	Brunaslanga		
	Handslökkvitæki		
	Tvíburatengi úðakerfis		
	Stigleiðsla		
	Reyklúga		
	Gat í gólfi		
	Gat í lofti		
gn.	Gólfniðurfall		
vir.	Vélræn loftræsing		
nt.	Niðurfall		
ROB	Rafcirifinn opnunarbúnaður		

Breyting A 08.01.2019: Í bilum 0102-0107 eru kaffistofur fluttar til og minnkaðar. Stigar færðir og þeim breytt. Vinnusvæði eru stækkuð. Þvottaherbergjum sleppt. Milliloft eru minnkuð þannig að þau nál einungis yfir kaffistofu- og salernishluta og verða þau aflokuð. Brunaopum er breytt í samræmi við breytingar á milliloftum. Milliloft í bili 0101 minnkar. Bílastæðum á lóð fækkað og fyrirkomulagi breytt. Sorp fært til og skermað af með forsteyptum einingum.

Verkheiti:	**Einhella 5**
Teikning:	Grunnmyndir
Verkkaupi:	Björg Real Estate ehf.
Arkitekt:	Orri Árnason
Hönnunarstjóri:	Orri Árnason
Teiknað af:	gá, gb
Yfirfarið af:	cá

Breyting A: 08.01.2019

Dags: 06.04.2018
Kvarði: 1:100
Stærð: 1000 X 594mm
Fjöldi teikn.: 4

ZEPPELIN ARKITEKTAR

1.1.2 A

Orri Árnason FAÍ Kt: 080864-5749 - www.zeppelin.is - tel 5533640 - zeppelin@zeppelin.is