1812 9464 24.01.2019

Samþykkt þann
30. jan. 2019
Byggingafulltrúinn í Hafnarfirði

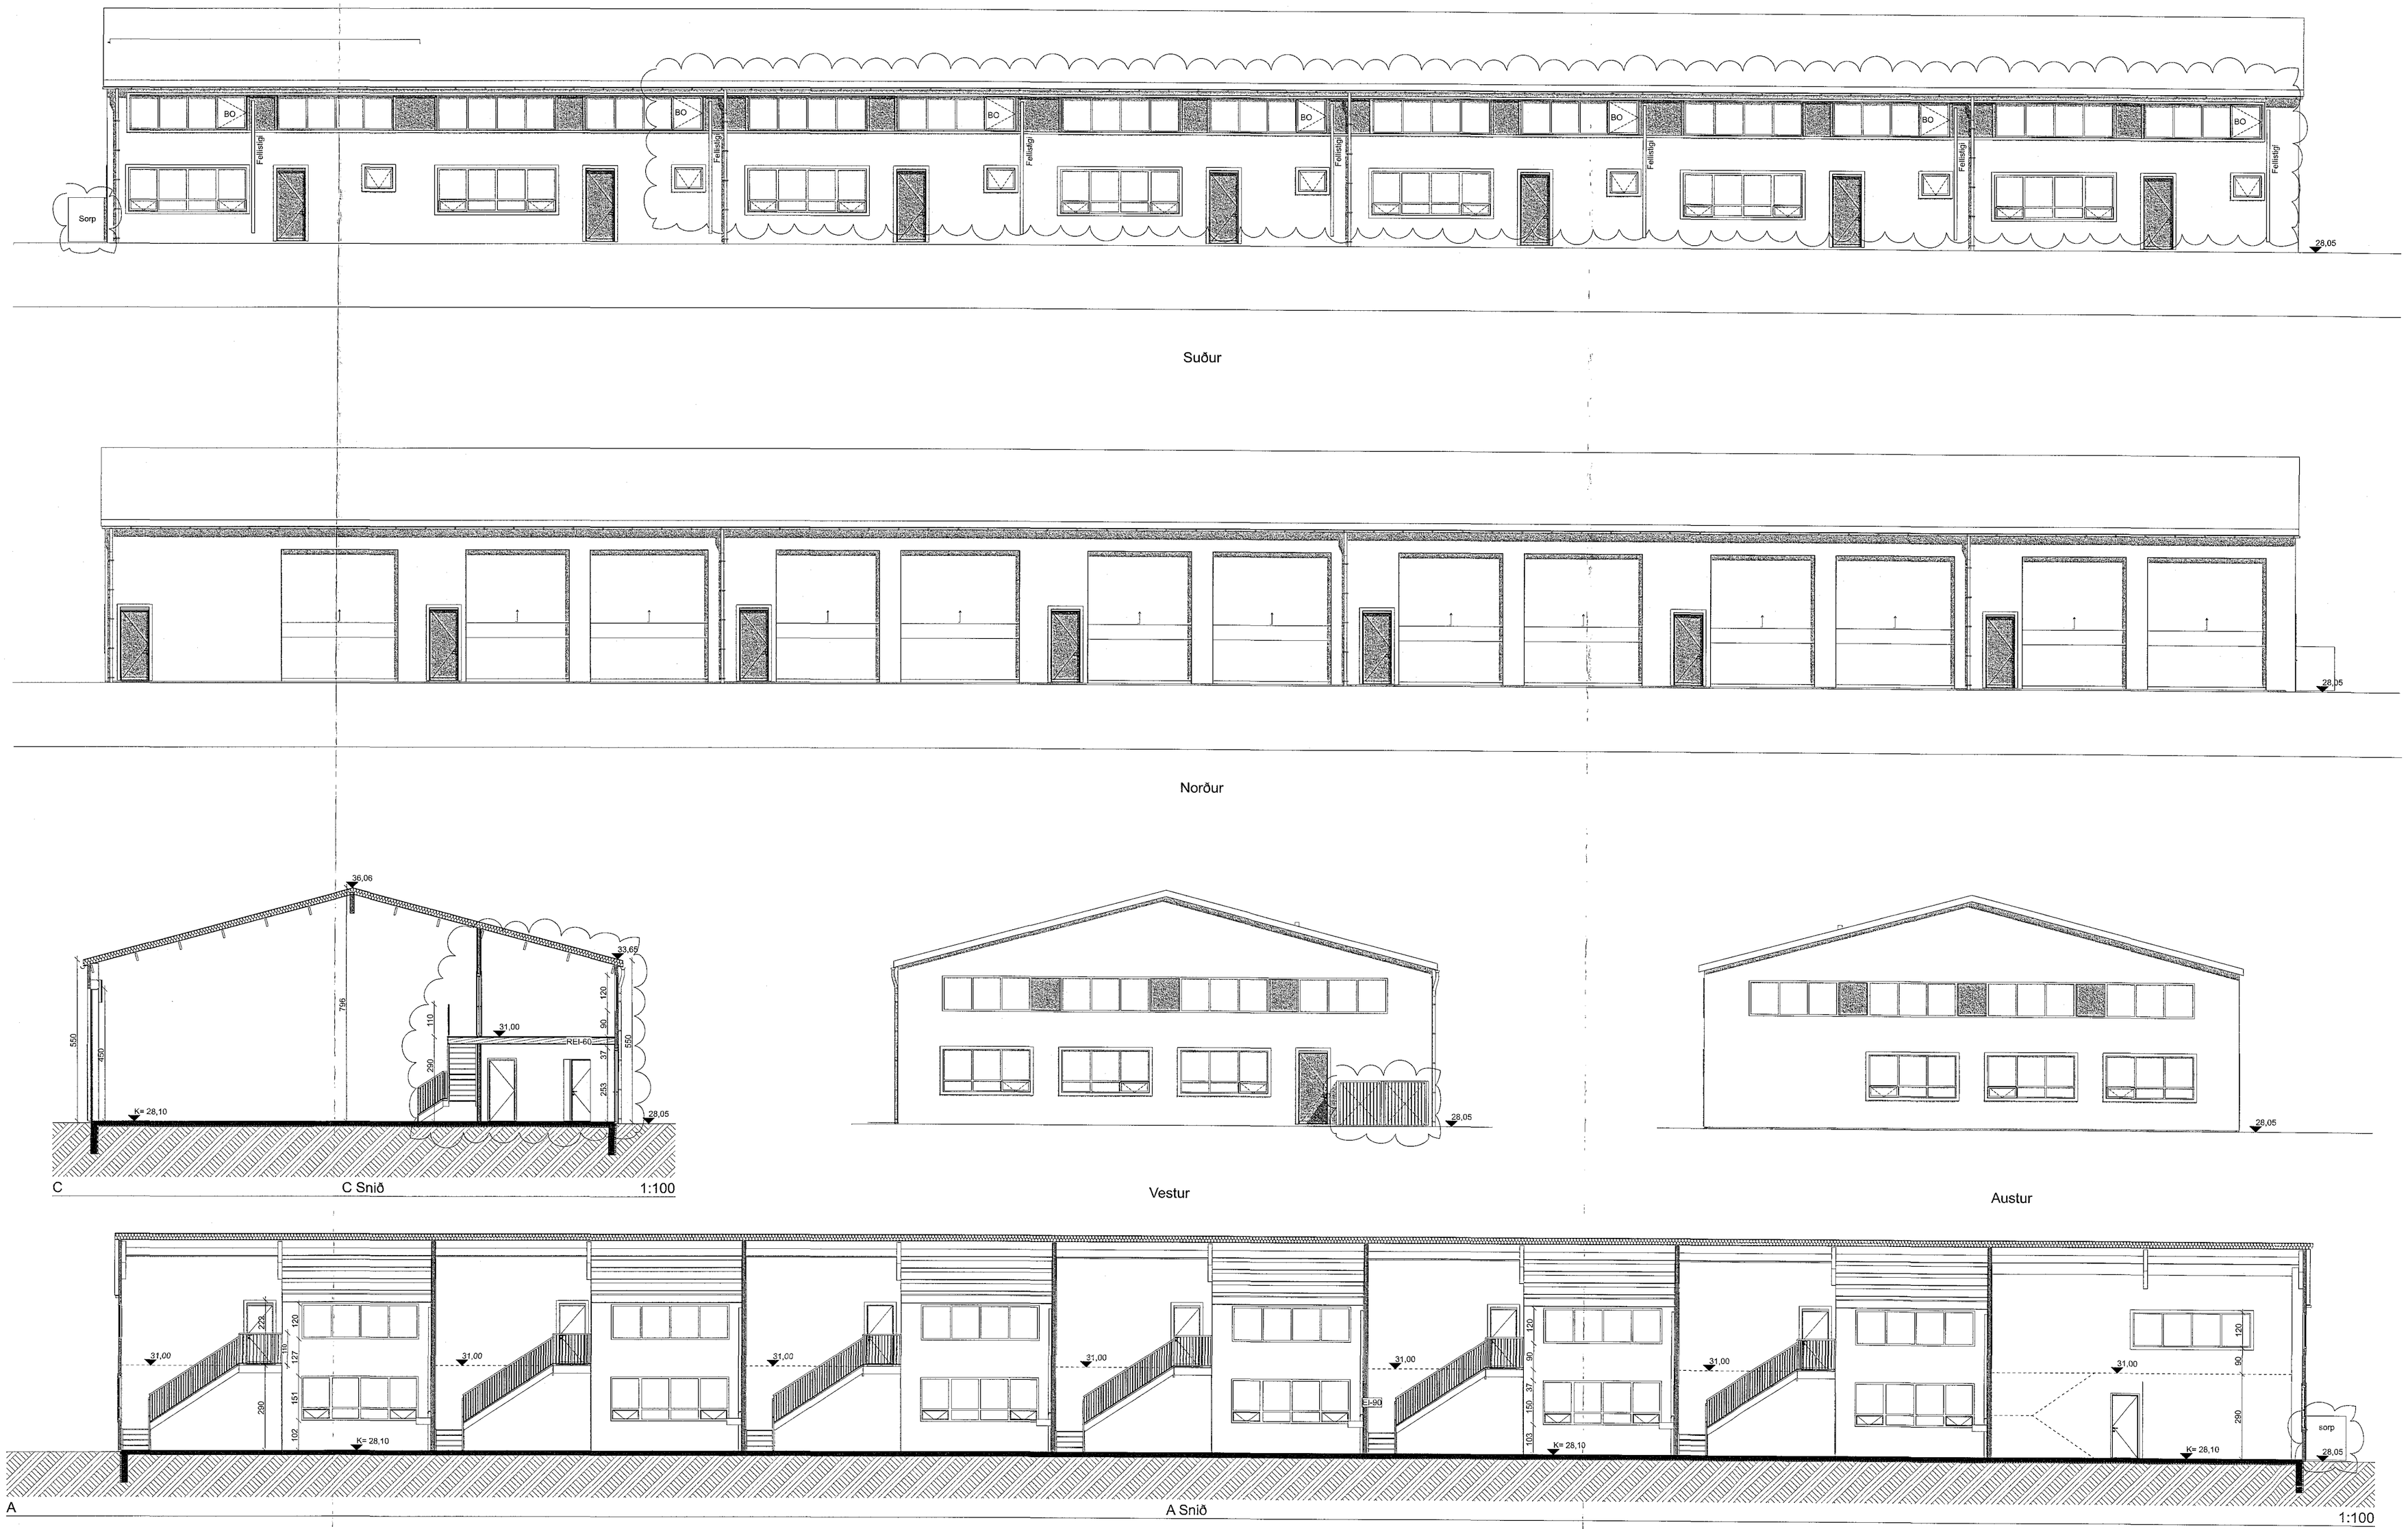

HEILBRIGÐISEFTIRLIT
HAFNARFJARÐAR-
OG KÓPAVOGSSVÆÐIS
Garðatorgi 5 - 210 Garðabæ
24.1.2019

22.01.2019

SLÖKKVILIÐ HÖFUÐBORGARSVÆÐISINS
BRUNAHÖNNUN
20 ára reynsla

Digitally signed by Gunnar H Kristánsson
DN: cn=Gunnar H Kristánsson, o=Gunnar H Kristánsson, c=Iceland, l=IS, o=Brunahönnun sf, e=brunahonnun@bruna honnun.com
Reason: I have reviewed this document
Location: Reykjavik
Date: 2019-01-17 12:01Z

HELSTU TÁKN:

EI60	Brunamótstaða
-C	Sjálfloknandi hurð
-S	Reykþétt hurð
	Stjórnstöð brunaviðvörunarkerfis
BO	Björgunarop
BO	Fellistigi við björgunarop
UT	Merktur útgangur
	Flóttaleið
	Reykskynjari
NL	Neyðarlýsing
	Brunaslanga
	Handslökkvitæki
	Tvíburatengi úðakerfis
	Stigleiðsla
	Reyklúga
	Gat í gólfi
	Gat í lofti
gn.	Gólfniðurfall
vfr.	Vélræn loftræsing
nf.	Niðurfall
ROB	Rafdrifinn opnunarbúnaður

Breyting A 08.01.2019: Í bílum 0102-0107 eru kaffistofur fluttar til og minnkaðar. Stigar færðir og þeim breytt. Vinnusvæði eru stækkuð. Þvottaherbergjum sleppt. Mililoft eru minnkuð þannig að þau nái einungis yfir kaffistofu- og salernishluta og verða þau aftokuð. Brunaopum er breytt í samræmi við breytingar á milliloftum. Mililoft í bíli 0101 minnkar. Sorp við austurhlið húss. Sorp fært til og skermað af með forsteyptum einingum.

Verkheiti:	**Einhella 5**
Teikning:	Útlit, snið
Verkkaupi:	Björg Real Estate ehf.
Arkitekt:	Orri Árnason
Hönnunarstjóri:	Orri Árnason
Teiknað af:	gá, gb
Yfirfarið af:	oá

Breyting A: 08.01.2019

Dags: 06.04.2018
Kvarði: 1:100
Stærð: 1000 X 594mm
Fjöldi teikn.: 4

ZEPPELIN ARKITEKTAR

1.1.3 A

Orri Árnason FAI Kt: 080864-5749 - www.zeppelin.is - tel 5533640 - zeppelin@zeppelin.is