


2. Hæð - 1:100

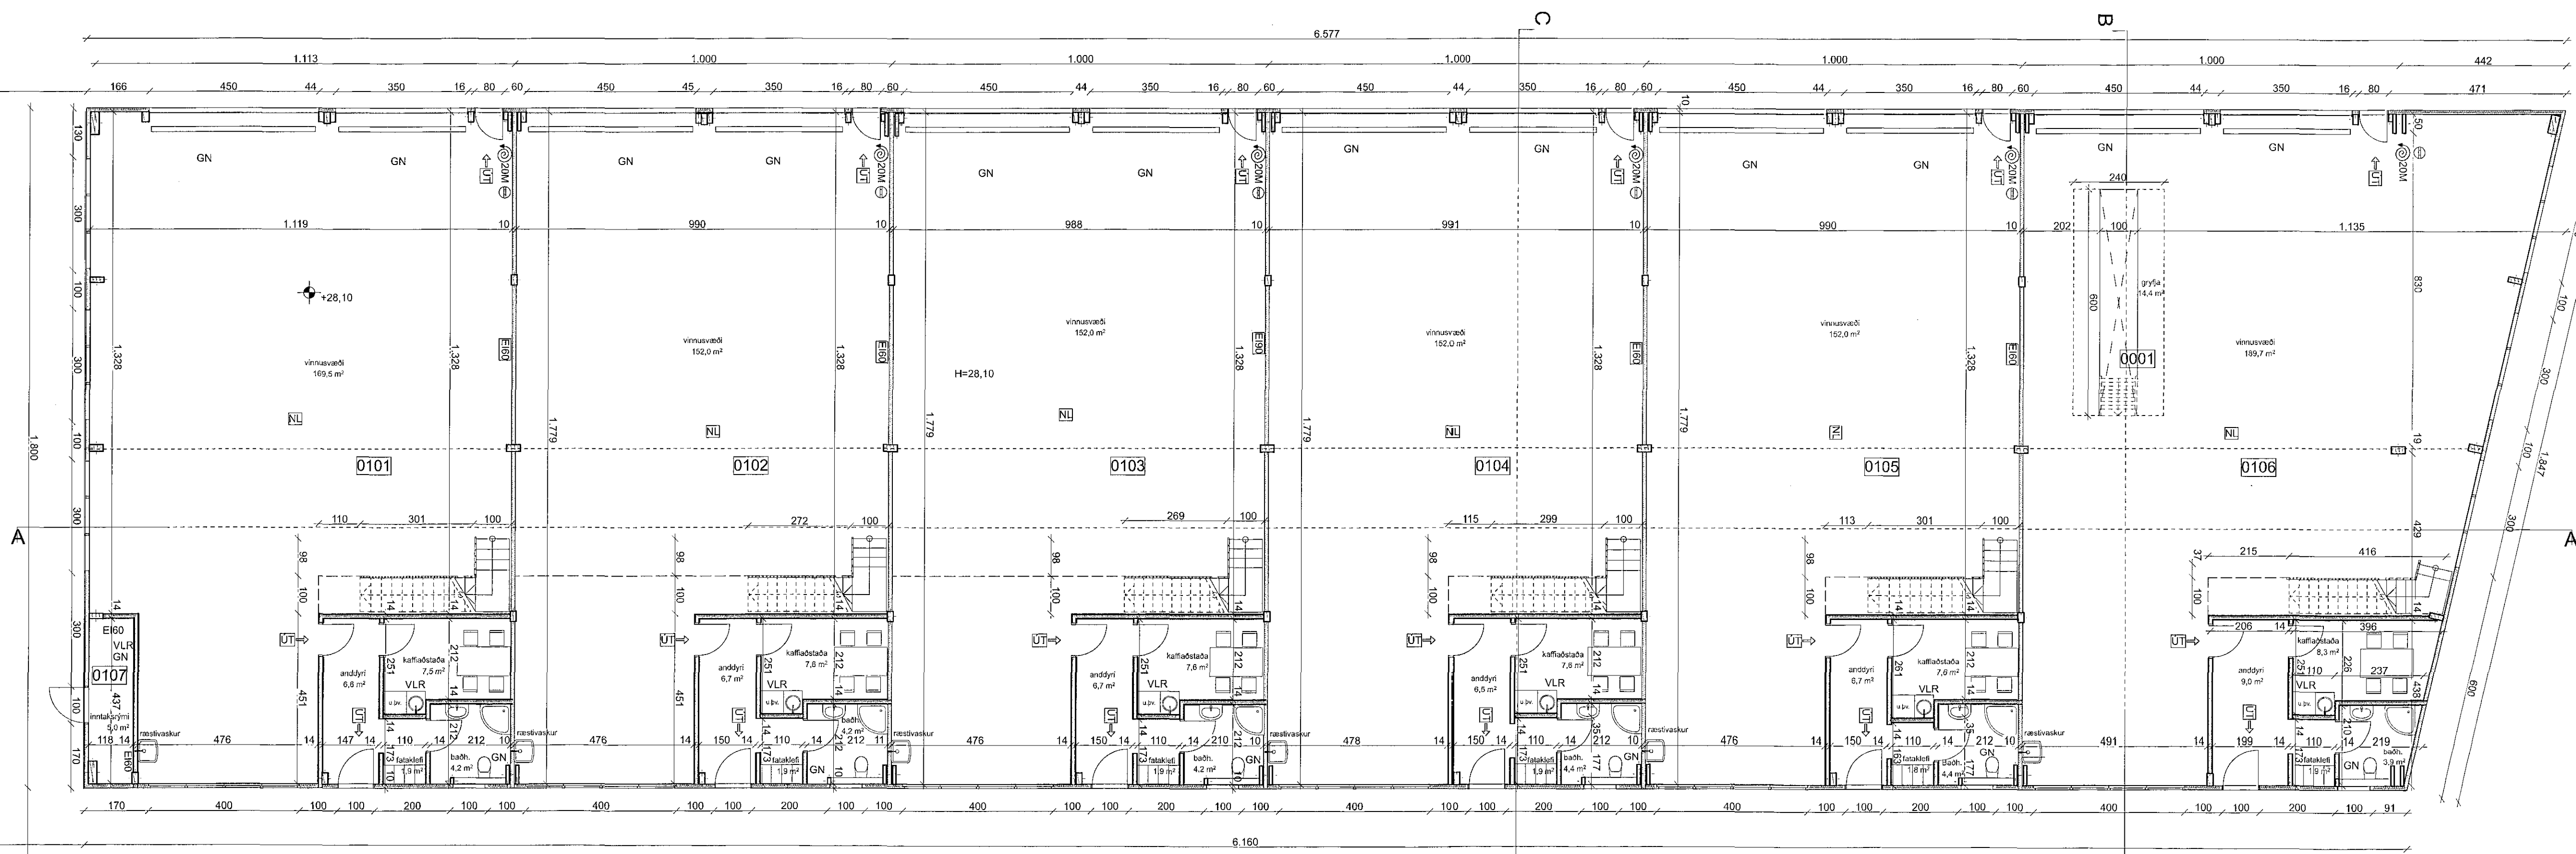

Jardhæð - 1:100

HEILBRIGDISEFTIRLIT
HAFNARFJARÐAR-
OG KÓPAVOGSSVÆÐIS
Gardatorgi 5 - 2. hæð
4.2.2019

Digitally signed by
Gunnar H. Kristjánsson
DN: cn=Gunnar H.
Kristjánsson, o=Zepelin
H. Kristjánsson
c=IS, email=gunnar@zepelin.is
Reason: I have
reviewed this document
Location: Reykjavik
Date: 2019-01-31
17:26Z

- HELSTU TÁKN:
- E160 Brunamótstaða
 - C Sjálfkandi hurð
 - S Reykþétt hurð
 - BO Stjómstöð brunavörðunarkerfis
 - BO Björgunarpóstur
 - BO Frelstigi vörðunarpóstur
 - UT Merktur útgangur
 - Flötaleið
 - Reyskylstjóri
 - Reykylsing
 - Brunnslanga
 - Handsóttkvæði
 - Tvívartengil lúskertis
 - Stigleimsta
 - Reykfluga
 - Gat í gólf
 - Gat í lofti
 - gn. Gólfhúrfall
 - vtr. Vélfrænt loftfæring
 - nt. Niðurfall
 - ROB Rafdrifinn opnunarbúnaður

Breyting A 31.01.2019: Kaffistofa eru fluttar til og minnkaðar. Stigar færðir og þeim breytt. Vinnusvæði eru stækkuð. Þvottaherbergjum sleppt. Milliott í lúrum 0101 og 0104-0105 eru minnkuð þar sem rúmið er minna yfir nýju kaffistofu og salernishúsi og verða afþakkað. Milliott í lúrum 0102-0103 rúð á milli skilvegja en styttra fram en áður var gert ráð fyrir. Vöðubargrygja í bili 0106 stækkað en öðrum grytum verður sleppt. Björgunarpóstur á 2. hæð eru færðir til.

Verkhelti: Einhella 6
Teikning: Grunnmyndir
Verkkaup: Stökur eflf
Árskakt: Örn Árnason
Höfundarstjórn: Örn Árnason
Teiknað af: gá, gb
Yfirleita af: óá
Stærð: A1
Fjöldi teikn.: 4

Breyting A dags: 31.01.2019
Dags: 18.08.2017
Kvart: 1:100
Stærð: A1
Fjöldi teikn.: 4

ZEPPELIN
ARKITEKTAR

Örn Árnason FAL K: 080664-5749 - www.zepelin.is - tel 5533640 - zepelin@zepelin.is