



Austur

1:100

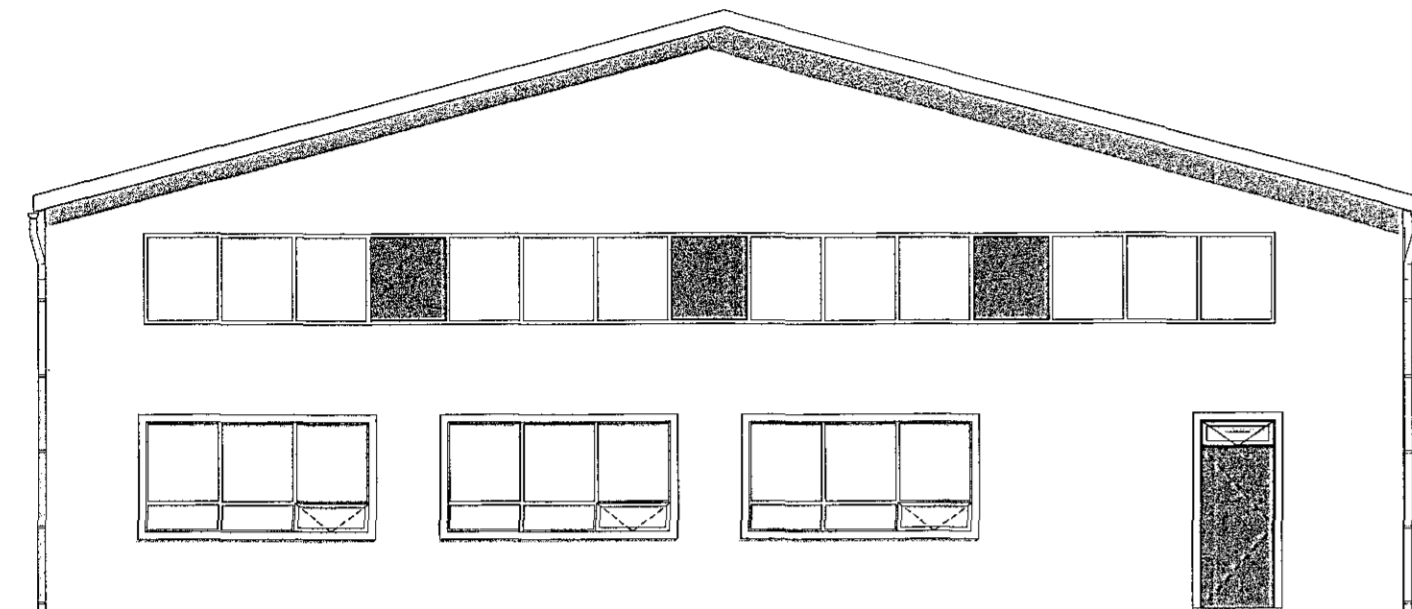

Suður

1:100

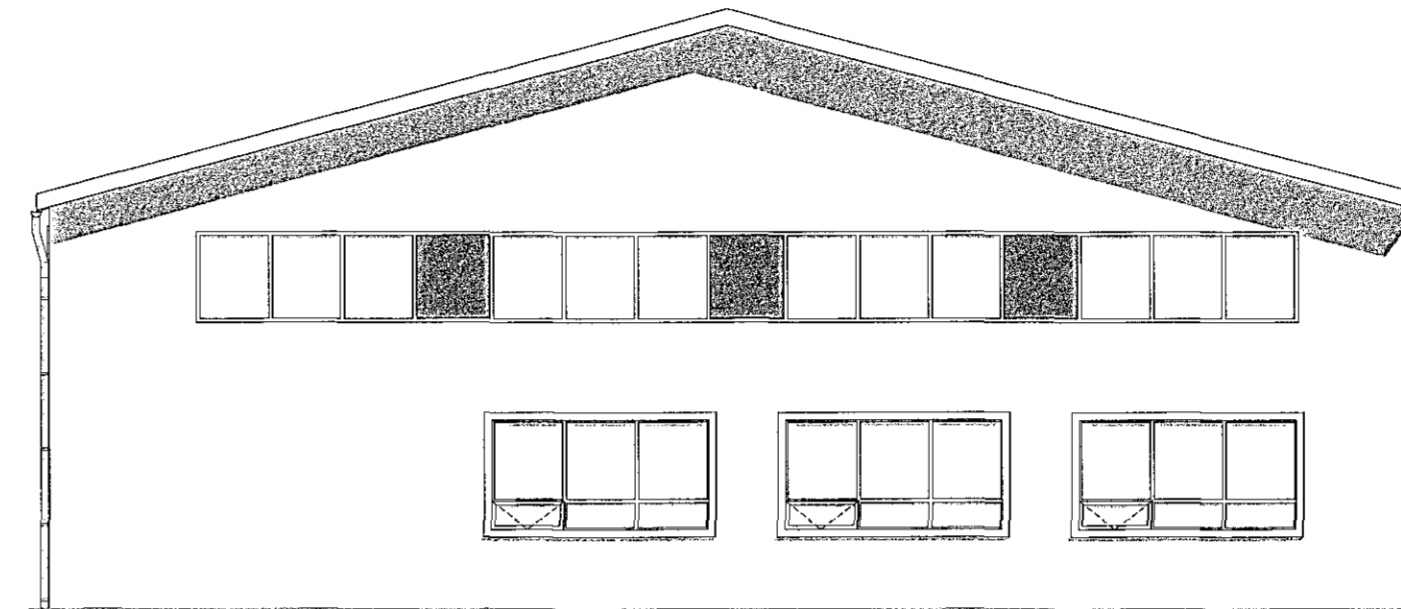


Norður

1:100



Vestur


1:100

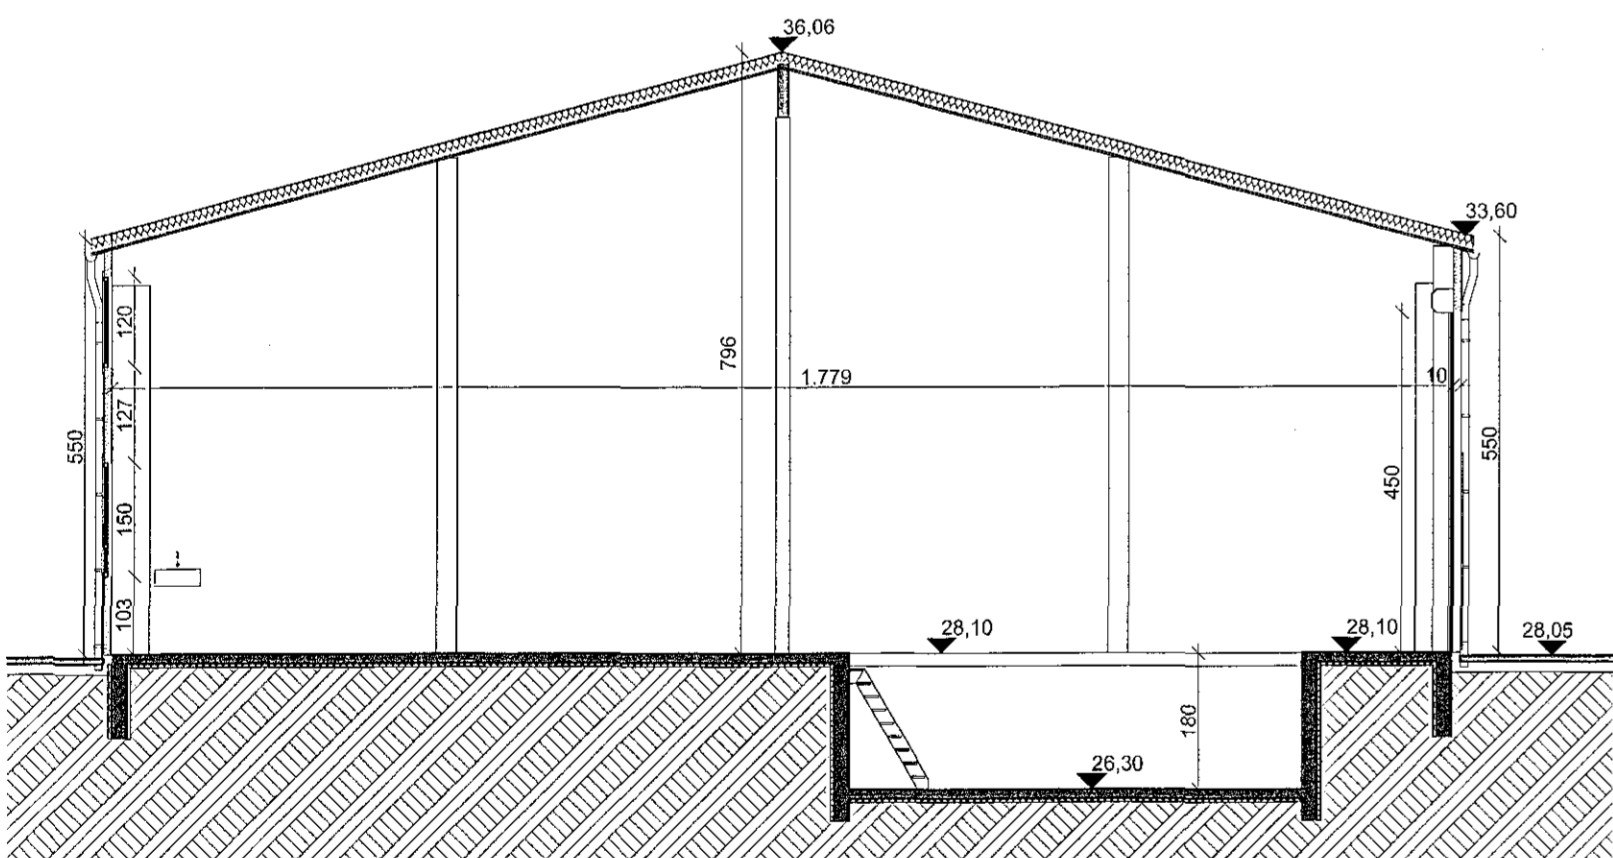

B

B Snið


1:100

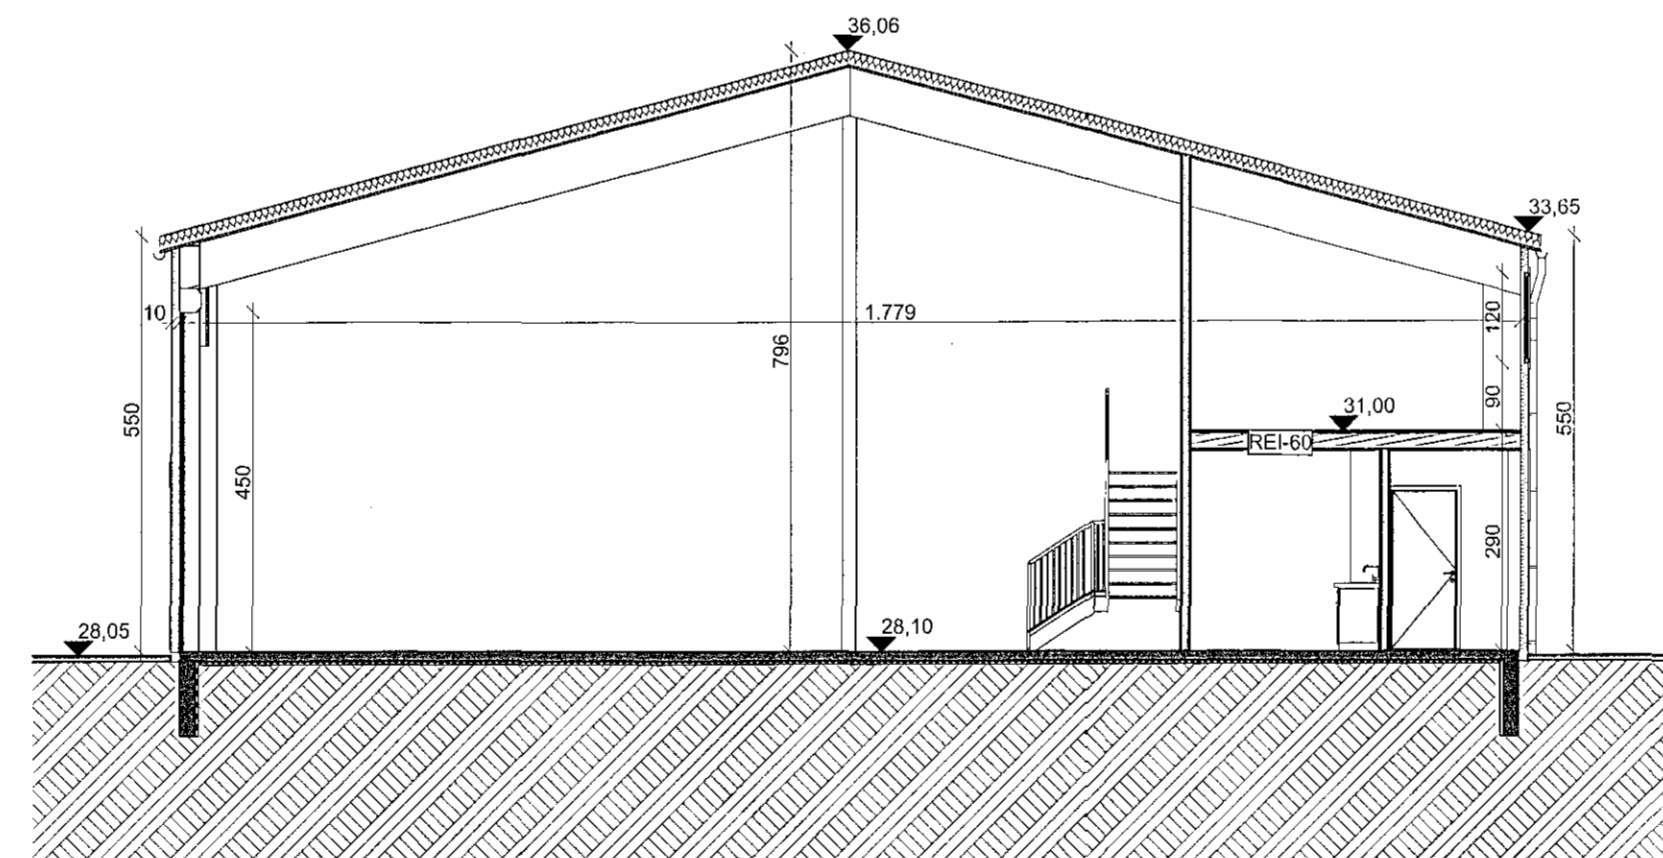

C

C Snið

1:100

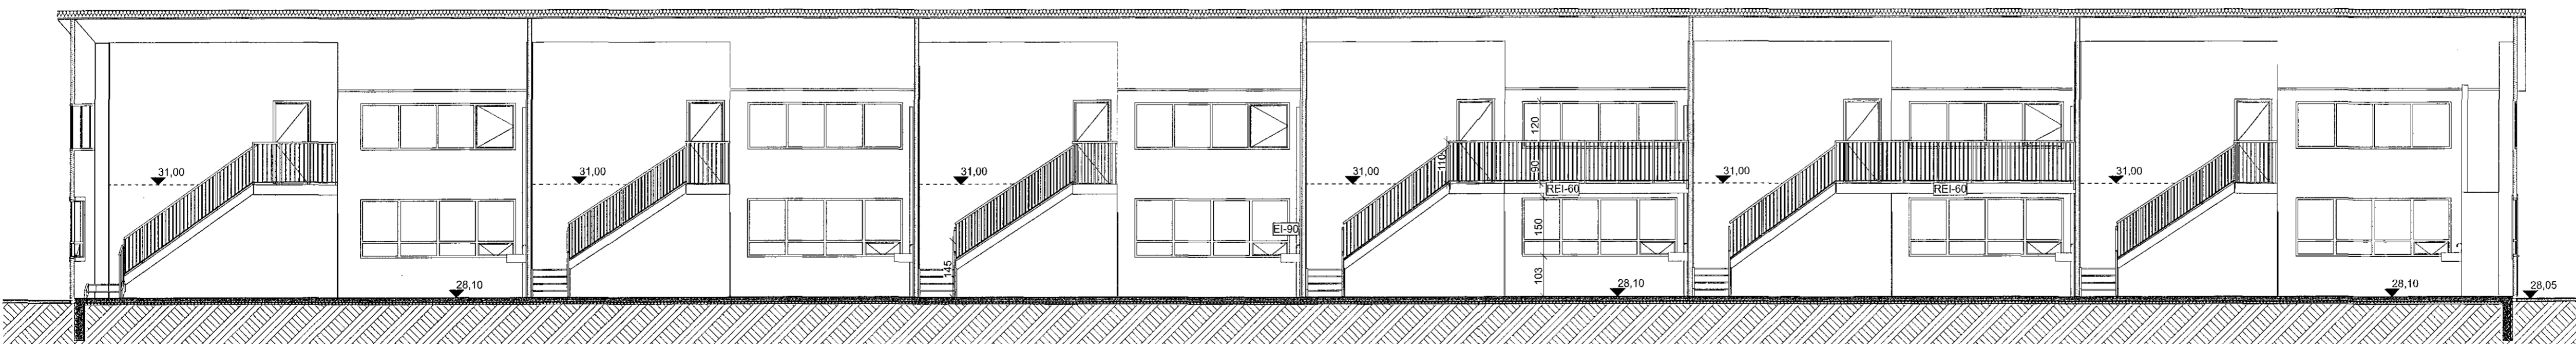

A

A Snið

1:100

Digitally signed by  
Gunnar H. Kristjánsson  
DN: cn=Gunnar H.  
Kristjánsson, o=Gunnar  
H. Kristjánsson, email=  
g.h.kristjan@brunahonun.is  
c=IS, email=g.h.kristjan@brunahonun.is  
Reason: I have reviewed this document  
Location: Reykjavik  
Date: 2019-05-31  
17:30Z

BRUNAHÖNNUN  
20

HELSTU TÁKN:

- E160 Brunanótstaða
- C Sjálflokandi hurð
- S Reykþótt hurð
- Stjórnaðb brunavöðrunarkerfis
- BO Björgunarpop
- BO Fellistigi við björgunarpop
- Merktur útgangur
- Flóttaleið
- Reykskynjari
- Neyðbirting
- Brunastanga
- Handslökkvitaki
- Tviburatengi óskakerfis
- Stigleissta
- Reykgluga
- Gat í gólf
- Gat í lofti
- Gólfniðurfall
- Vélraun loftfræsing
- Niðurfall
- Raðgerfing opnunarbúnaður

Breyting A 31.01.2019: Kaffislofur eru fluttar til og minnkaðar. Slagar færðir og þeim breytt. Vinnuvæði eru slökkuð. Þvottaherbergjum sleppt. Miðloft í bánum 0101 og 0104-0105 eru minnkuð þar með ný einangla yfir nýja kaffistofu- og salernishúta og verða aflokuð. Miðloft í bánum 0102-0103 ná á milli skivvægja en slyttu fram en áður var gert ráð fyrir. Vöðubergrylla í baíl 0105 stækkað og sötum gryfum verður sleppt. Björgunarpop á 2. hæð eru færð til.

Verkfróðir: Einhella 6  
Útill, snið  
Verkeignir: Strókur ehf  
Arkitekt: Orri Árnason  
Hönnunartími: Orri Árnason  
Teiknað af: gá, gb  
Yfirfarið af: óá  
Breyting A dags: 31.01.2019  
Dags: 18.08.2017  
Kvarði: 1:100  
Stærð: A1  
Fjöldi teikn.: 4  
1.1.3 A  
Orri Árnason FAI KL: 030864-5749 - www.zepelin.is - tel 5533640 - zepelin@zepelin.is