



SUDAUSTURHLIÐ

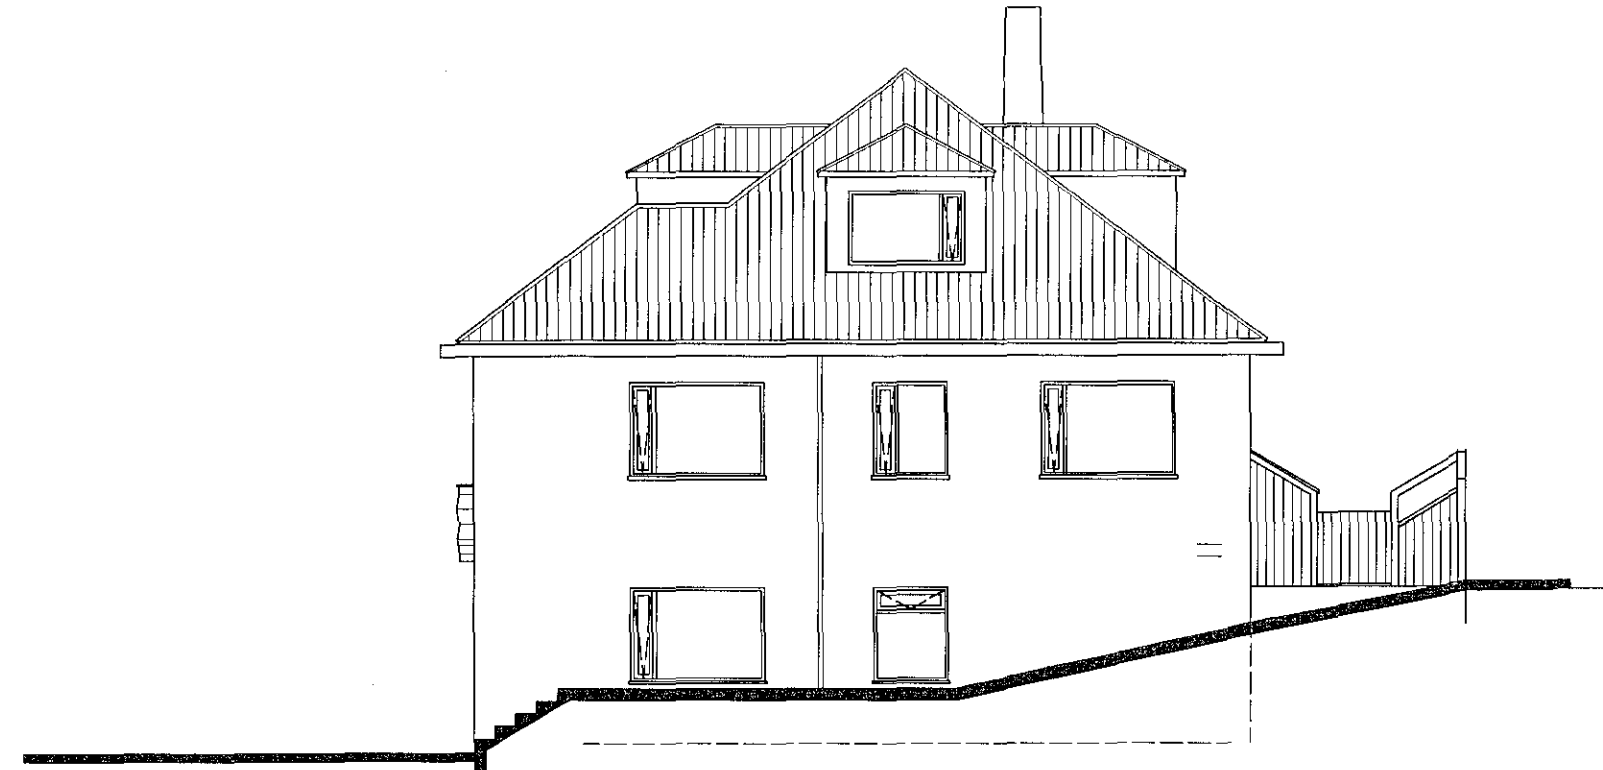


SUÐVESTURHLIÐ




NORÐVESTURHLIÐ

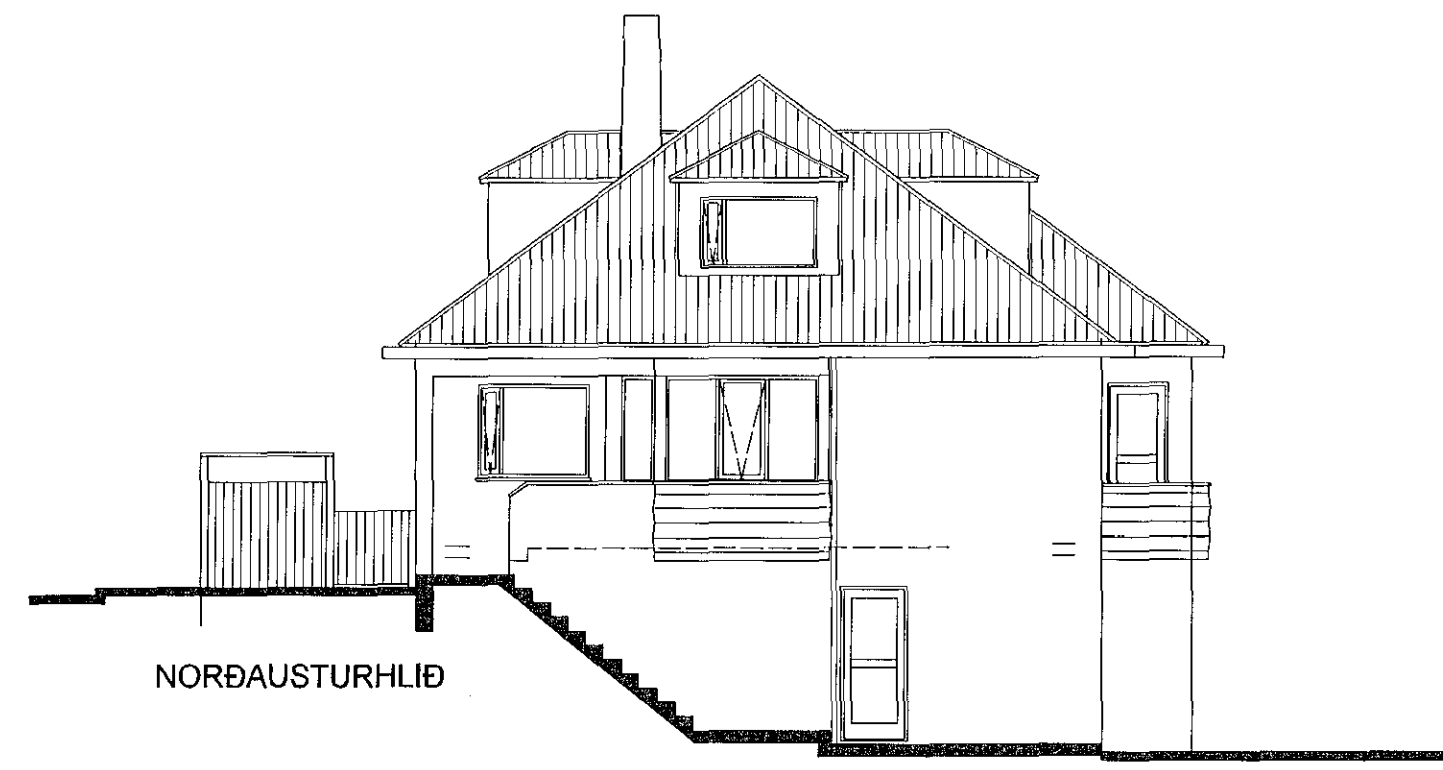

NORÐAUSTURHLIÐ

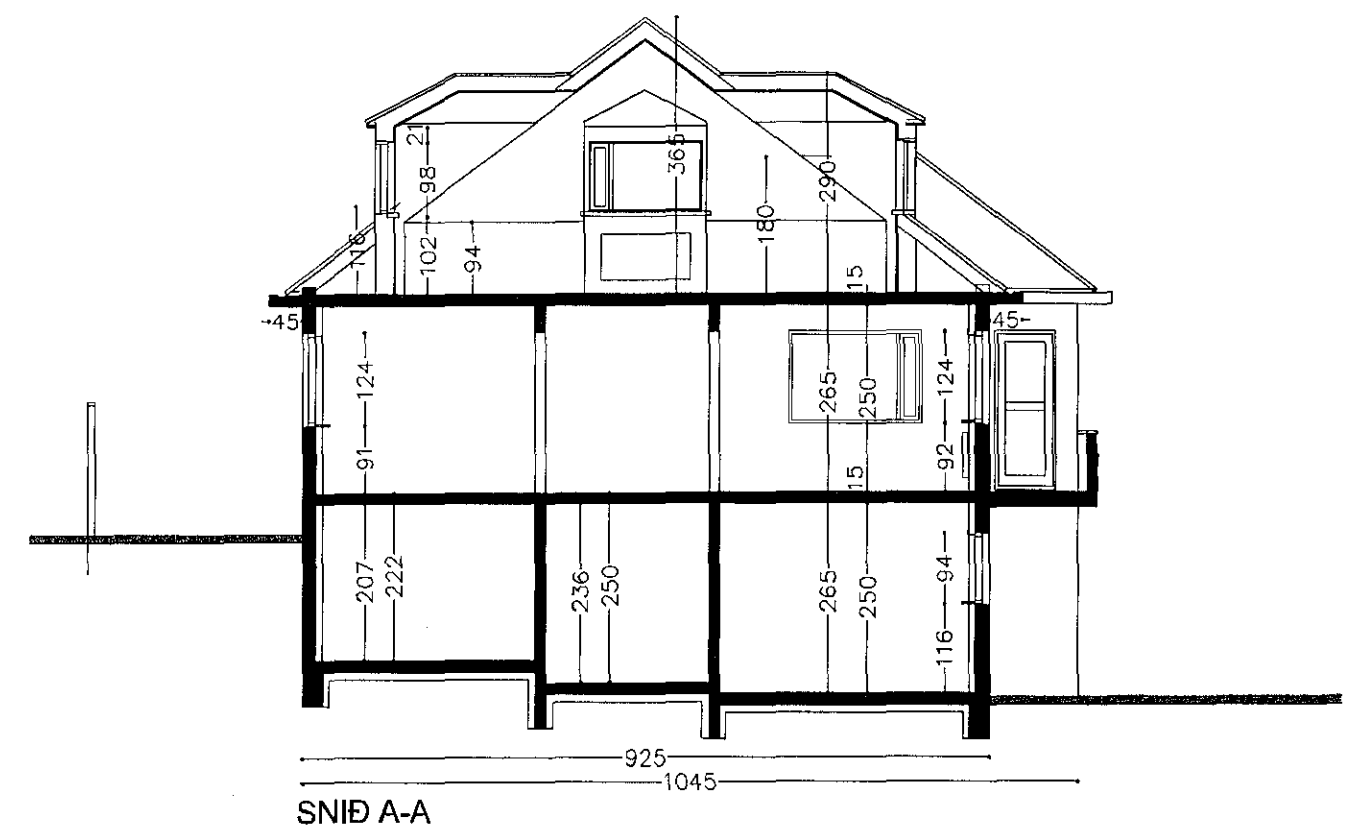

SNIÐ A-A

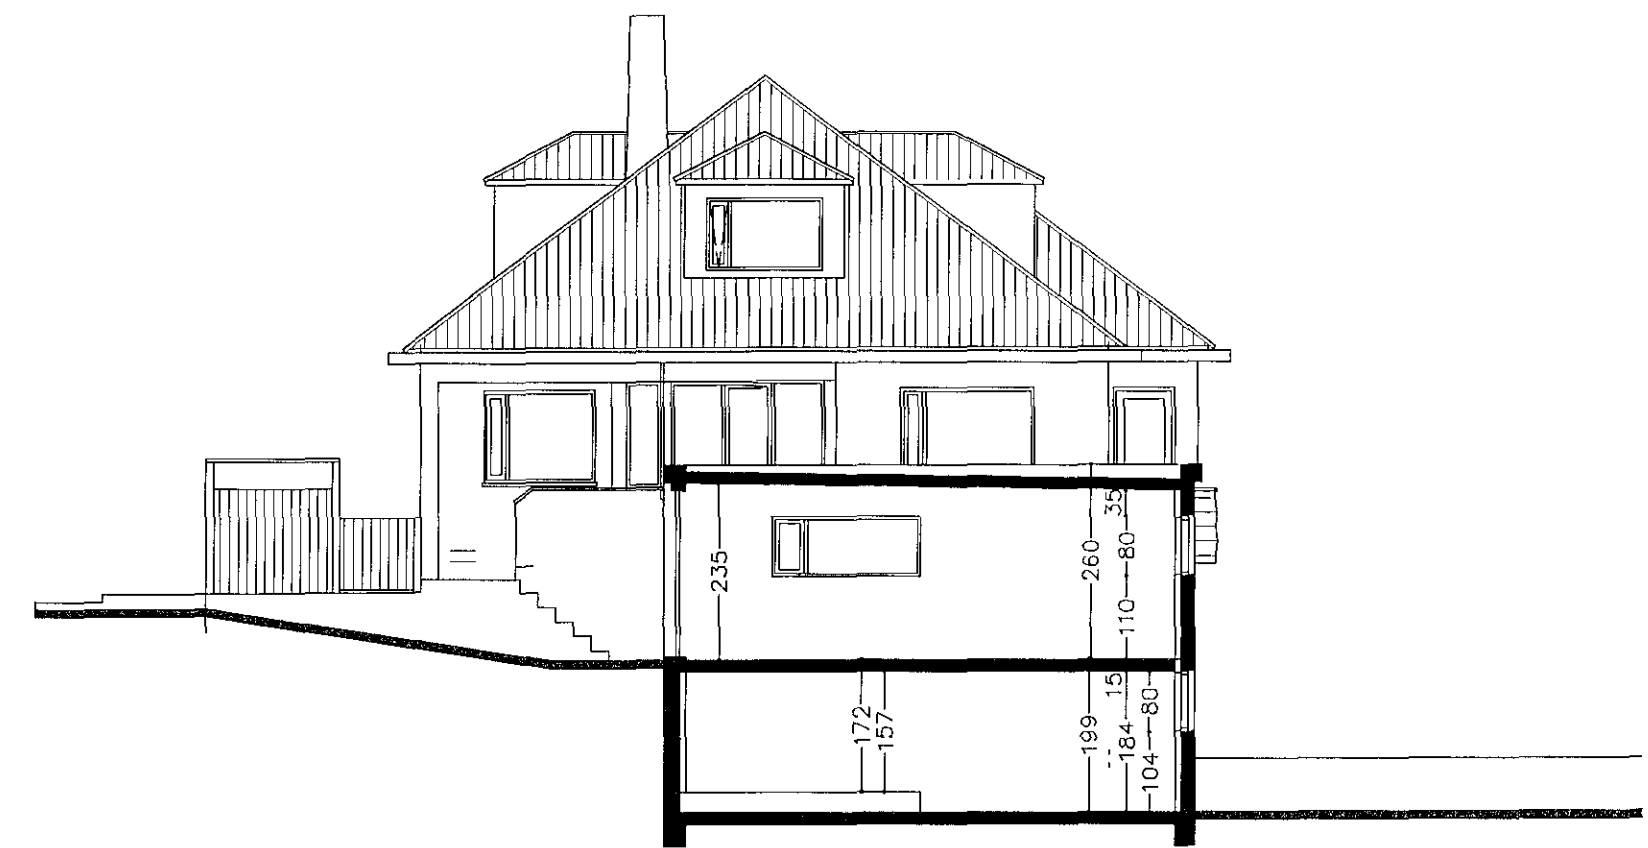

SNIÐ B-B

Uppr.hönnuður hússins  
**Jón Pálmason**  
 Uppr.hönnuður bílskúrs  
**Jón Pálmason og Þorsteinn Jónsson**

NR	Dagsetning	Texti	Gr af
NR	Dagsetning	Texti	
HEITI VERKS:			
Ölduslóð 32		rs hönnun slf	
220 Hafnarfjörður		Ragnheiður Sverrisdóttir innanhússarkitekt kt: 240765-4549	
		Birkiholt 3, 225 Álftanes s: 898 3759	
		Netfang: ragnheidur65@simnet.is	
		GÁG ehf Verk - og tækniráðgjöf	
		Gísli Ágúst Guðmundsson - Byggingatæknifr. kt: 250860-7499	
		Gauksásl 41, 221 Hafnarfj. s: 869 0880	
		Netfang: gislidgudmunds@gmail.com.	
MKV.	DAGS.	NR. TEIKNINGAR	
1:100	22.01 2019	Ö-3	
HEITI TEIKNINGAR		ÁRITUN HÖNNUÐAR	
REYNDARTEIKNING		<i>Gísli Guðmundsson</i>	
Utlit og snið		ÁRITUN SAMRÆMINGARHÖNNUÐAR	