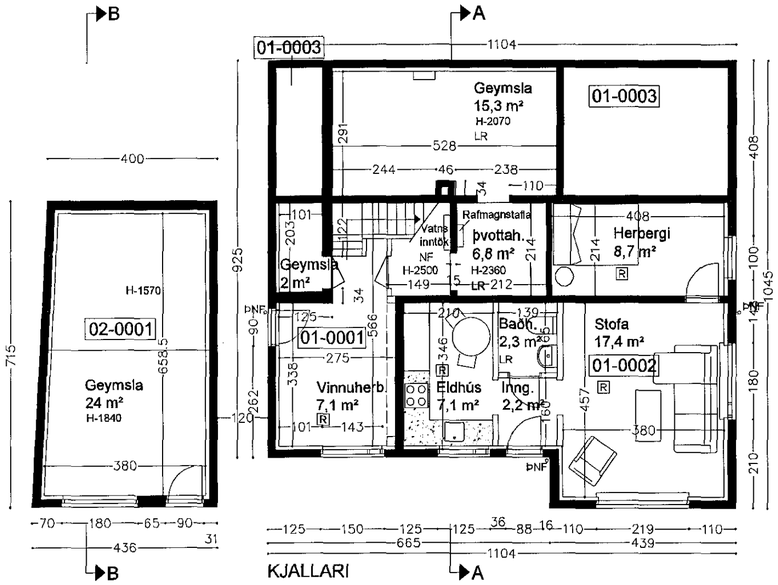

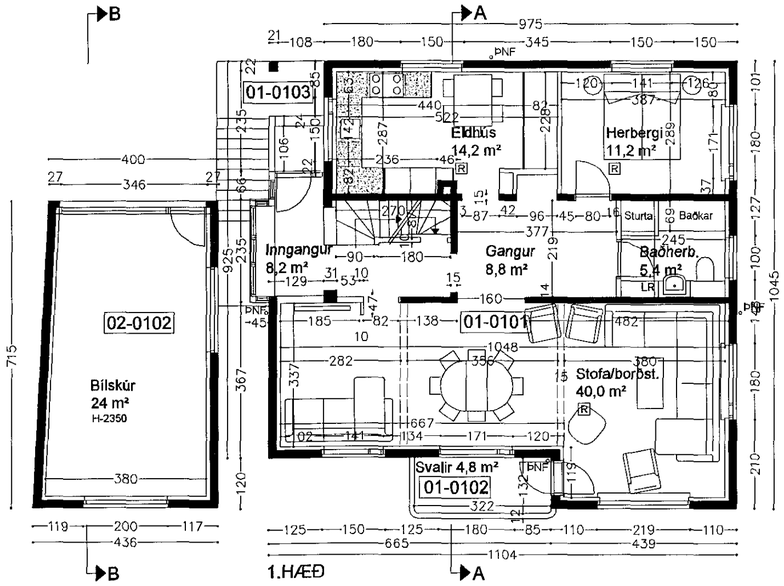

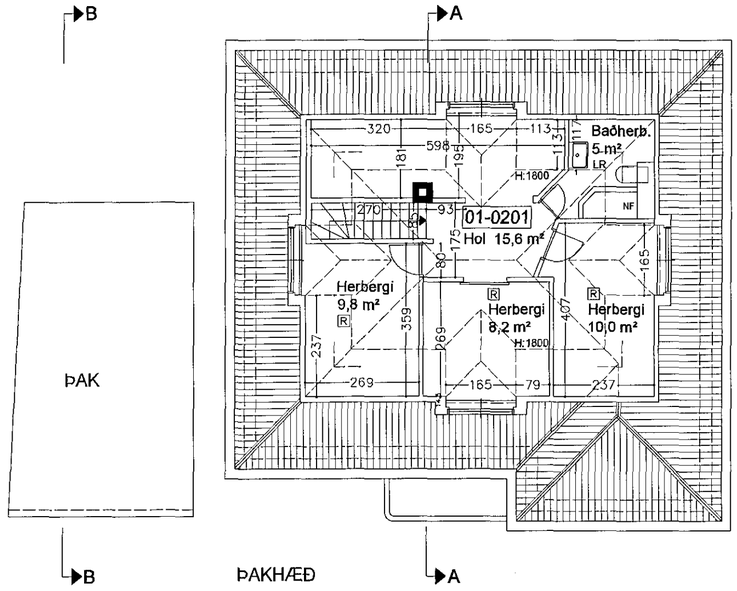

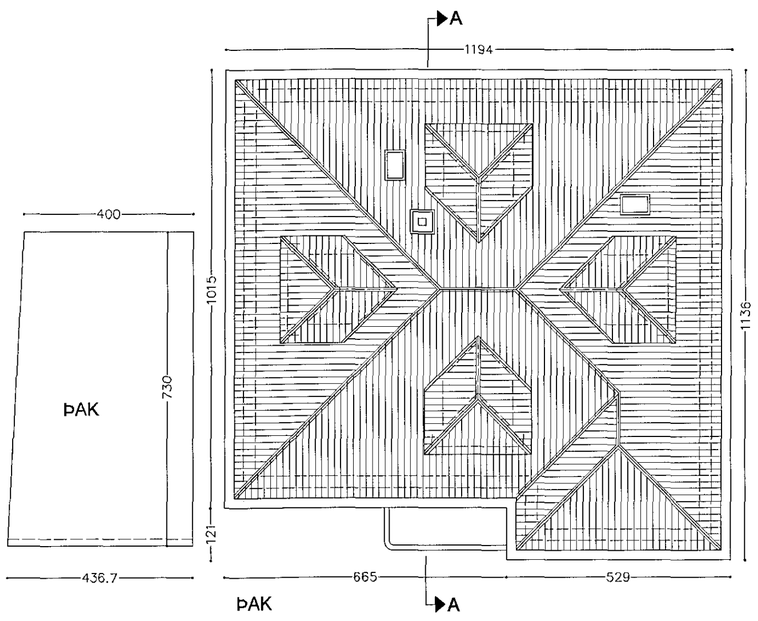

Samþykkt þann
06. feb. 2019
Byggingafulltrúinn í Hafnarfirði

NR	Dagsetning	Texti	Br. af
NR	Dagsetning	Texti	

HEITI VERKS:
Öldugata 32
220 Hafnarfjörður

MKV.	DAGS.	NR. TEIKNINGAR
1:100	22.01 2019	Ö-2

Uppr.hönnuður hússins
Jón Pálmason
Uppr.hönnuður bílskúrs
Jón Pálmason og þorsteinn Jónsson

HEITI TEIKNINGAR
REYNDARTEIKNING
Grunnmyndir

rs hönnun slf
Ragnheiður Sverrisdóttir innanhússarkitekt kt: 240765-4549
Birkiholt 3, 225 Álftanes s: 898 3759
Netfang: ragnheidur65@simnet.is

GÁG ehf Verk - og tækniráðgjöf
Gísli Ágúst Guðmundsson - Byggingatæknifr. kt: 250860-7499
Gauksási 41, 221 Hafnarfj. s: 869 0880
Netfang: gisligudmunds@gmail.com,

ÁRITUN HÖNNUÐAR

ÁRITUN SAMRÆMINGARHÖNNUÐAR