


Grunnmynd
mkv. 1:100

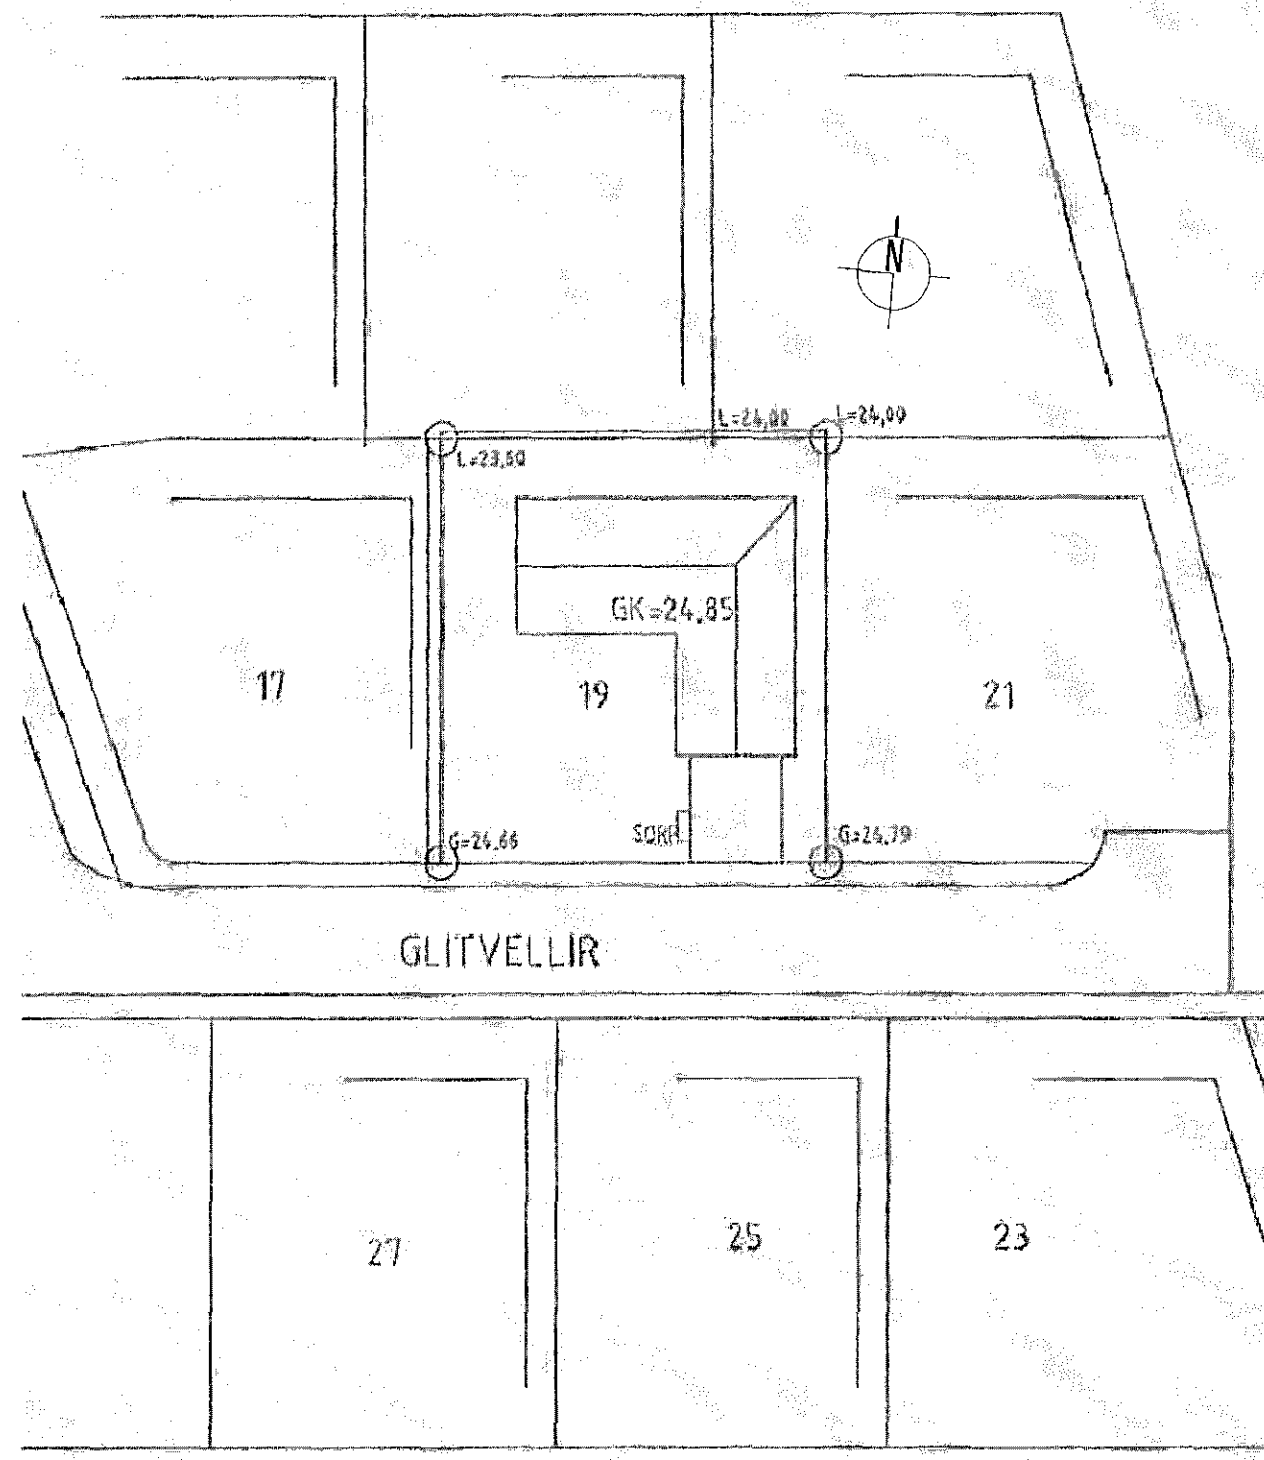

Afstöðumynd
mkv. 1:500

TÁKN:

- Veggir og hæðaskil með merktri brunamótstöðu. EI-60
- Hurðir og gluggar með merktri brunamótstöðu. A-ECS-80
- Björgunarop BO 100x500
- Reykskynjari R
- Rýmisnúmer 101
- Lofræst rými LR
- Gólfniðurfall GN
- Hitaveita HV
- Vatnsveita VV
- Rafmagnsveita RV
- Þakniðurfall ÞNF

BYGGINGARLÝSING

Fyrirhugaðar breytingar fela í sér að snyrtingu með sturtu er komið fyrir innst í bílageymslu. Húsið helst óbreytt að öðru leiti. Svæði sem breytist er merkt með punktalínu.

Einbýlishúsið að Glitvellum 19 er hannað árið 2006 af Kristínu S. Jónsdóttur hjá OK arkitektum. Kári Eiríksson arkitekt gerði breytingar á skipulagi hússins og frágangi á lóð árið 2014. Húsið, sem er einnar hæðar einbýli með innbyggðri bílageymslu er staðsteypt og hvílir á sökkli og plötu úr járnbentri steinsteypu. Þakið er járnklætt timburpak. Innveggir eru ýmist forsteyptir, eða úr grind klæddri gipsi.

ÞAK. Þak er járnklætt timburpak, einangrað með 200mm léttull.

ÚTVEGGIR. Útveggir eru staðsteyptir, einangraðir með 100mm steinu að innan og múrhúðaðir. Ytra útlit er múrhúðun og málnun í ljósum lit.

GLUGGAR. Gluggar eru álklaðdir timburgluggar settir eftir á útvegg.

SÖKKULL OG GÓLFPLATA. Sökkull og gólfplata eru úr járnbentri steinsteypu. Einangrað innan á sökkla og undir plötu með 100mm polystyren einangrun.

INNVEGGIR. Innveggir eru ýmist forsteyptir eða úr 90mm grind klæddri gipsi. Vegg- og loftklæðningar í bílageymslu eru í flokki 1 - aðrar klæðningar eru amk í flokki 2.

LAGNALEIÐIR OG NIÐURFÖLL. Koma skal fyrir gegnumstreymisniðurföllum í öllum votrymum íbúðar, þ.e. snyrtingum og þvottahúsi, og í bílageymslu.

LOFTRÆSTING. Þau rými eru sem ekki hafa opnanlega glugga skulu loftræst vélrænt.

BRUNAVARNIR. Bílageymsla skal hólfuð af með EI-60 veggjum með vegg- og loftklæðningu í flokki 1. Aðrar klæðningar í húsinu skulu ekkert vera lakari en í flokki 2. Í hverju svefnherbergi skal vera samþykkt björgunarop. Koma skal fyrir reykskynjurum skv. grunnmynd. Öll efni og vinna skulu vera í samræmi við byggingarreglugerð, viðkomandi ÍST staðla og reglugerð um brunavarnir.

LÓÐARFRÁGANGUR. Frágangur lóðar á lóðamörkum skal unnin í samráði við lóðarhafa aðliggjandi lóða. Á lóð eru stæði fyrir 2 bifreiðar.

útg.	dags.	skýring	teiknað	yfirfarið
BREYTING Á EINBÝLISHÚSI				
heimilisfang		GLITVELLIR 19		
sveitarfélag		HAFNARFIRÐI		
verkhúti		ADALUPPDRATTUR		
skýringartexti		grunnmynd, afstaða og byggingarlýsing		
verknúmer	landnúmer	staðgreinir		
19/04	204298	1400-1-27700190		
teiknað	yfirfarið	kvarði	dags.	
KE	KE	1:100 / 500	04-02-2019	
teikning nr.	útgáfa/breyting		AOK ARKITEKTAR	
A-201				
aðalhönnuður: Kári Eiríksson, arkitekt, kt: 070365-4059				
AOK - Gunnarsundi 5 - 220 Hafnarfjörður - kt: 480318-1610				
sími: 699-0999 - email: aok@aok.is - www.aok.is				