


ÚTLIT SUÐAUSTUR



ÚTLIT NORÐAUSTUR

STÆKKUN

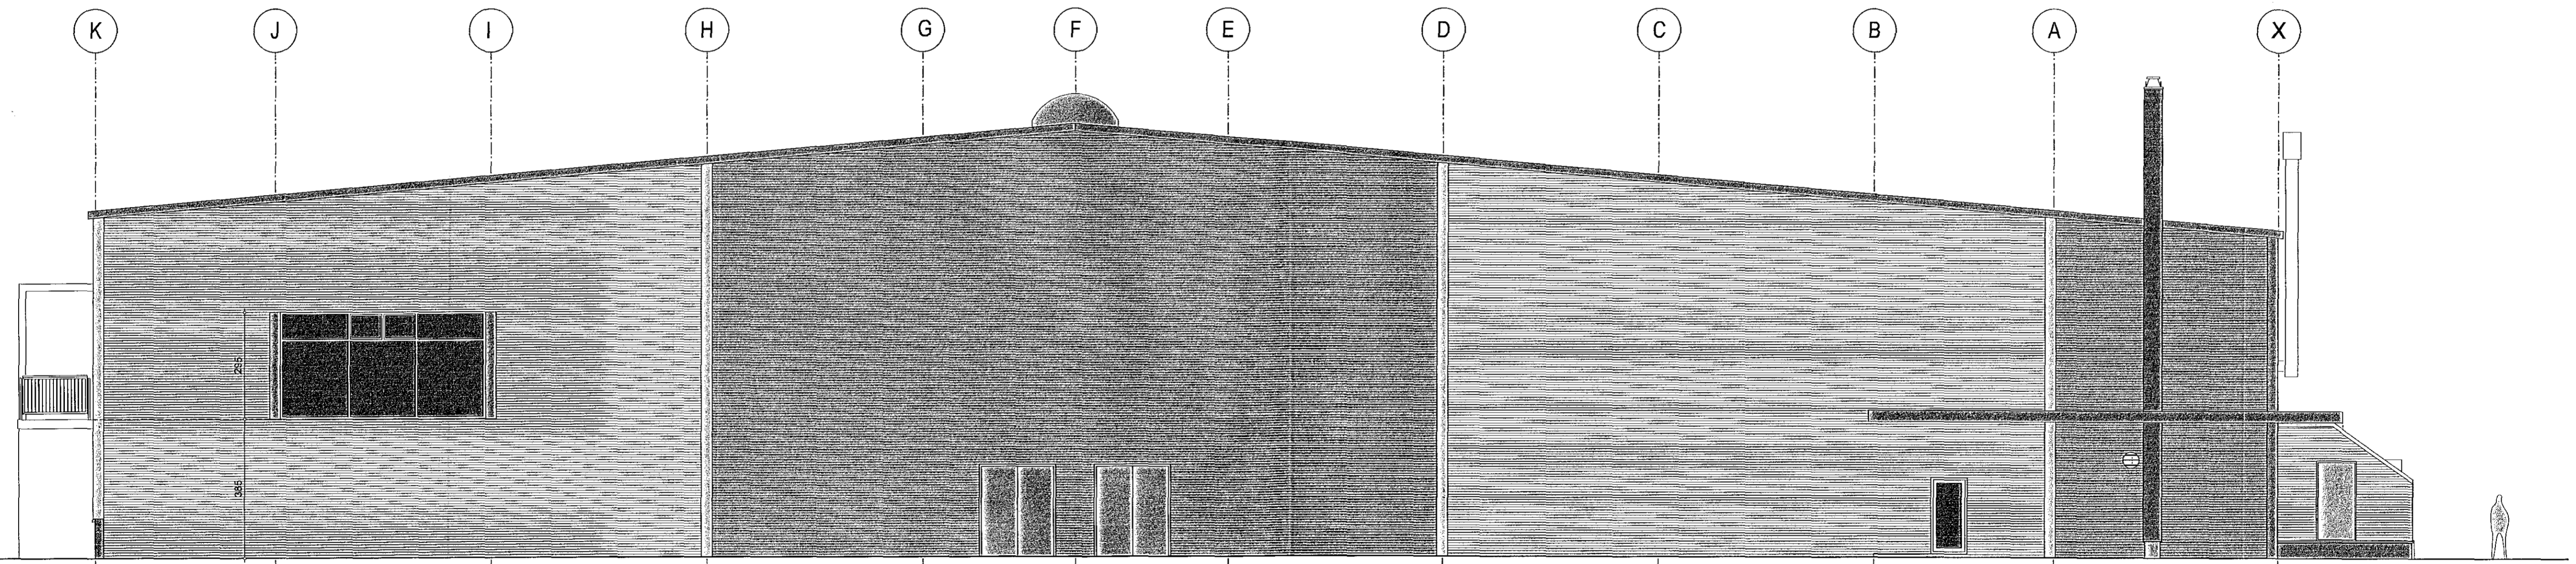

Digitally signed by
Gunnar H. Kristjánsson
DN: cn=Gunnar H.
Kristjánsson, o=Gunnar
H. Kristjánsson,
ou=Island, c=IS
Reason: I have
reviewed this document
Location: Reykjavík
Date: 2019.12.19
17:40Z

TEMPRA		ÍSHELLA 8, 220 HAFNARFIRÐI	
Útlit suðaustur og norðaustur		no	1.6
		kvarði	1.100
dags.	10. des. 2018	bróytt:	des. 2018
Viðbyggingum, öðrum en skjötti yfir grýfju, frestað			
teiknistofa	GINGI	Móttún 1, 450 Tálknafljóður	gingi1@brunet.is
arkitektar fal	Gunnlaugur Björn Jónsson	kl. 110254-3349	sími: 6976984

Gunnlaugur Björn Jónsson