




Samþykkt þann  
2. jan. 2019  
Byggingufullgáttin í Hafnarfirði

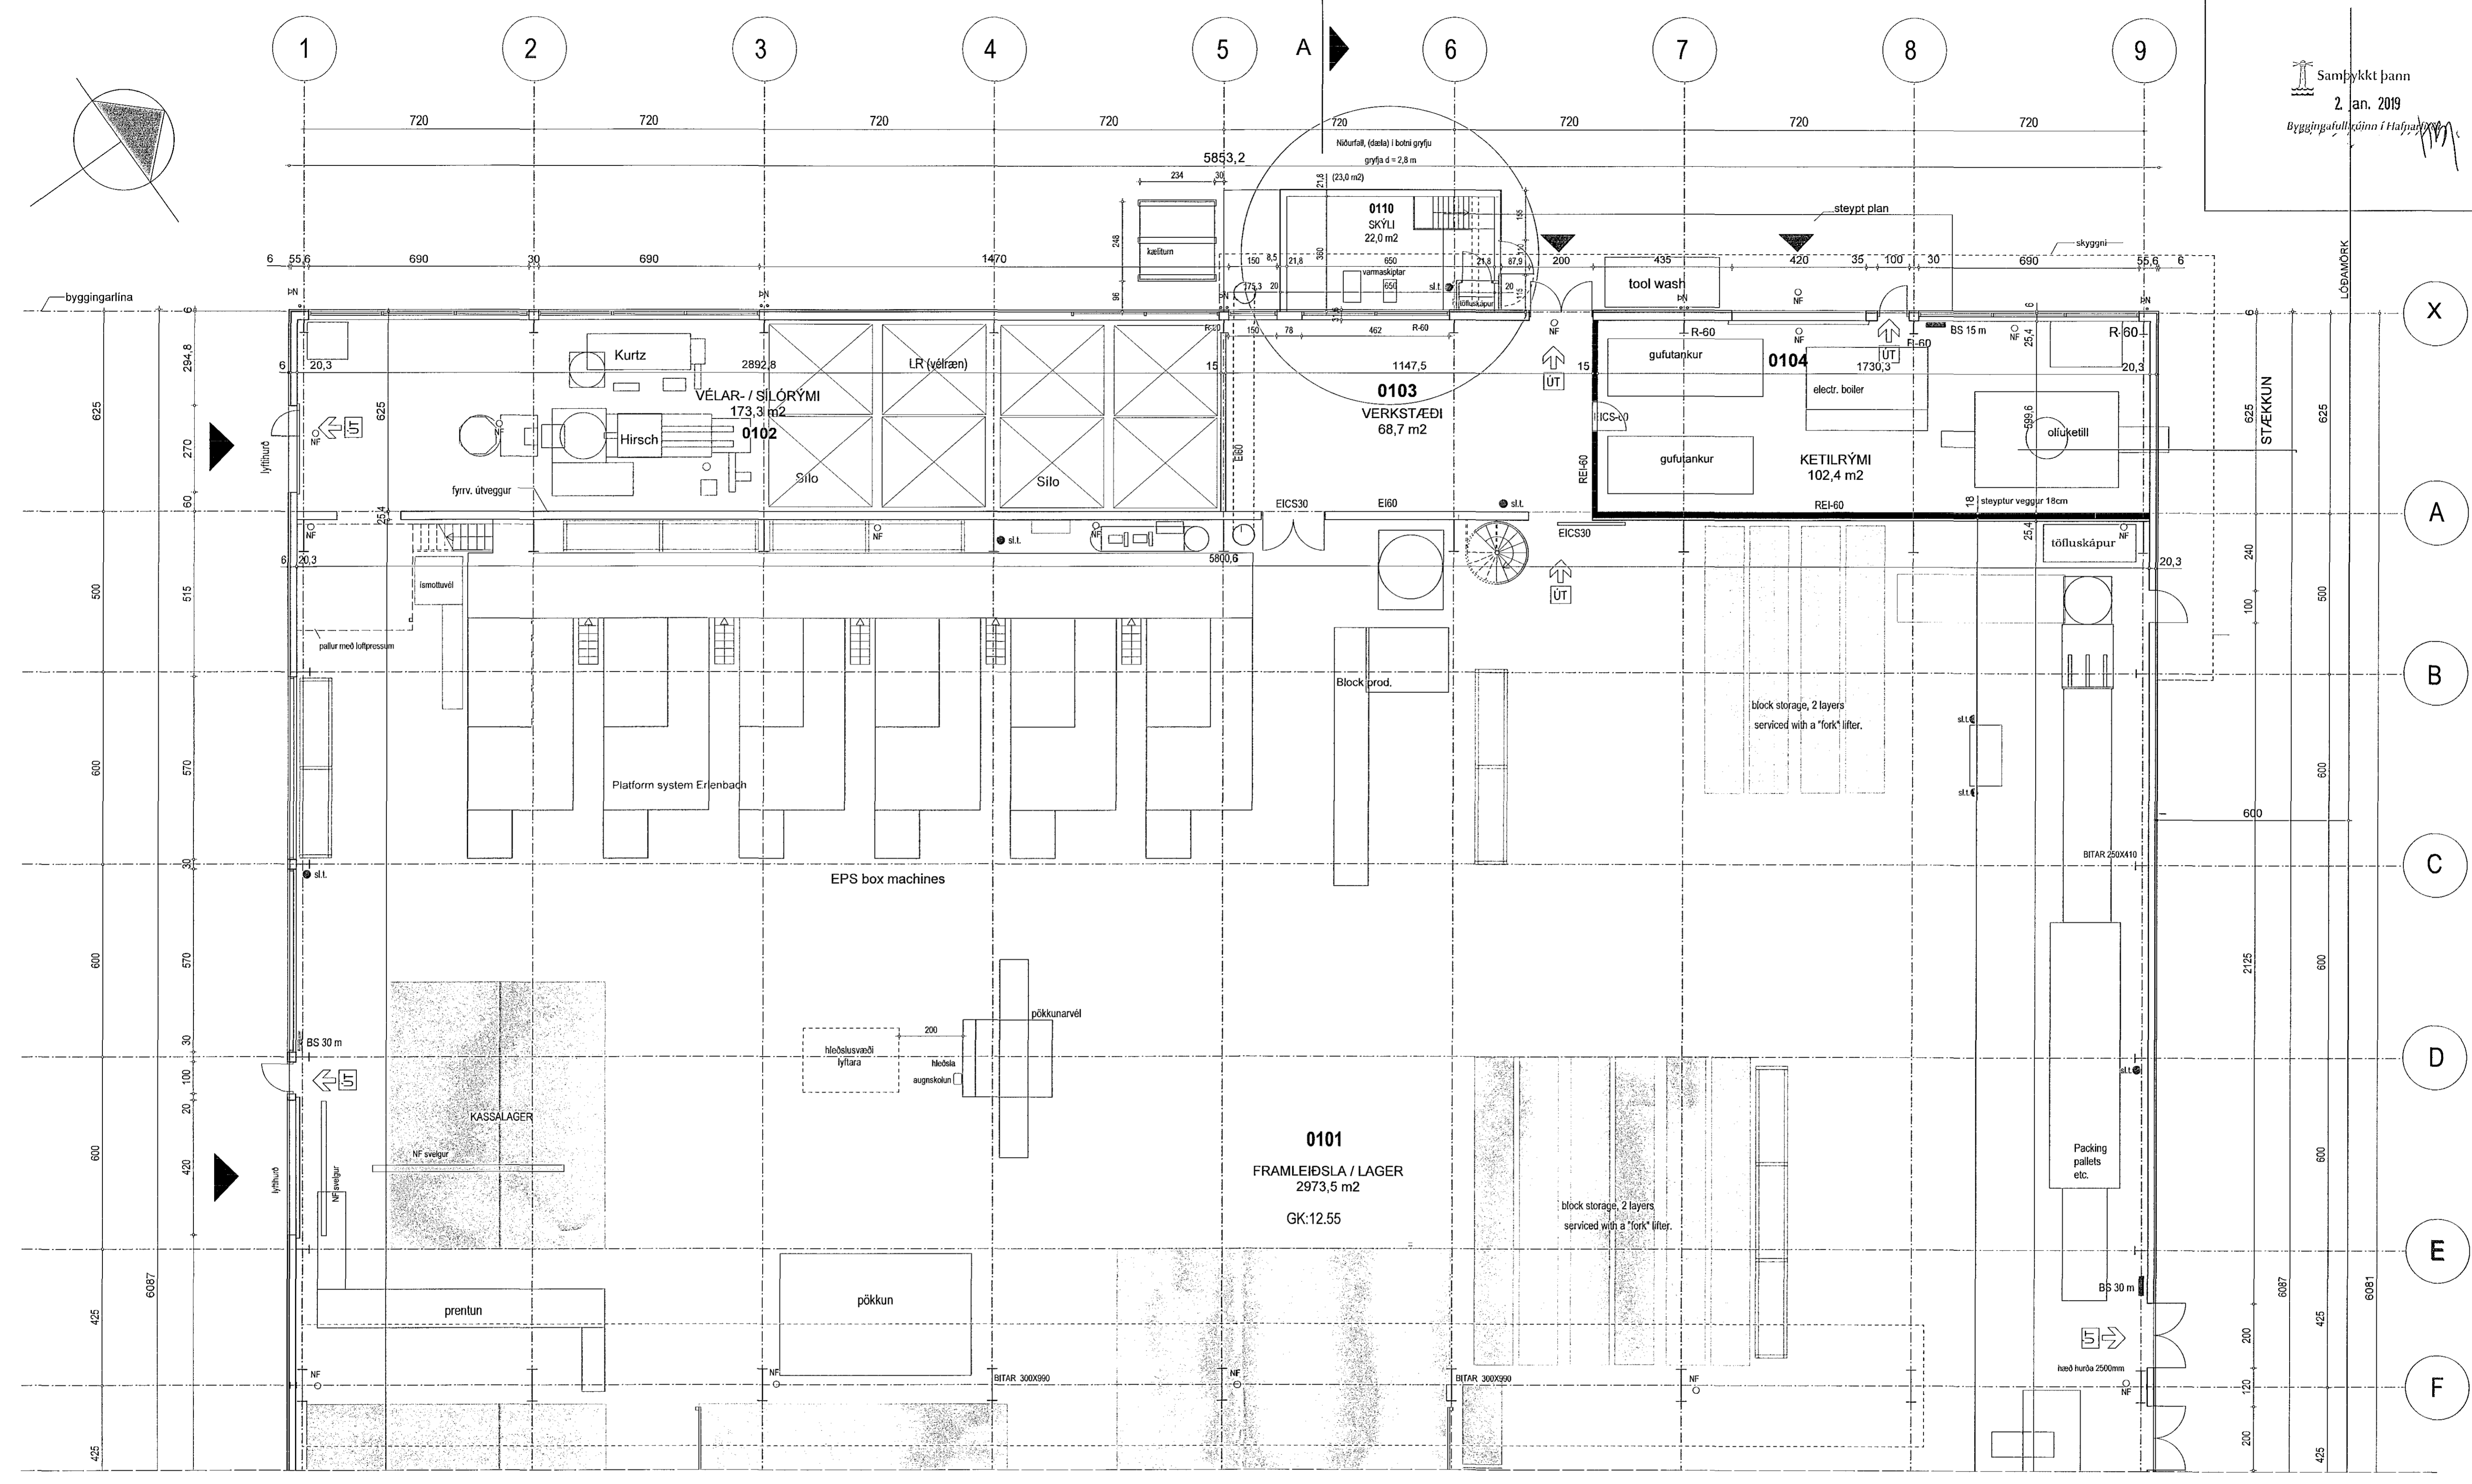

GRUNNMYND 1. HÆÐ A

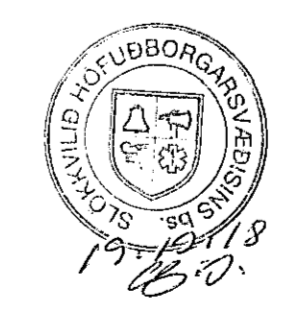

Digitally signed by Gunnar H. Kristjánsson  
DN: cn=Gunnar H. Kristjánsson, o=BRUNARHÖNNUN, ou=BRUNARHÖNNUN, email=gunnar@brunarhonnun.is, c=IS  
Reason: I have reviewed this document  
Location: Reykjavík  
Date: 2019-12-10 17:36Z

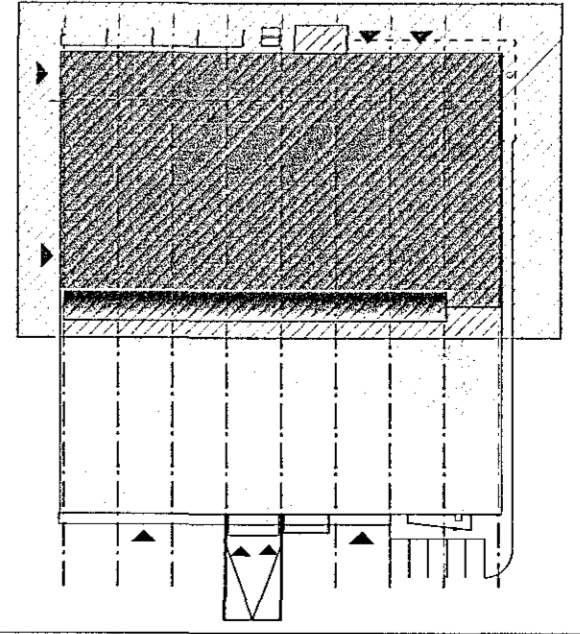

TEMPRA ÍSHELLA 8, 220 HAFNARFIRÐI	
Grunnmynd 1. hæð A	no 1.1 kvartál 1.100
dags. 10. des. 2018	breytt: des. 2018 Vábyggingum, sönum en skjili yfir gryfju, frestað
teiknistofa GINGI	Mölin 1, 460 Tálknaufjarður gingi11@samnet.is
arkitektar fal gunnlaugur björn jónsson	kl. 110254-3349 símt: 6976984

*Gunnlaugur Björn Jónsson*