

1814347 10. 11. 2018

Samþykkt þann
27. feb. 2019
Byggingaáskilningur í Hafnarfjarði





BREYTING: 25.10.2018

Við uppséningu tækja kom fram þörf á að breyta fyrirkomulagi hússins að innan og auðveldu með því framleiðsluferla.

- Fyllt er upp í op í gólf efri hæðar og líftaleið breytt.
- Þjórgrunarop er nú frá starfsmannastöðu, að skýgnri, staðsettu framman við húsið, í stað þess að vera um gíggaga að M.H.-III.
- Skráningu er breytt í samræmi við þessa stækkun M.H.-II - 0201.
- Opnarir á milli rýma neðri hæðar eru lagðar, Brennissalur m.a. afmarkaður með brunahúðum, opnun að te-pökkun breytt og staðsetningu slökkvitækja hagrætt.
- Skrifstofuástöðu í Brennissal er færð til innan rýmisins.
- Staðsetningar á Brunaslöngum og/eða Slökkvitækjum hagrætt.
- Lyftaraástaða færð. Lyftarar eru með innsglúðum þurgeymum og er því ekki gert ráð fyrir öryggislistu vegna sírúka.
- Þakgluggar eru nú allir gerðir úr brennanlegu efni, ætluðu til reyklosunar. Þetta er skýrt frekar í skýrslu Brunahönnuðar.
- Brunahönnun yfirfarir í samræmi við olangreint og skýrsla Brunahönnuðar endurgæra.

STAPAHRAUN #11 - 12	
Verkefni:	Te & Kaffi - Höfuðstöðvar
Skýringar á verkefni:	Verkfangni 1 & 2 - STAPAHRAUN #11
	Stækkun Framleiðsluhúss og Vöruskemmu
	Nýtt Vöruhús
Teikning: rfr. 104-A-002	GRUNNMÝND
skv. 1:100	SNEIÐÚTLIT
teiknað IOG	
dag. 11.04.'18	
teykt. 25.10.'18	
vekkjaþ: KAFFIBRENNSLA HAFNARFJARÐAR ehf.	
ívar@stapahraun.is	
Hafnarstræti 20	
101 Reykjavík	
Sími: 5511-065	
Ívar Óri Guðmundsson arkitekt f.h. kl. 130985 3489	
Óþingillshólar, 101 Reykjavík. Tölvuáfangi: 101 Reykjavík. Sími: 5511-065	

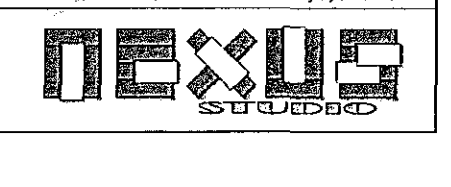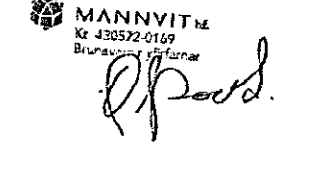

1:100 - GRUNNMÝND - Fyrsta Hæð