



MHL 01
1:100

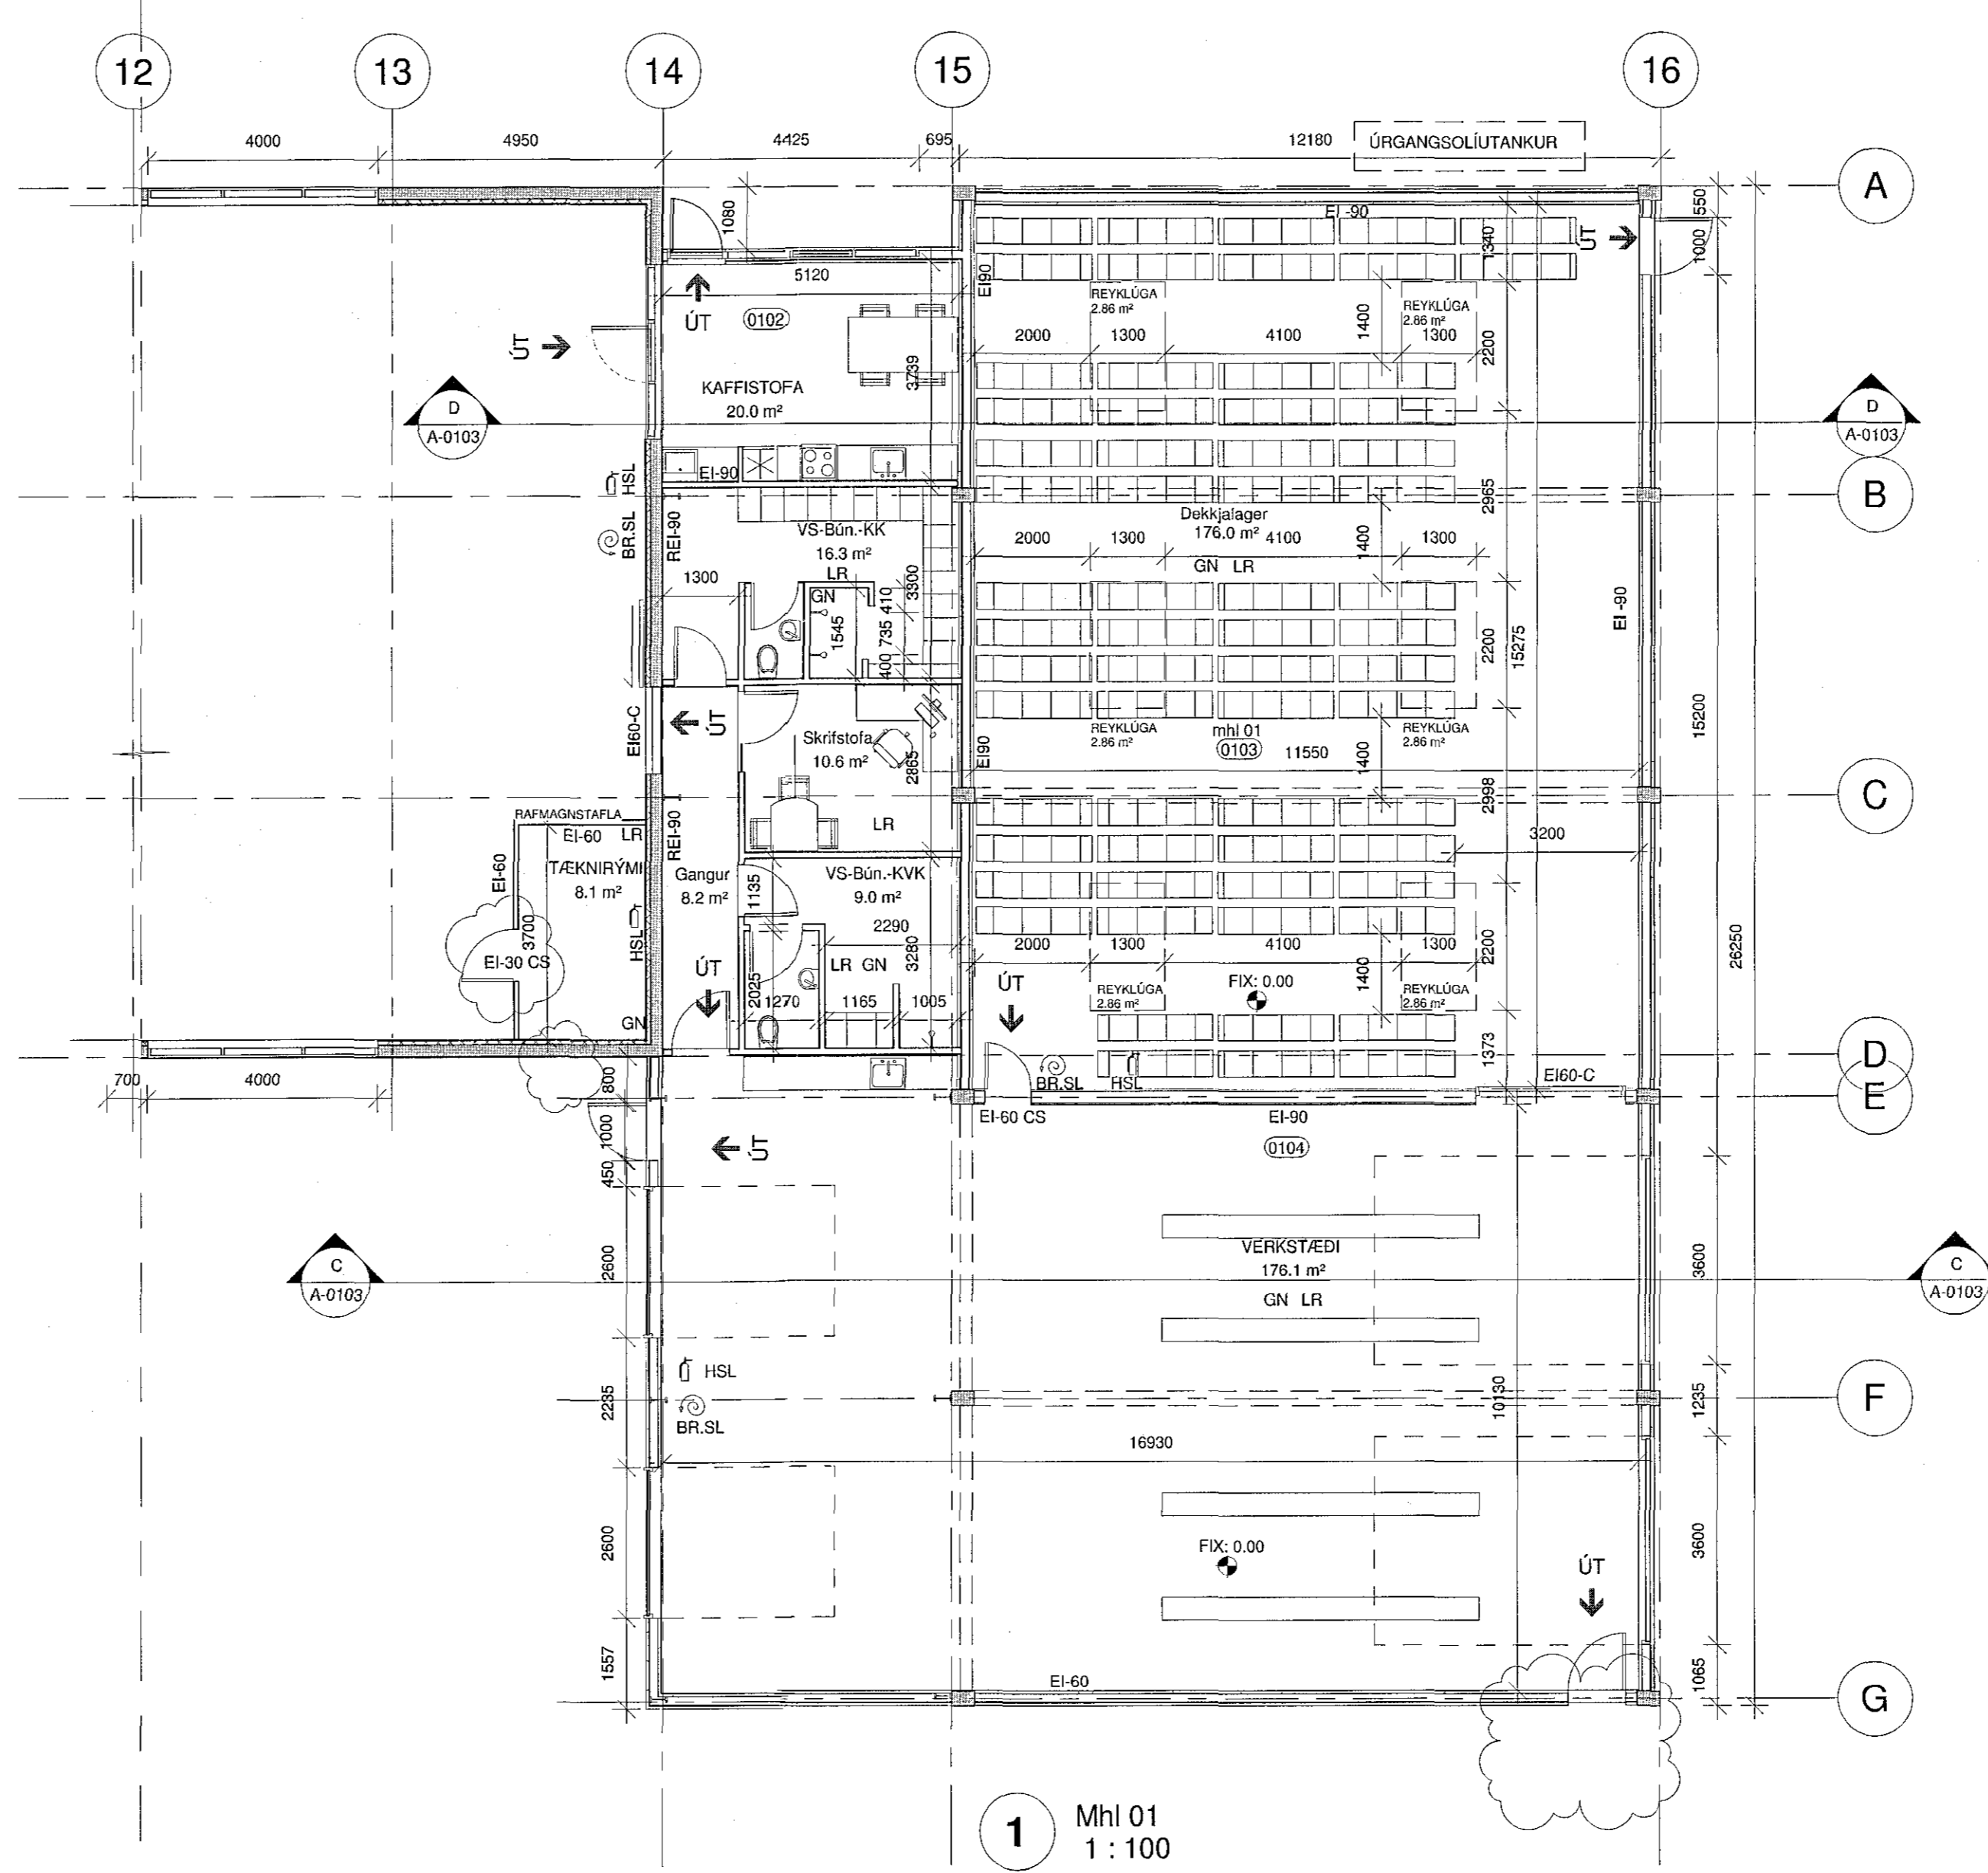

1 MHL 01
1:100

Samþykkt þann
13. mars 2019
Byggingafullgæðinn í Hafnarfirði

- Breytingar 20.09.2018:
- 1) Glerskáli út úr fými 0104 fjarlægður. Hurð í staðinn.
 - 2) Útlitur inni í tæknirými fjarlægð, gengi inn frá í staðinn.
 - 3) Komib fyrir úrgangslutanki neðanjarðar. Sjá nánar stærð & verkfr. teikningum.
- Breytingar 24.02.2016:
- 1) mhl 01: Millifloft fjarlaegt og innra skipulagi breytt
 - 2) Staðsetningu salemis í möttuku breytt.
- Breytingar 15.08.2017
- 1) Bætt við tveim íðnaðarhúrum inná verkstæði 0104
 - 2) mhl 01 klæddur að utan með bárustálsklæðningu

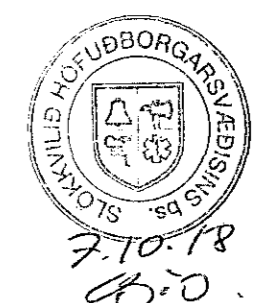

mansard
teiknistofa ehf
Suðurlandsbraut 30 - 108 Reykjavík
www.mansard.is / jonhraf@mansard.is
Kt.: 570394-2079 - s: 862-7102

Verkheiti: Dalshraun 5 - 220 Hafnarfirði

Efni: Aðaluppdrættir mhl 01
Grunnmyndir

Verknúmer: A-15-03-02 Mkv.: 1:100 A1

Teikn. nr.: A-0101 Dags.: 15.06.2014

Hannað: JHH Teiknað: JHH

Jón Hrafn Hlööversson byggingafræðingur BFI
Kt.: 260662-6519

Samþykkt:

Digitally signed by Gunnar H Kristjánsson
DN: cn=Gunnar H Kristjánsson, o=BRUNANÓNNUN, ou=BRUNANÓNNUN, email=gunnar@brunanonnun.is
Reason: I have reviewed this document
Location: Reykjavik
Date: 2019.05.25 15:35Z

25.9.2018 15:01:44