



2 Norður
1 : 100

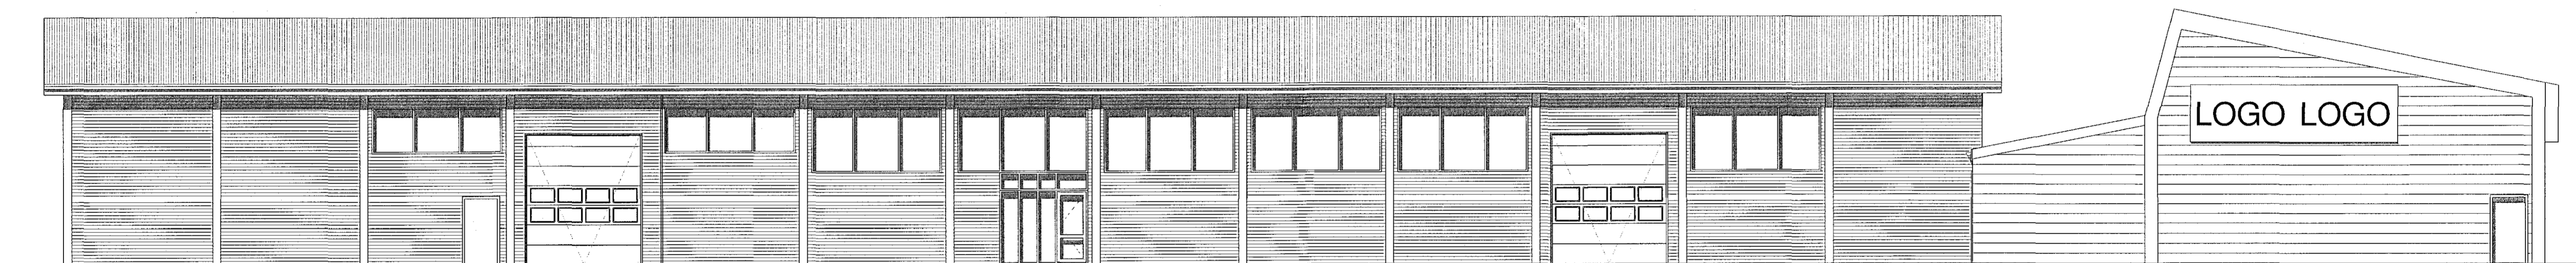

3 Suður
1 : 100




4 Vestur
1 : 100

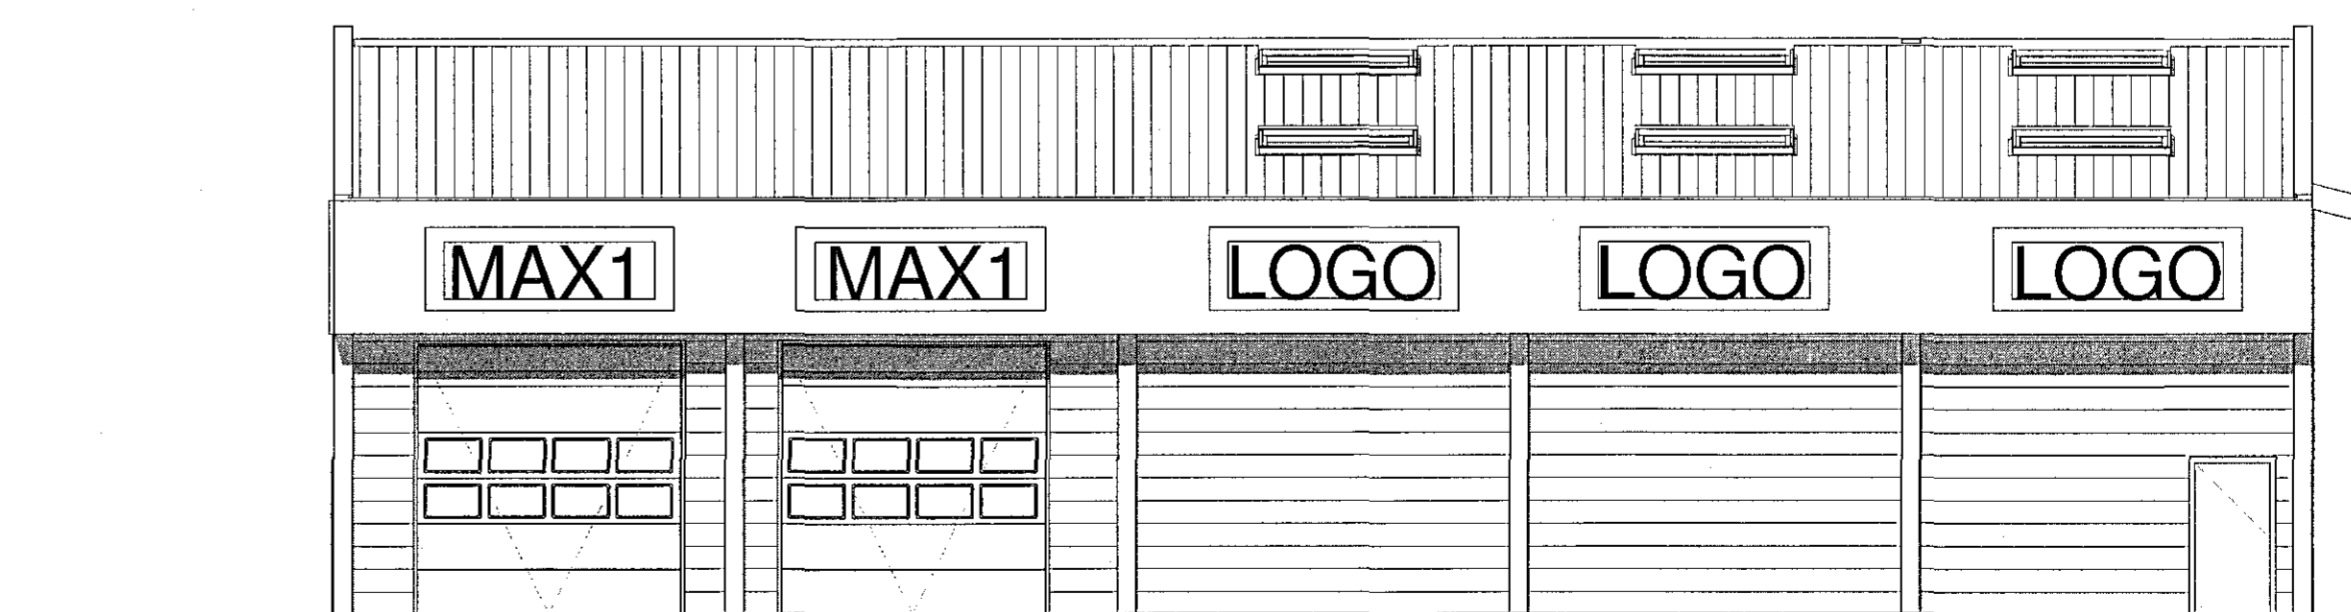

1 Austur
1 : 100

- Breytingar 20.09.2018:
- 1) Glerskáli út Gr rými 0104 fjarlægður. Hurð í staðinn.
- Breytingar 24.02.2016:
- 1) mhl 01: Millilott fjarlægð og innra skipulagi breytt
 - 2) mhl 03: Staðsetningu salemis í móttöku breytt.
 - 3) L60: Komið fyrir bílastæðum við vestur enda mhl 03
- Breytingar 15.08.2017:
- 1) Bætt við tveim lónaáharðum inná verkstæði 0104
 - 2) Gluggaskipan breytt.
 - 3) Pakkantur austurhlíðar breiðkaður / auglýsingaskilti.
 - 4) mhl 01 klæddur að utan með búrústíðsklæðningu

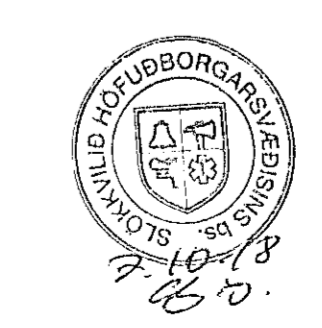

Digitally signed by
Jón Hrafn Hlööversson
DN: cn=Jón Hrafn Hlööversson, o=Hönnuð
Hönnuð, ou=Hönnuð, email=jon.hrafn@hannuh
annuh.is
Reason: I have reviewed
this document
Location: Reykjavík
Date: 2018-09-25 15:36Z

mansard
teiknistofa ehf
Suðurlandsbraut 30 - 108 Reykjavík
www.mansard.is / jonhrafni@mansard.is
Kt.: 570394-2079 - s: 862-7102

Verkefni: Dalshraun 5 - 220 Hafnarfirði

Efni: Aðaluppdrættir mhl 01
Úttil

Verknúmer: A-15-03-02	Mkv.: 1:100	A1
Telkn. nr.: A-0102	Dags.: 15.06.2014	
Hannað: JHH	Teiknað: JHH	
Jón Hrafn Hlööversson byggingarfræðingur BFI	Kt.: 260662-6519	
Samþykkt:		