


Samþykkt þann
13. mars 2019
Byggingafræðingurinn í Hafnarfirði

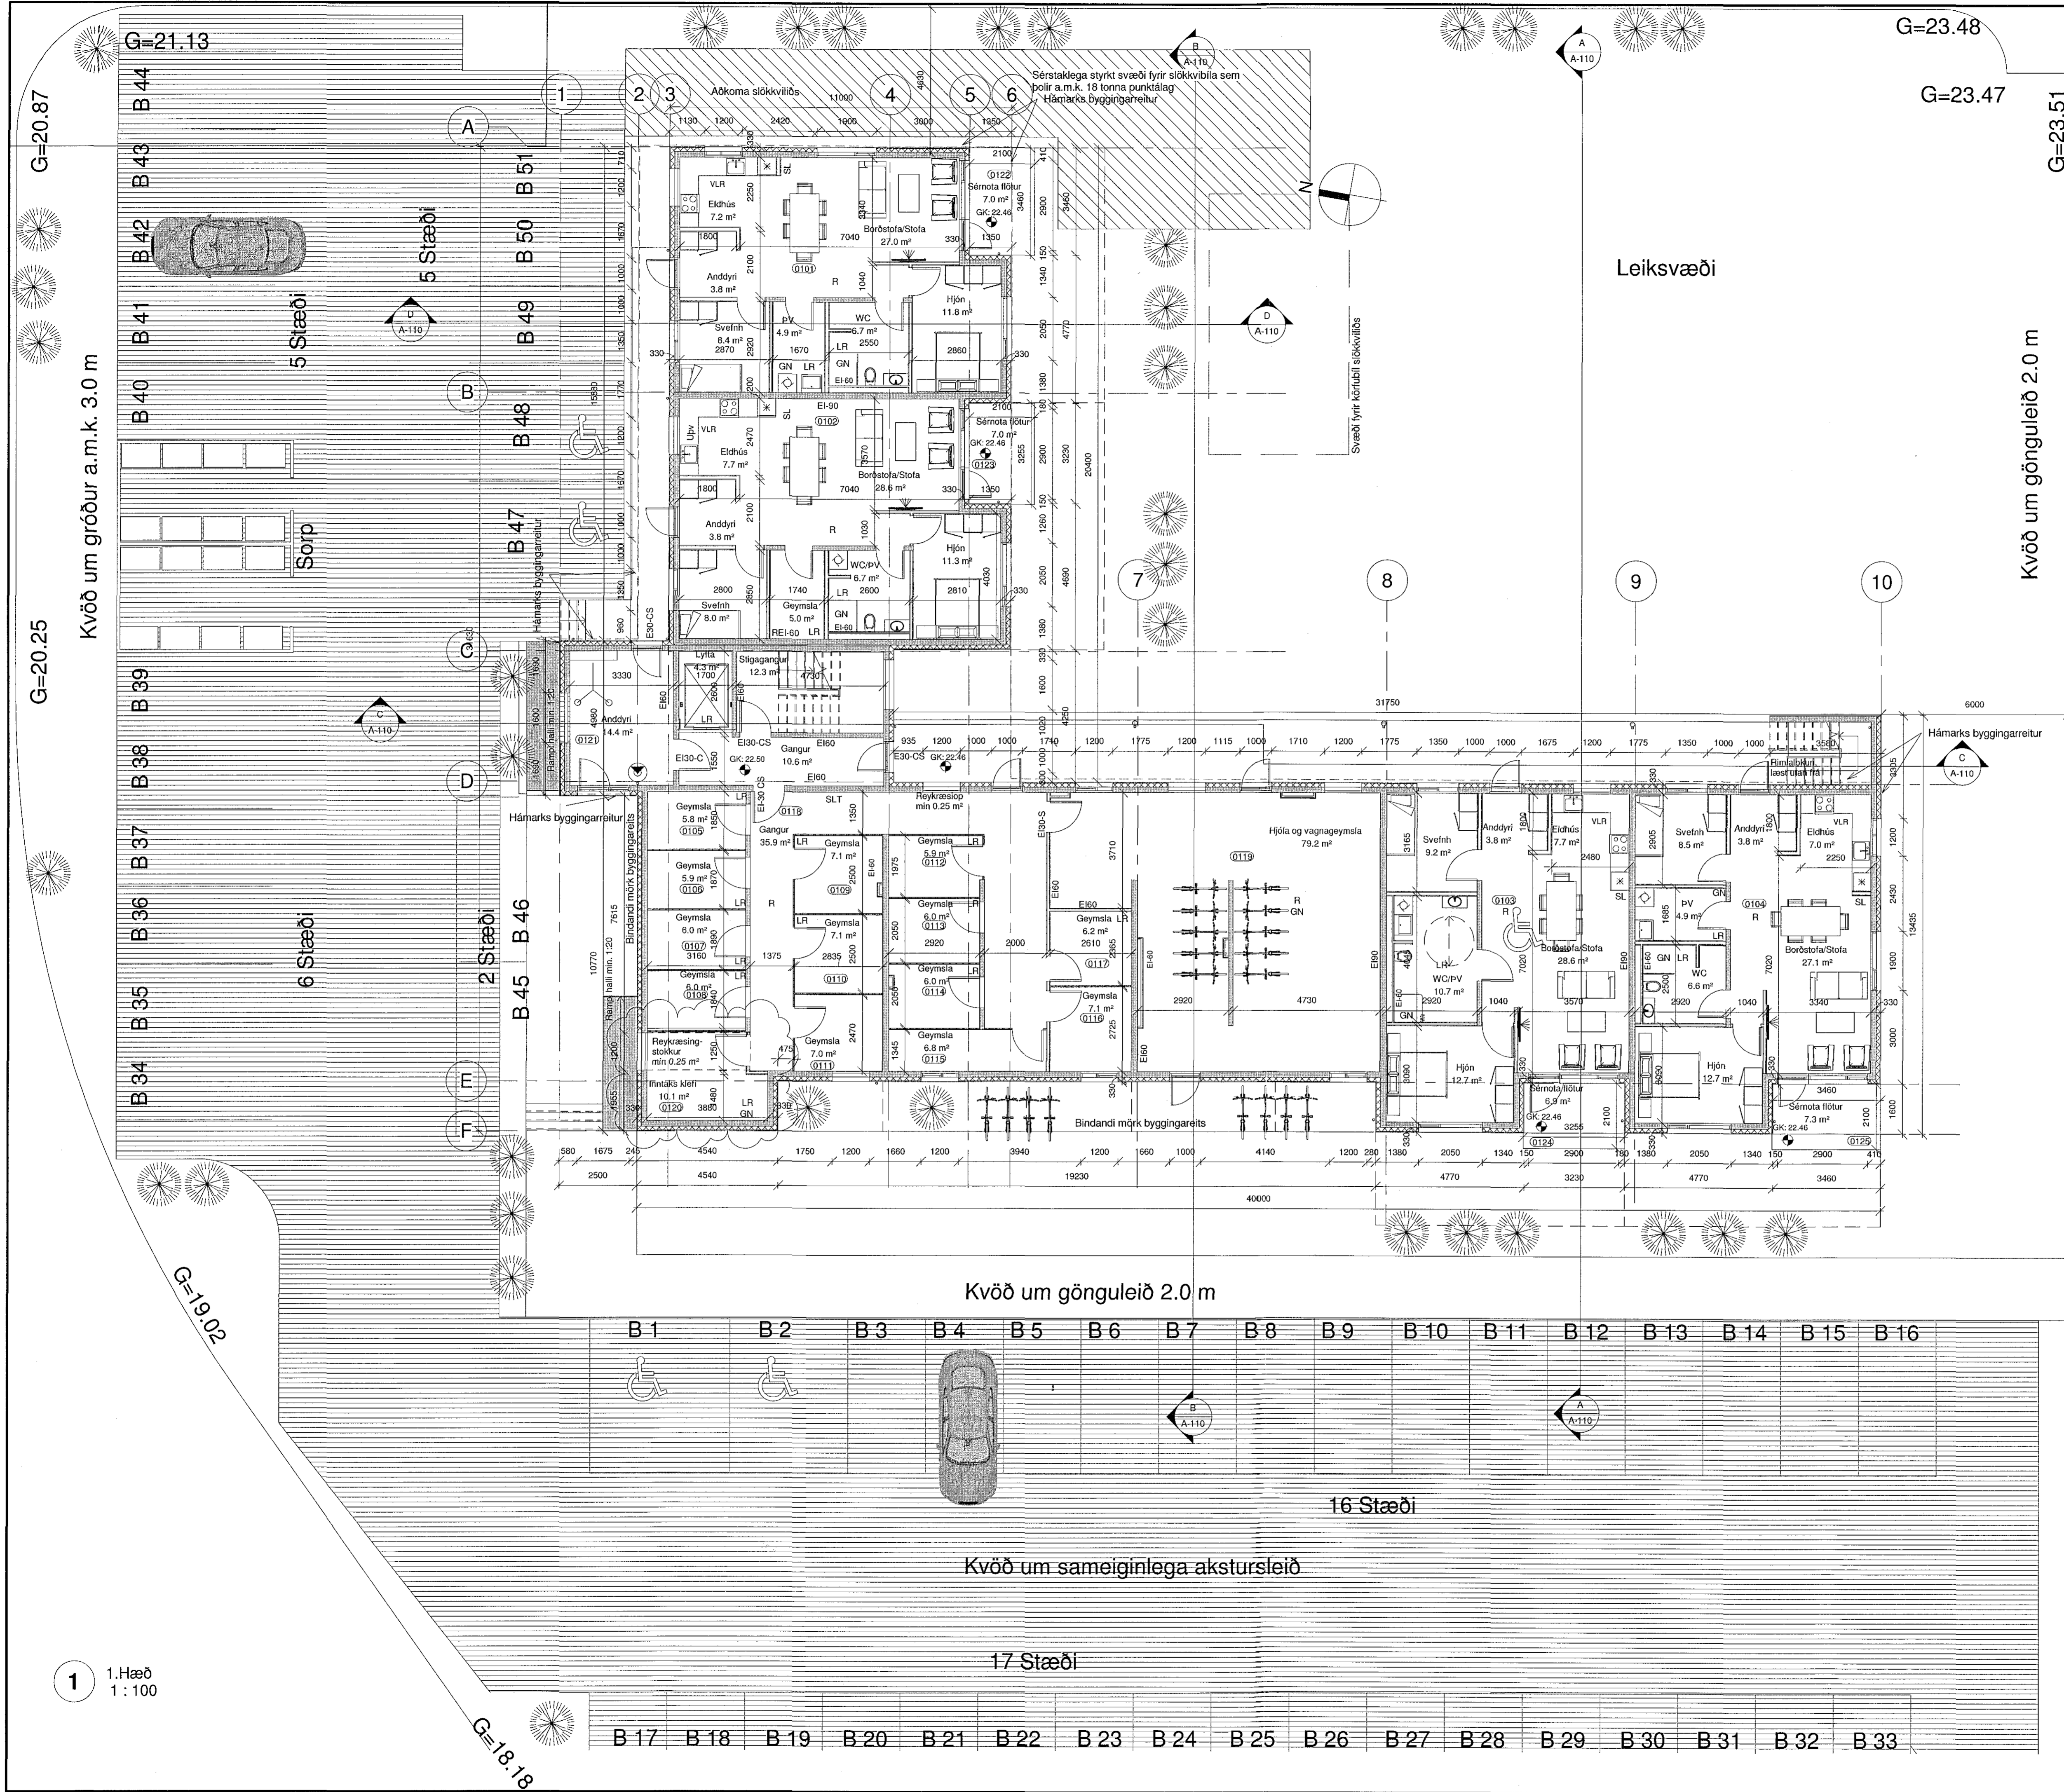

G=21.13
G=23.48
G=23.47
G=23.51

G=20.87
Kvð um gróður a.m.k. 3.0 m

Kvð um gönguleið 2.0 m

G=20.25

Kvð um gönguleið 2.0 m

G=19.02

G=18.18

1. Hæð
1:100

Yfirfarið af
brunahönnuði
LOTA DAB

Breytingar 24.01.2019:
Baðkúrnum skipt út fyrir gólfsturtubotna.
Inntaksklefi stækkaður.
Sett inn EI-60 krafa á lagnastokka.
Svalahandriðum breytt úr píróum í heilar plötur.

mansard
teiknistofa ehf
Stúrlandsbraut 30 - 108 Reykjavík
www.mansard.is / jonhrai@mansard.is
Kt.: 570394-2079 - s:862-7102

Verkhetti: Eskivellir 11 - 220 Hafnarfirði

Efni: Aðaluppdrættir :
Grunnmynd 1.hæð

Verknúmer: A-15-03-03 Mkv.: 1:100 A1

Teikn. nr.: A-102 Dags.: 22.08.2017

Hannað: JHH Teiknað: JHH

Jón Hrafn Hlööversson byggingafræðingur BFI
Kt.: 260662-6519

Samþykkt:



1:12.2019-0001.052