


Samþykkt þann
13. mars 2019
Byggingafræðingur i H. Jónsson

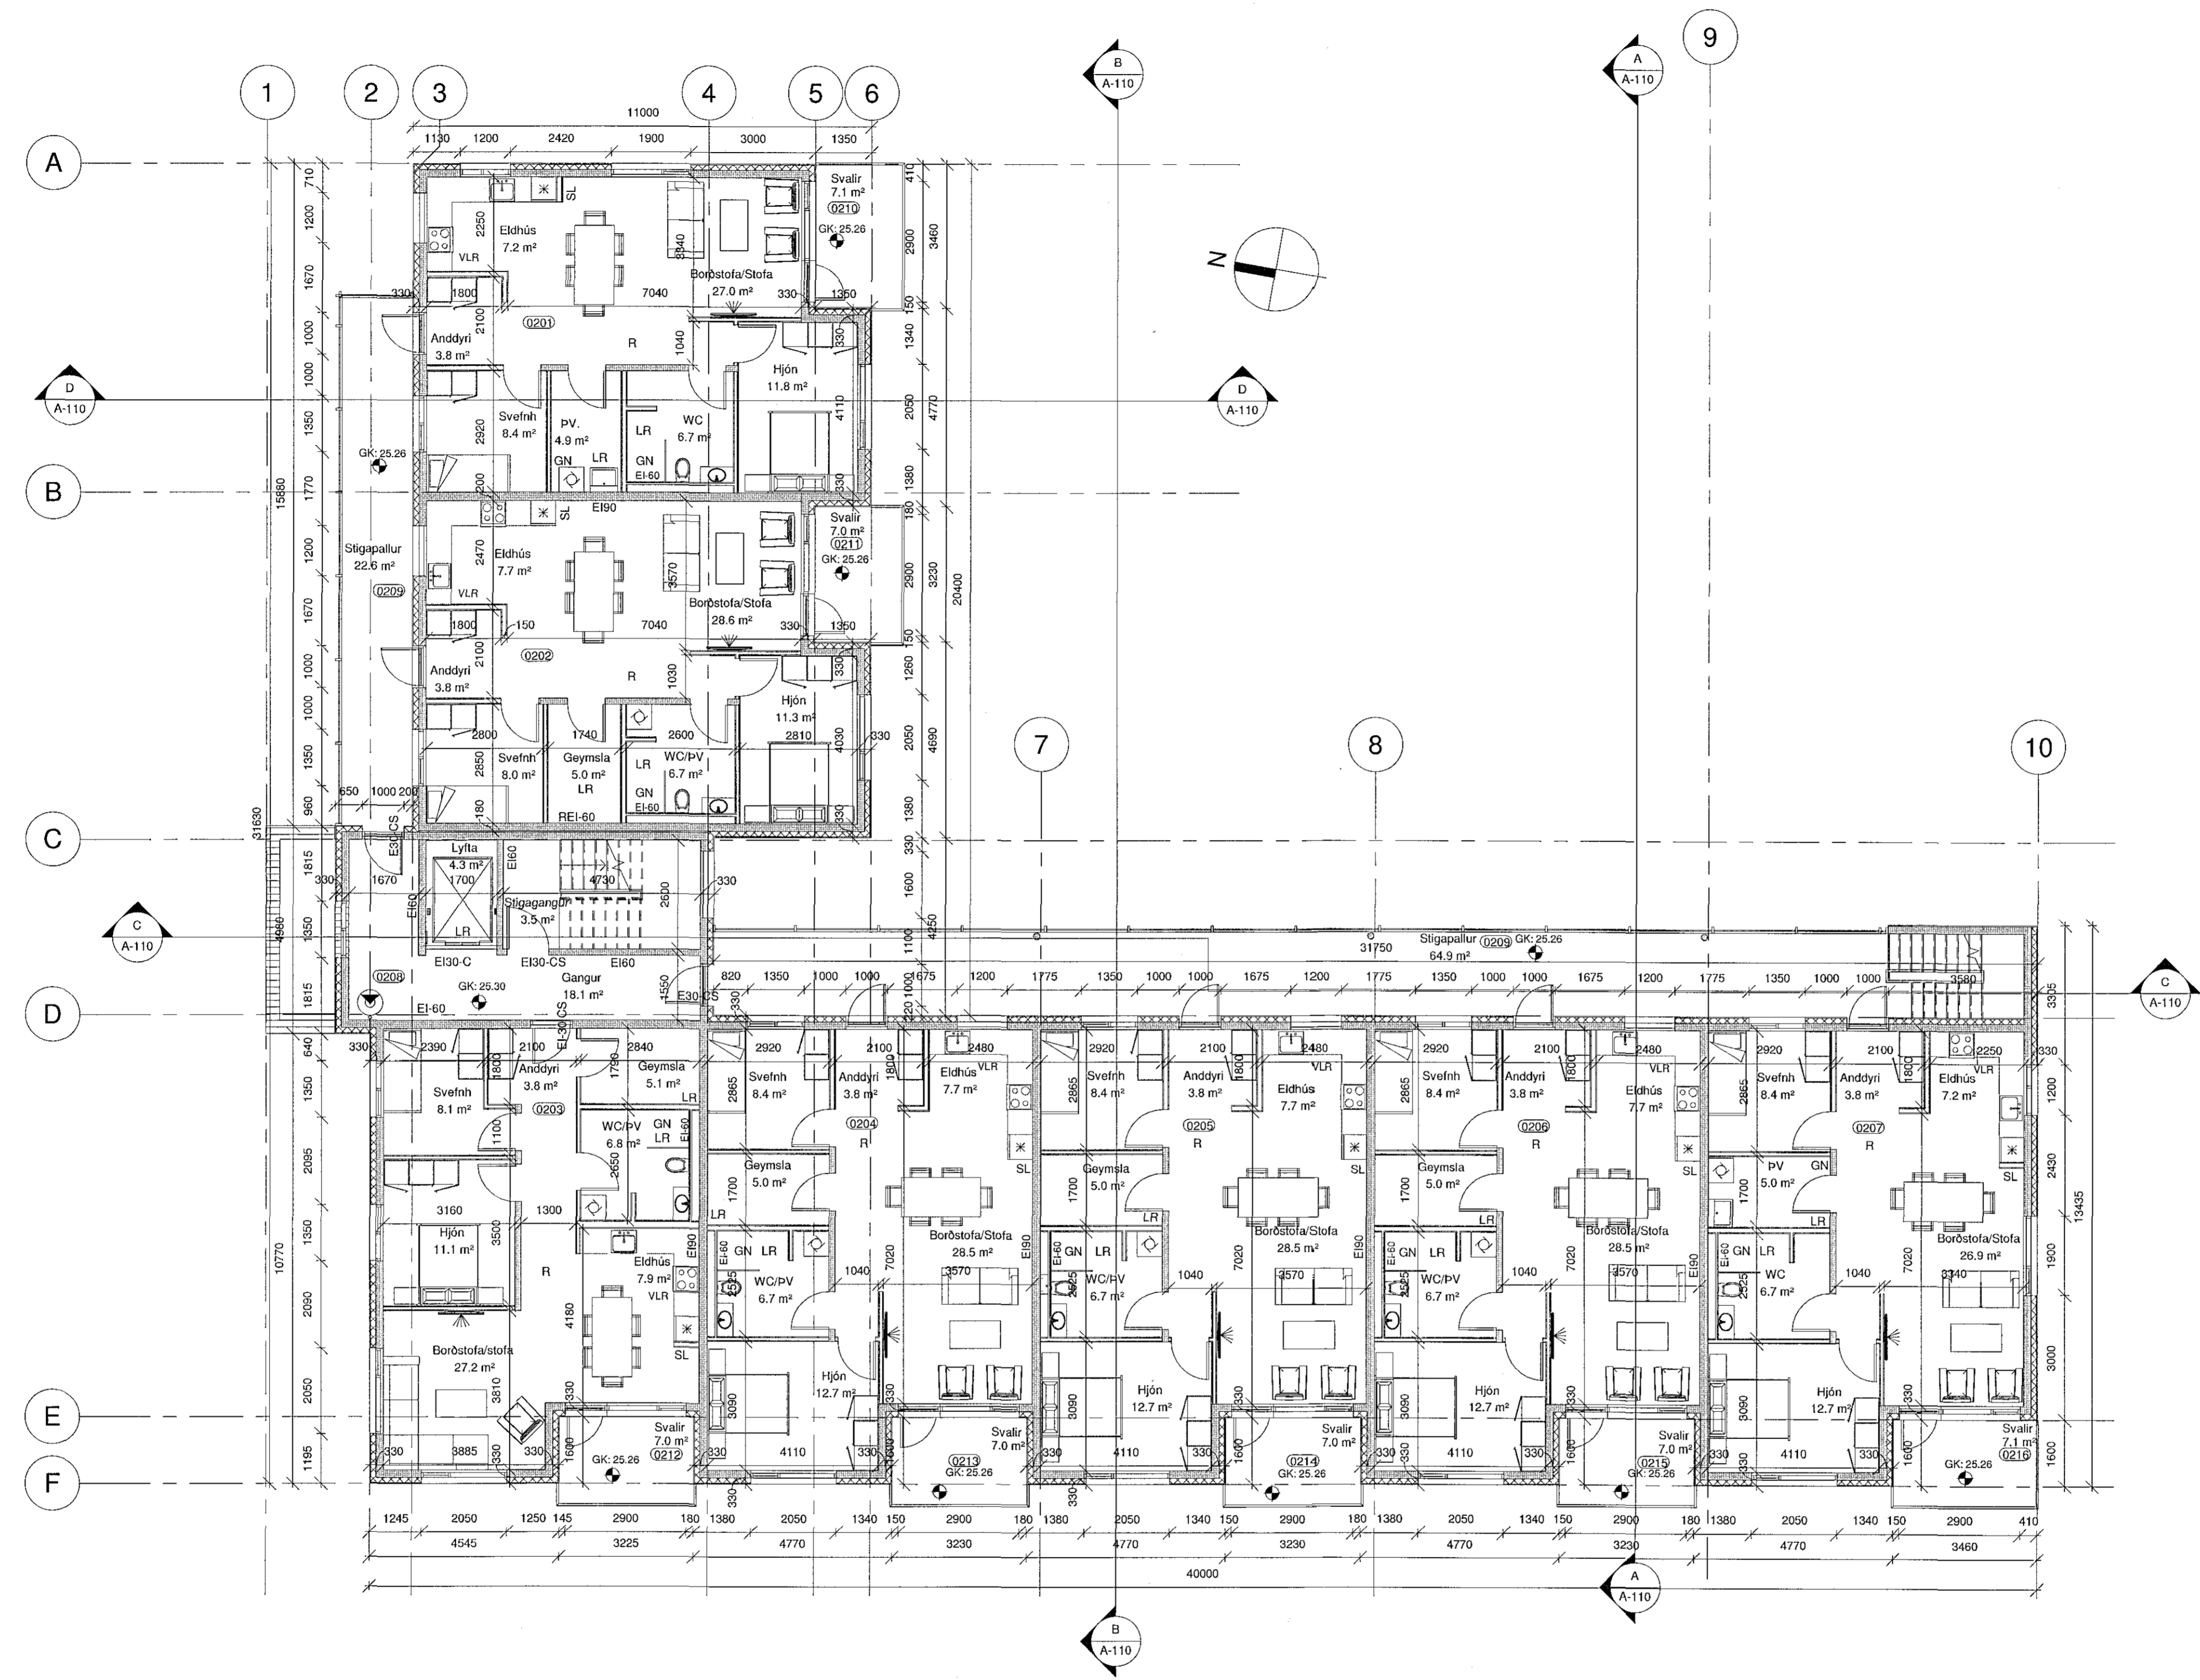

1 2.Hæð
1 : 100



Yfirfarið af
brunahönnuði
LOTA DAB

Breytingar 24.01.2019:
Baðkórum skipt út fyrir gólfsturtubotna.
Inntaksklefi stækkaður.
Sett inn EI-60 krafa á lagnastokka.
Svalahandriðum breytt úr pírólum í heilar plötur.

mansard
teiknistofa ehf
Suðurlandsbraut 30 - 108 Reykjavík
www.mansard.is / jonhrai@mansard.is
Kt.: 570394-2079 - s: 862-7102

Verkheiti: Eskivellir 11 - 220 Hafnarfirði

Efni: Aðaluppdrættir :
Grunnmynd 2.hæð

Verknúmer:	A-15-03-03	Mkv.:	1:100	A1
Teikn. nr.:	A-103	Dags.:	22.08.2017	
Hannað:	JHH	Teiknað:	JHH	

Jón Hrafn Hildverson byggingafræðingur BFI
Kt.: 260662-6519
Samþykkt:

1:2.2019_00:00:55