


Samþykkt þann  
13. mars 2019  
Byggingafullgáinn í HAFNARFIRÐI

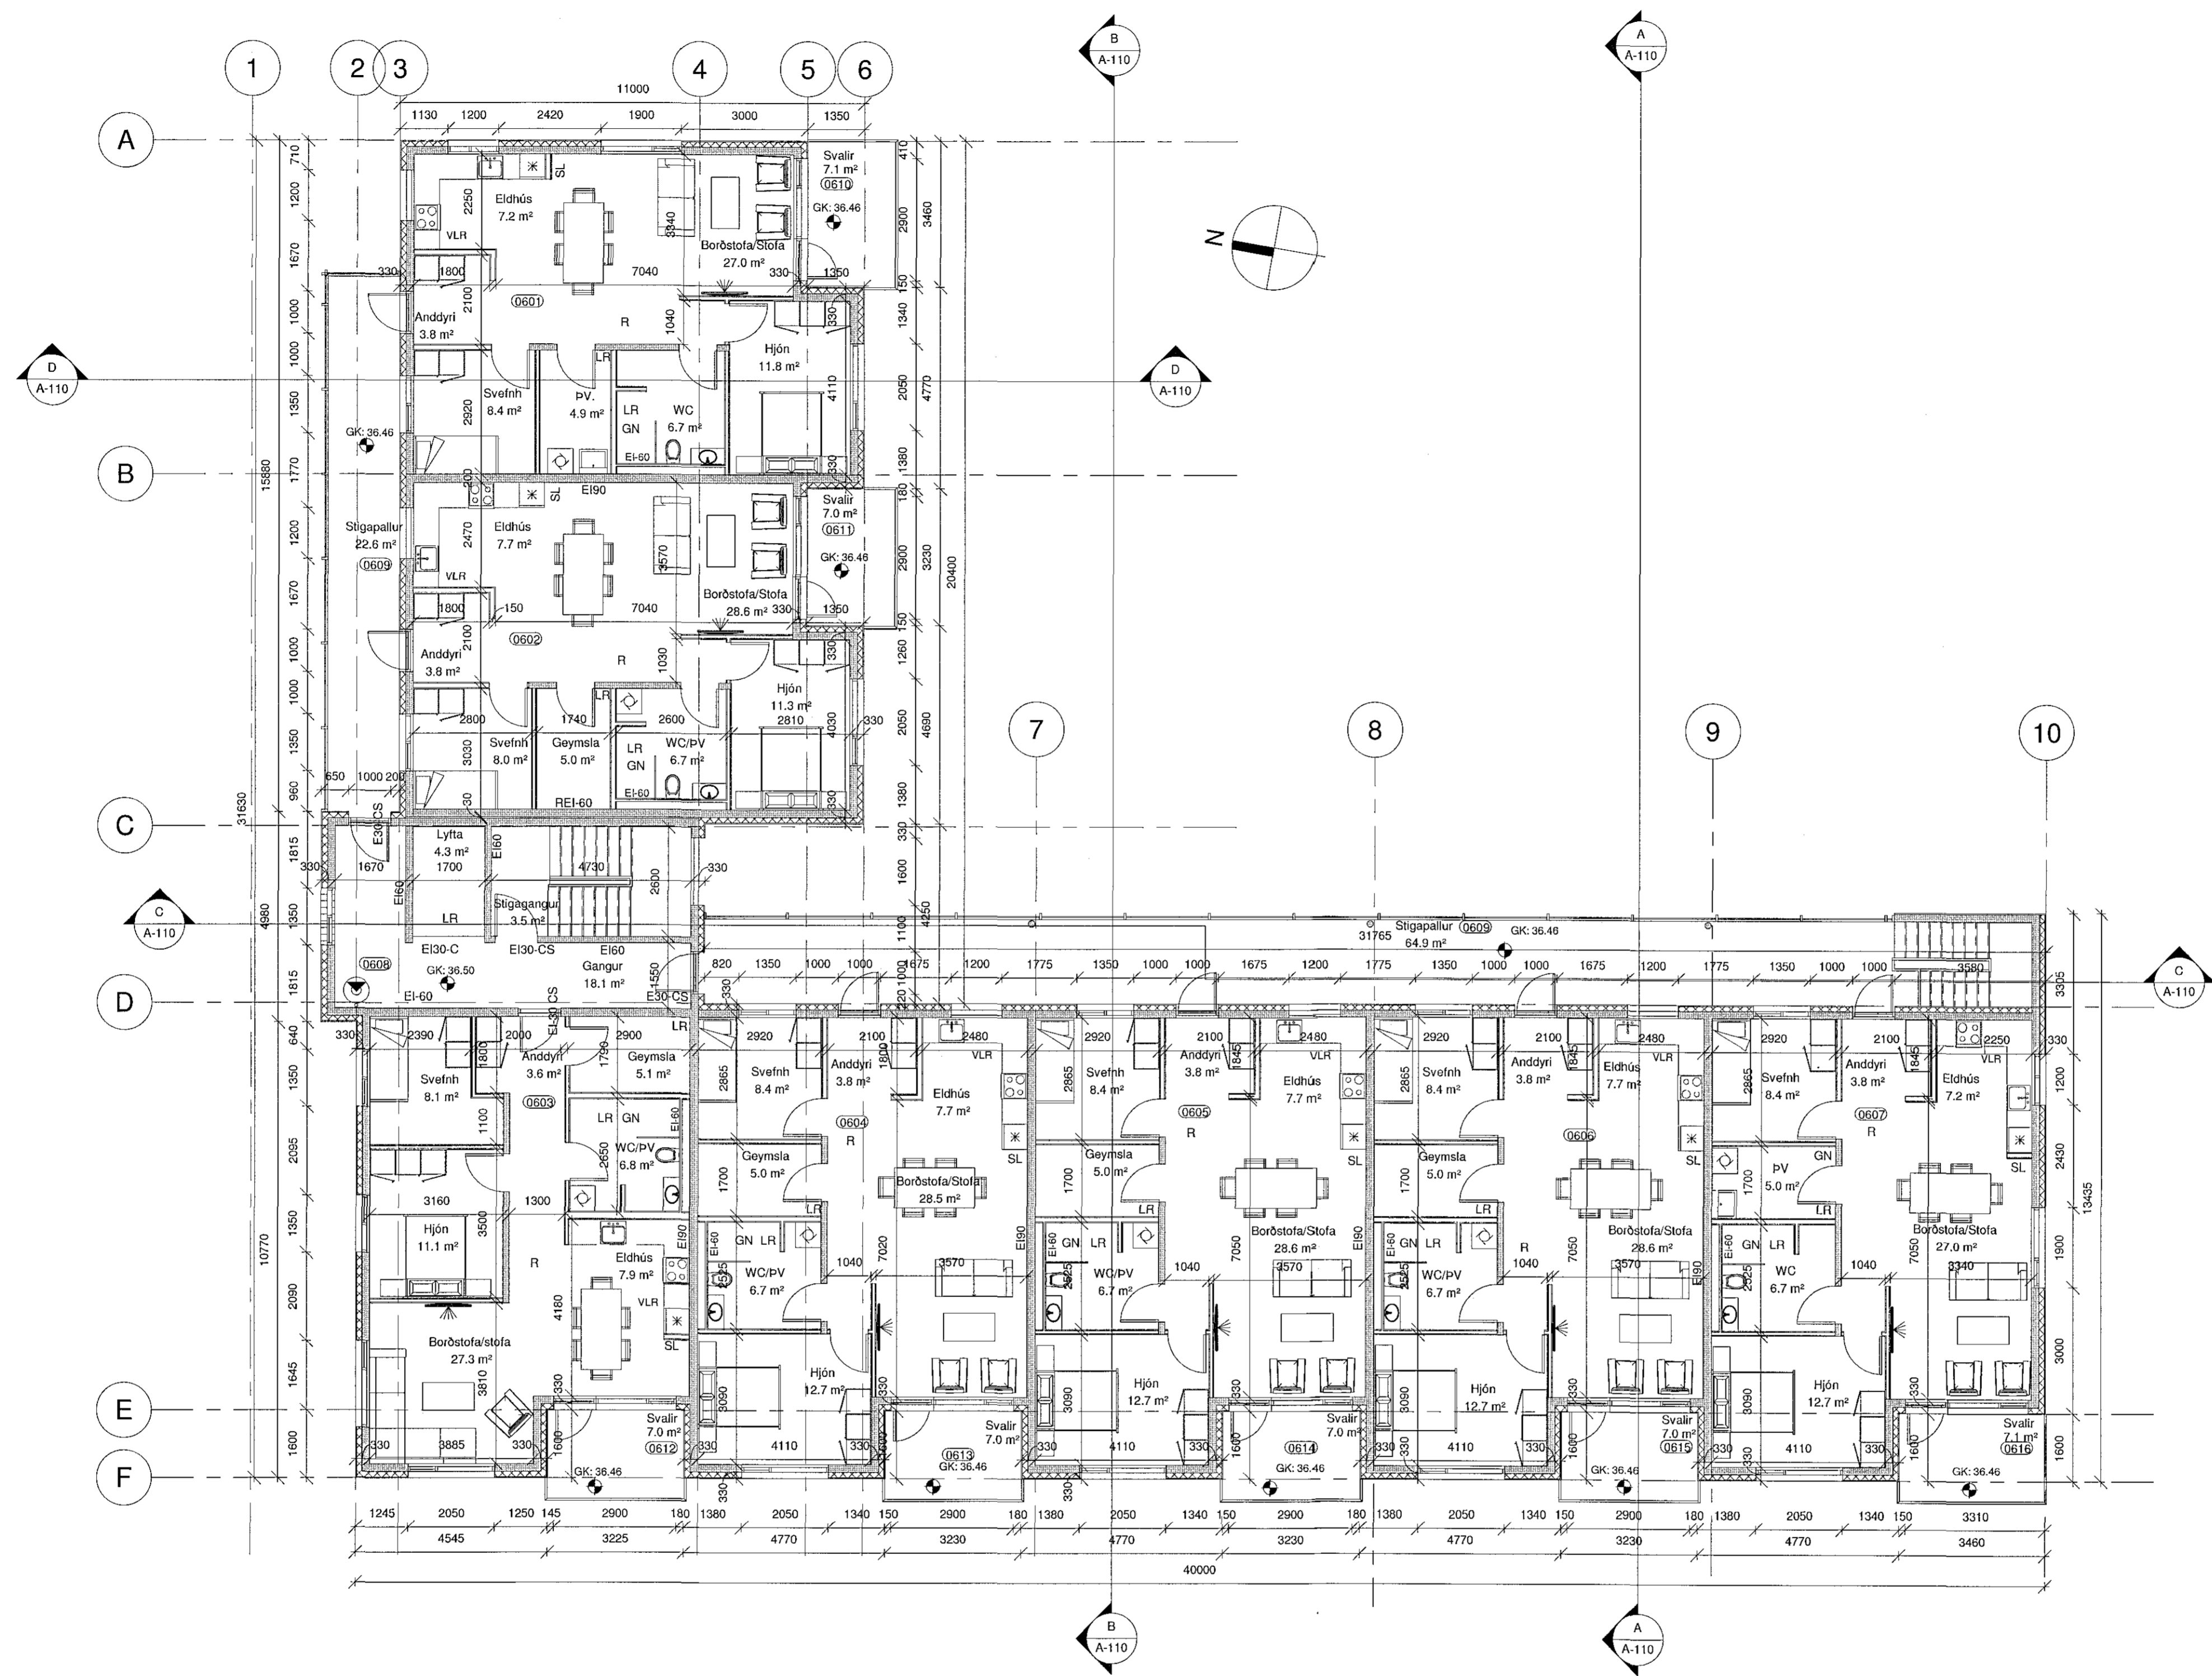

1 6.Hæð  
1:100



Yfirfarið af  
brunahönnuði  
LOTA DAB

Breytingar 24.01.2019:  
Bækkörum skipt út fyrir gólfsturtubotna.  
Inntaksklefi stækkadur.  
Sett inn EI-60 krata á lagnastokka.  
Svalahandritum breytt úr pírlóum í heilar píltur.

**mansard**  
teiknistofa ehf  
Suðurlandsbraut 30 - 108 Reykjavík  
www.mansard.is / jonhrai@mansard.is  
Kt.: 570394-2079 - s:862-7102

Verkhætti: Eskivellir 11 - 220 Hafnarfirði	
Efni: Aðaluppdrættir: Grunnmynd 6.hæð	
Verknúmer: A-15-03-03	Mkv.: 1:100
Teikn. nr.: A-107	Dags.: 22.08.2017
Hannað: JHH	Teiknað: JHH
Jón Hrafn Hildversson byggingafræðingur BFI	
Kt.: 260662-6519	
Samþykkt:	

11.2.2019 10:02:00