


Samþykkt þann


14 SEP 2016

Byggingarfulltrúinn í Hafnarfirði
F.N. Sigurður Steinar Jónsson

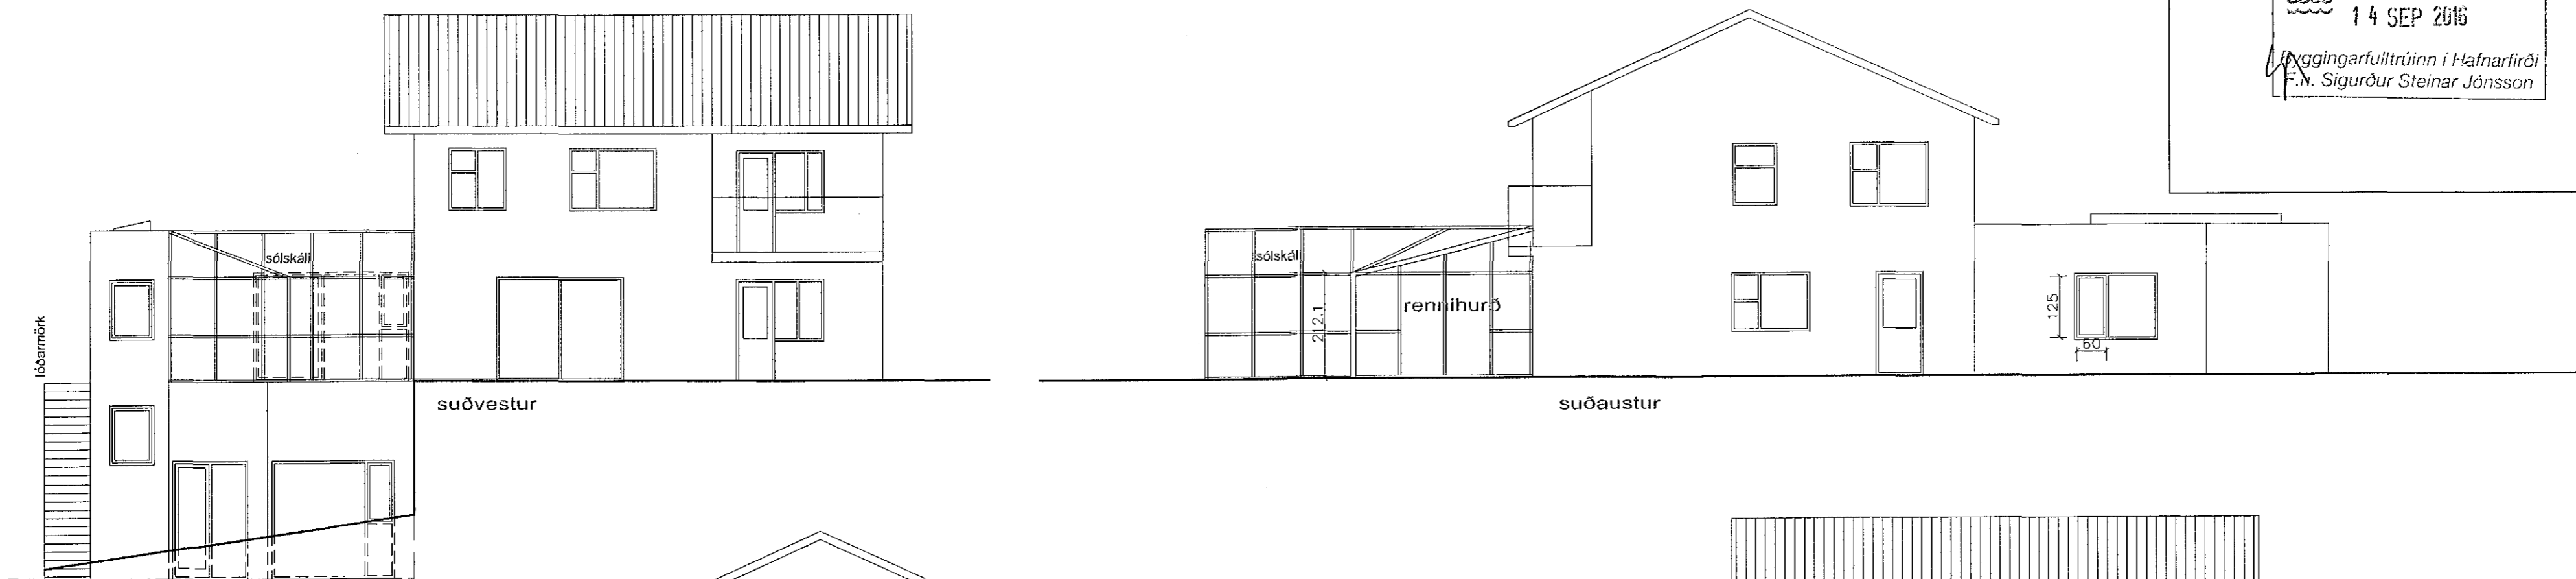


suðvestur

suðaustur

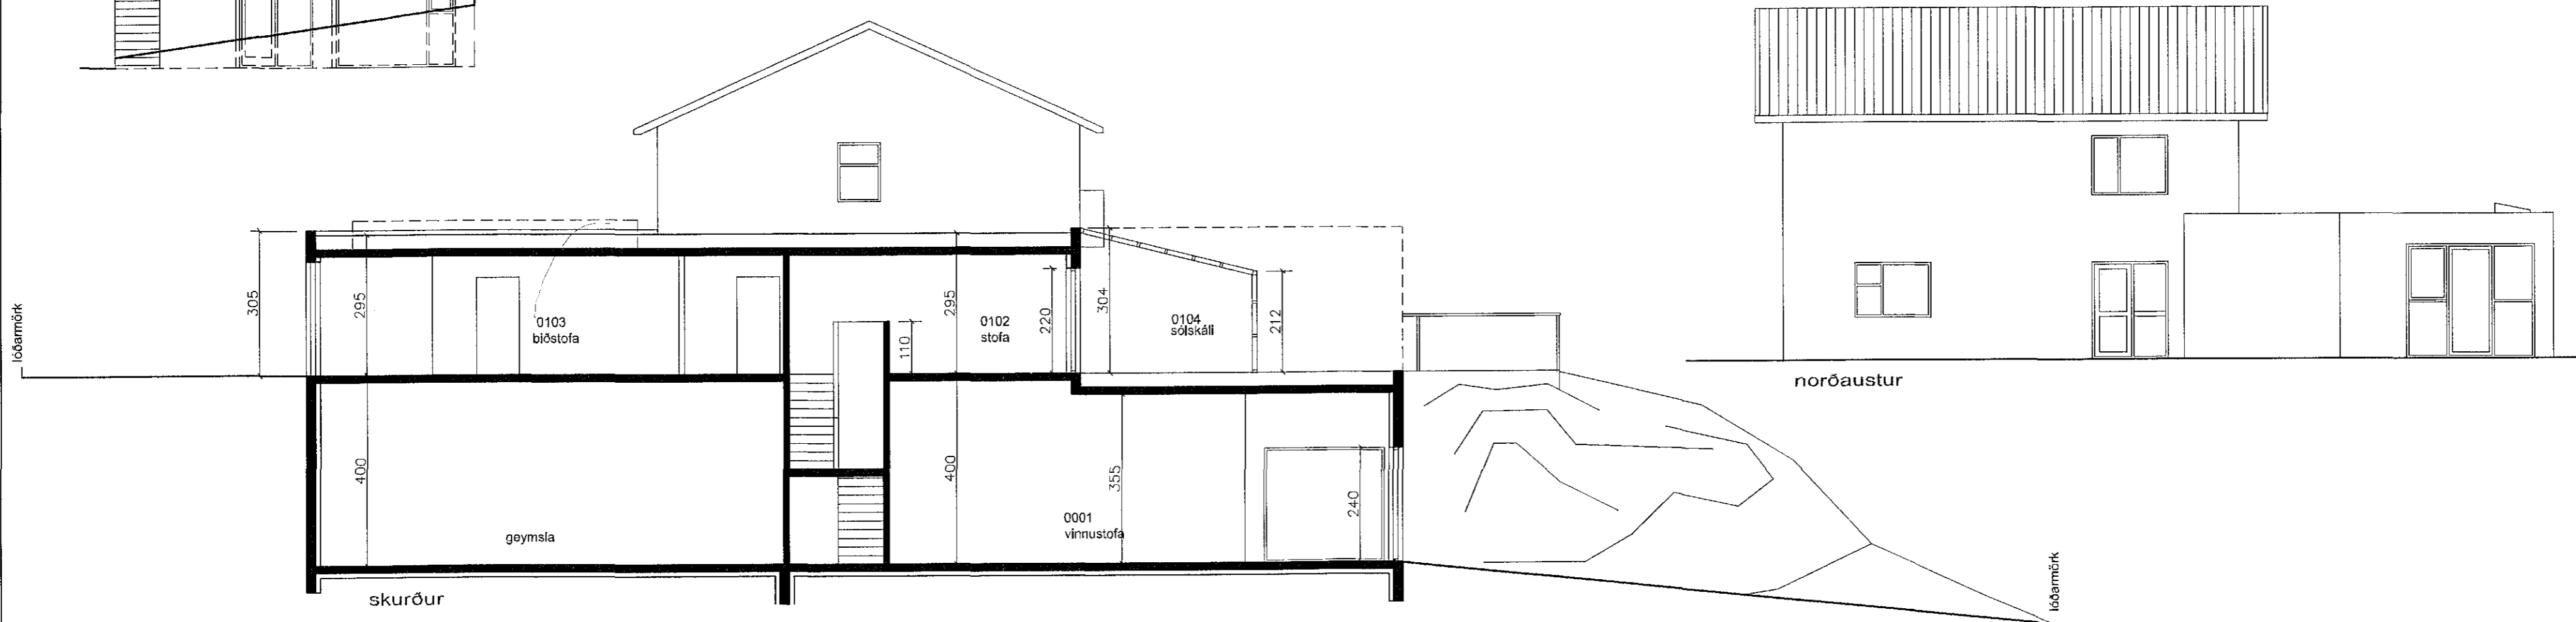

skurður

norðaustur

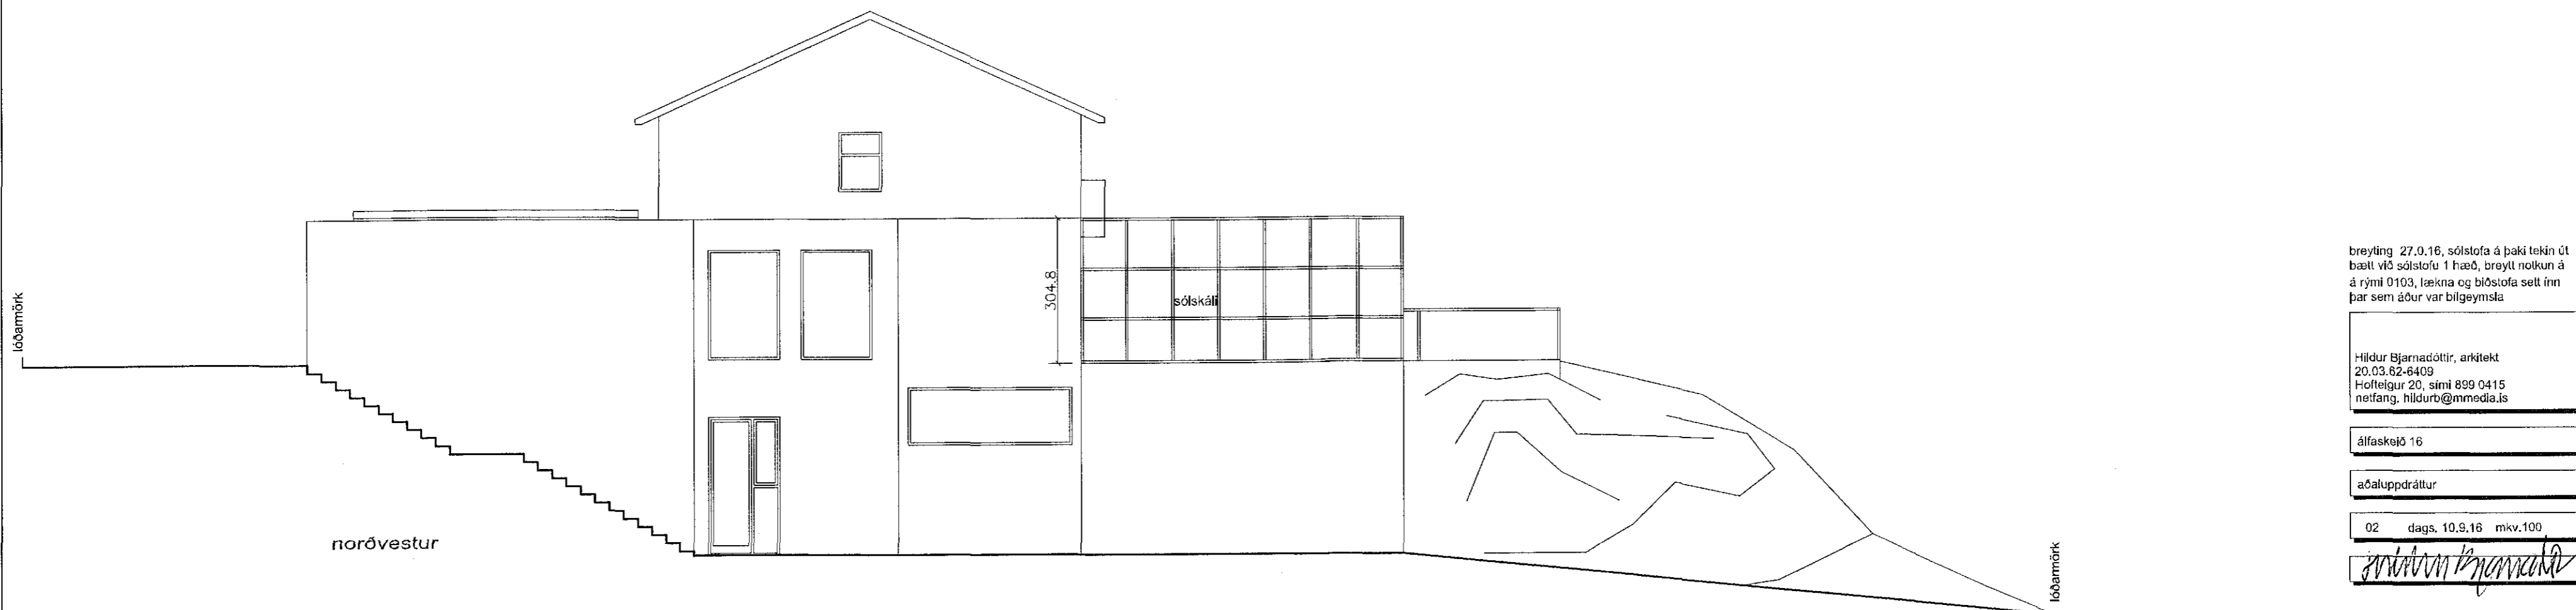

norðvestur

breyting 27.0.16, sólstofa á þaki tekin út
bætt við sólstofu 1 hæð, breytt nokkun á
á rými 0103, lækna og biðstofa sett inn
þar sem áður var bilgeymsla

Hildur Bjarnadóttir, arkitekt
20.03.82-6409
Hofteigur 20, sími 899 0415
netfang, hildurb@mmedia.is

Álfaskelð 16

aðaluppdráttur

02 dags. 10.9.16 kv.100

Hildur Bjarnadóttir