Bæjarhraun 24

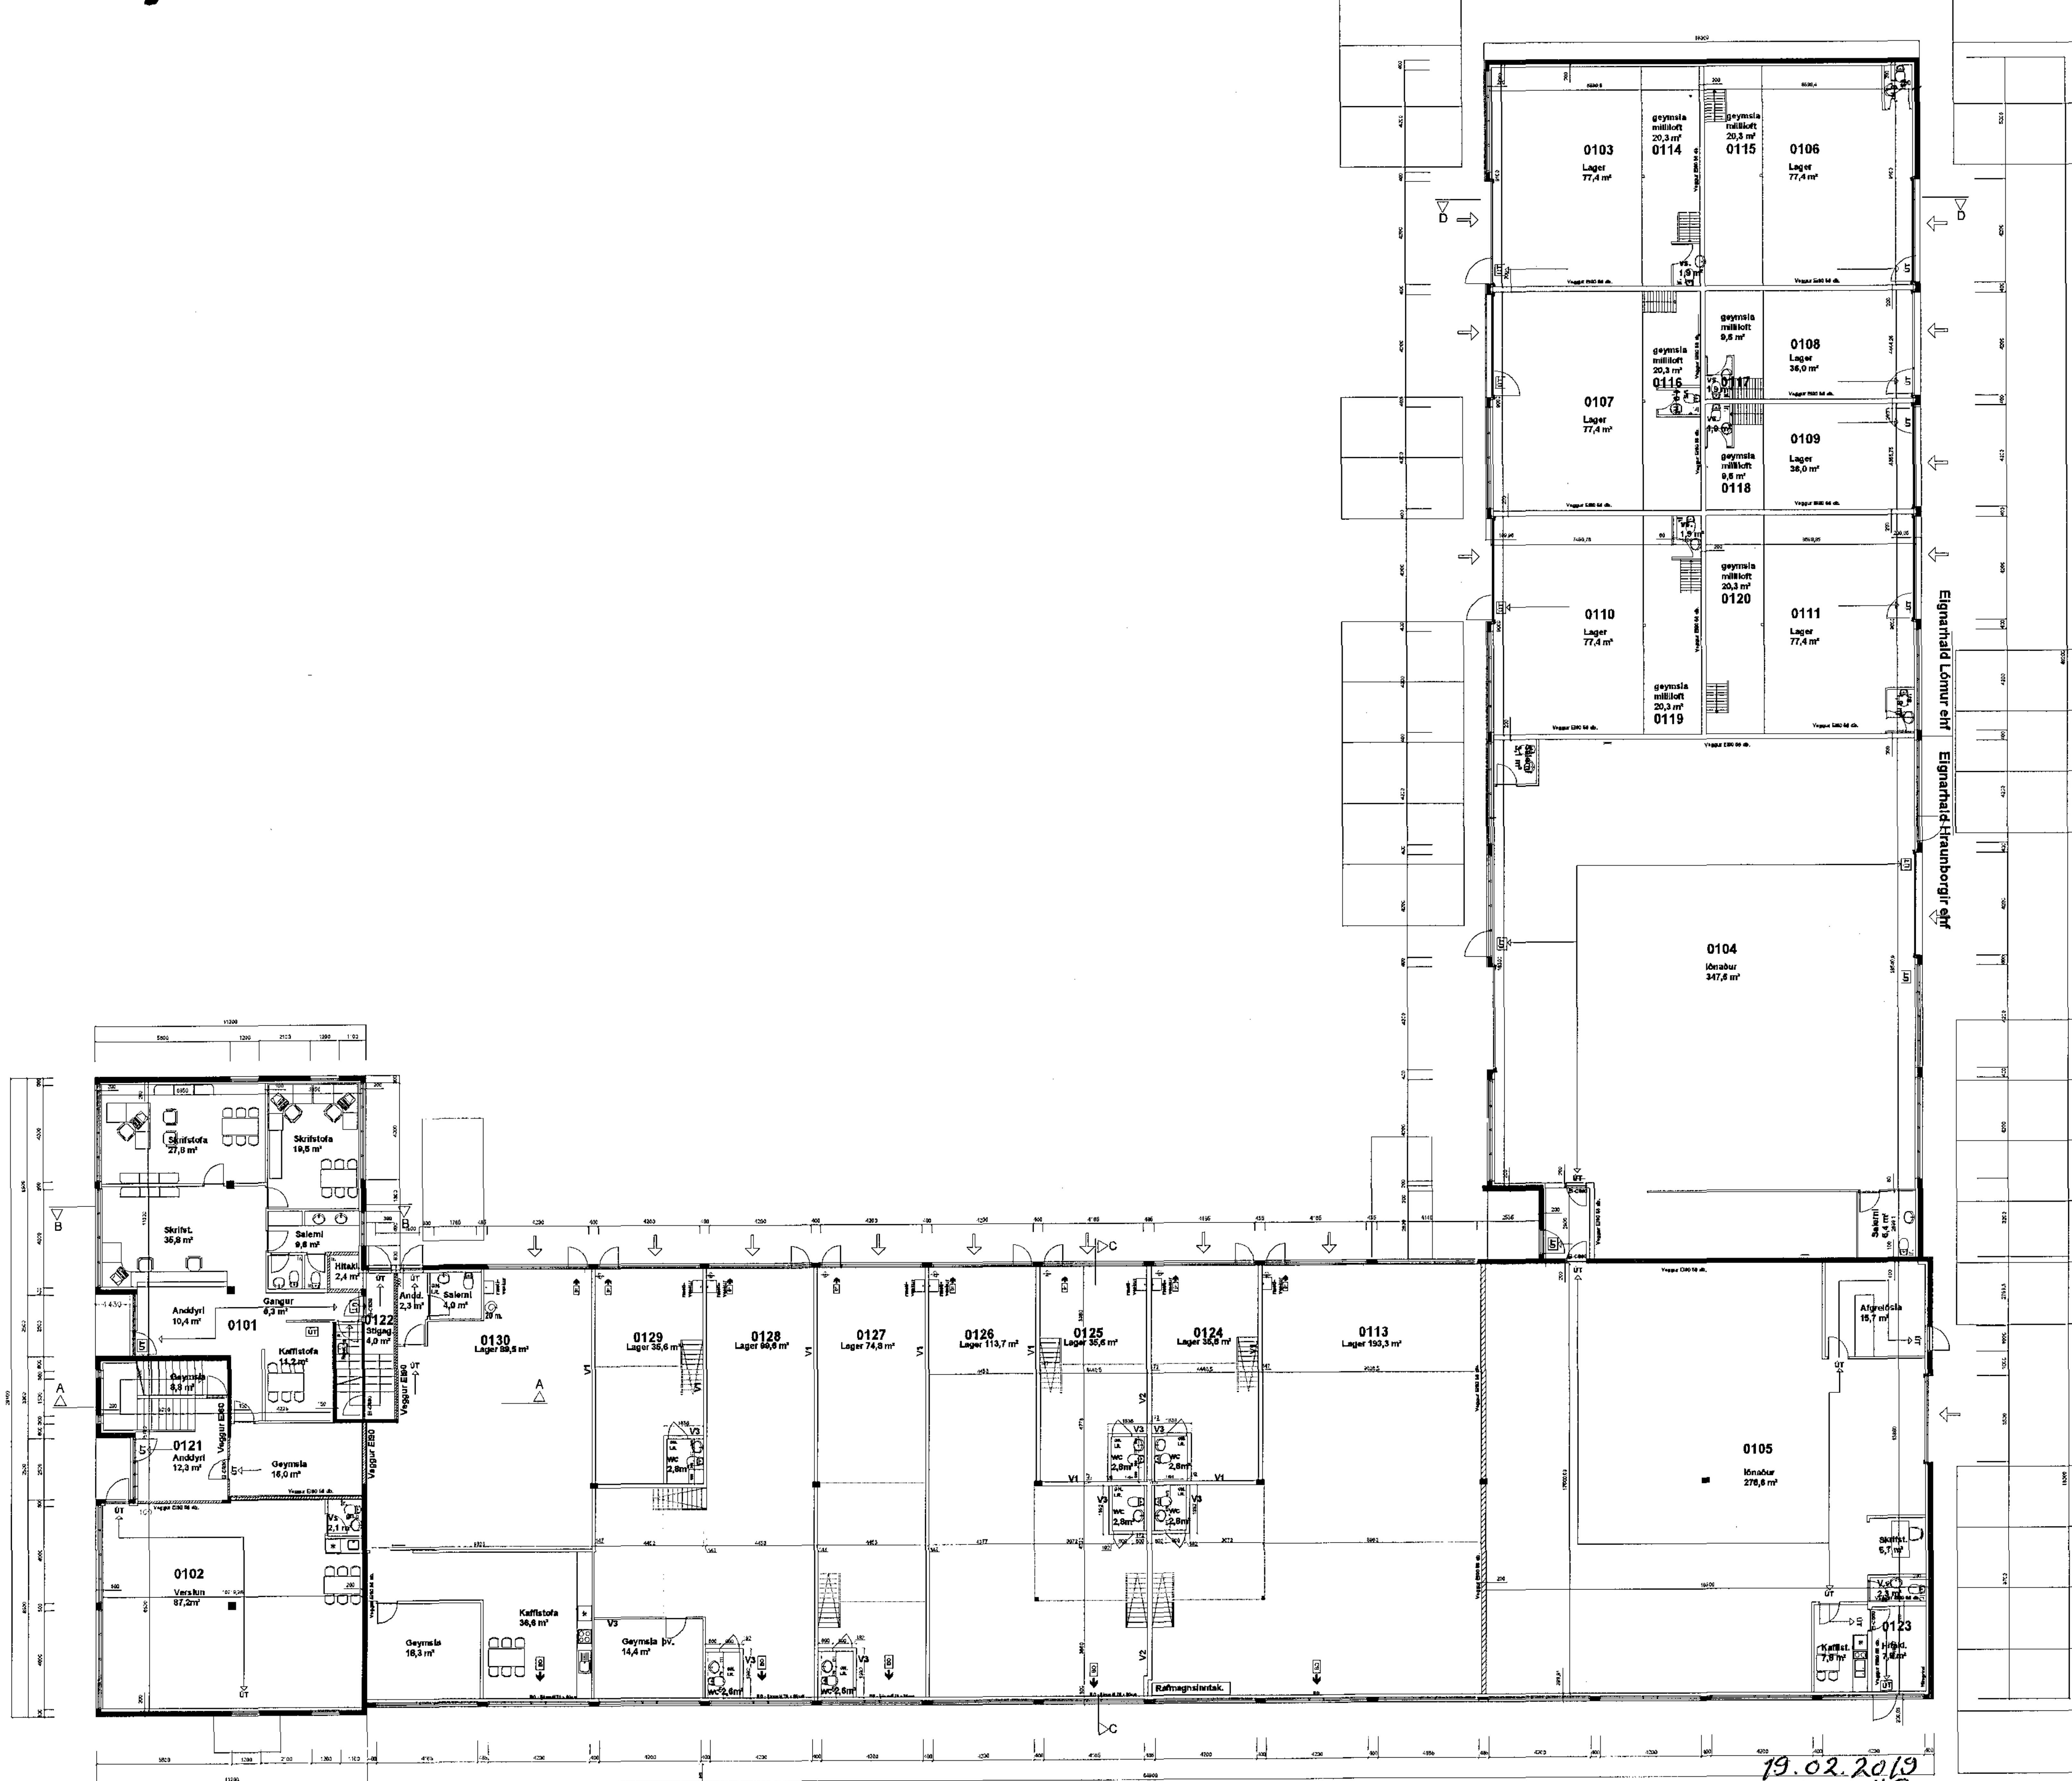

Breyting feb. 2019

Grunnmynd 1.h. mkv 1:200

Sampykkt þann
27. mars 2019
Byggingafulltrúinn í Hafnarfirði

19.02.2019
F.h. SHS

Bæjarhraun 24	Landnr. 120250	TEIKN. NR. 107
EFNI: útlit		MÁL: 1:200
		DAGS. 18.03.2019

Hönnuðir:
Erlendur Á. Hjálmarsson, byggingafræðingur,Kt.:100355-5239
Atli Erlendsson, hönnuður, Kt.:281181-7189 aeteikn@gmail.com - 626-2102