


E-01

Útlit austur


1:100

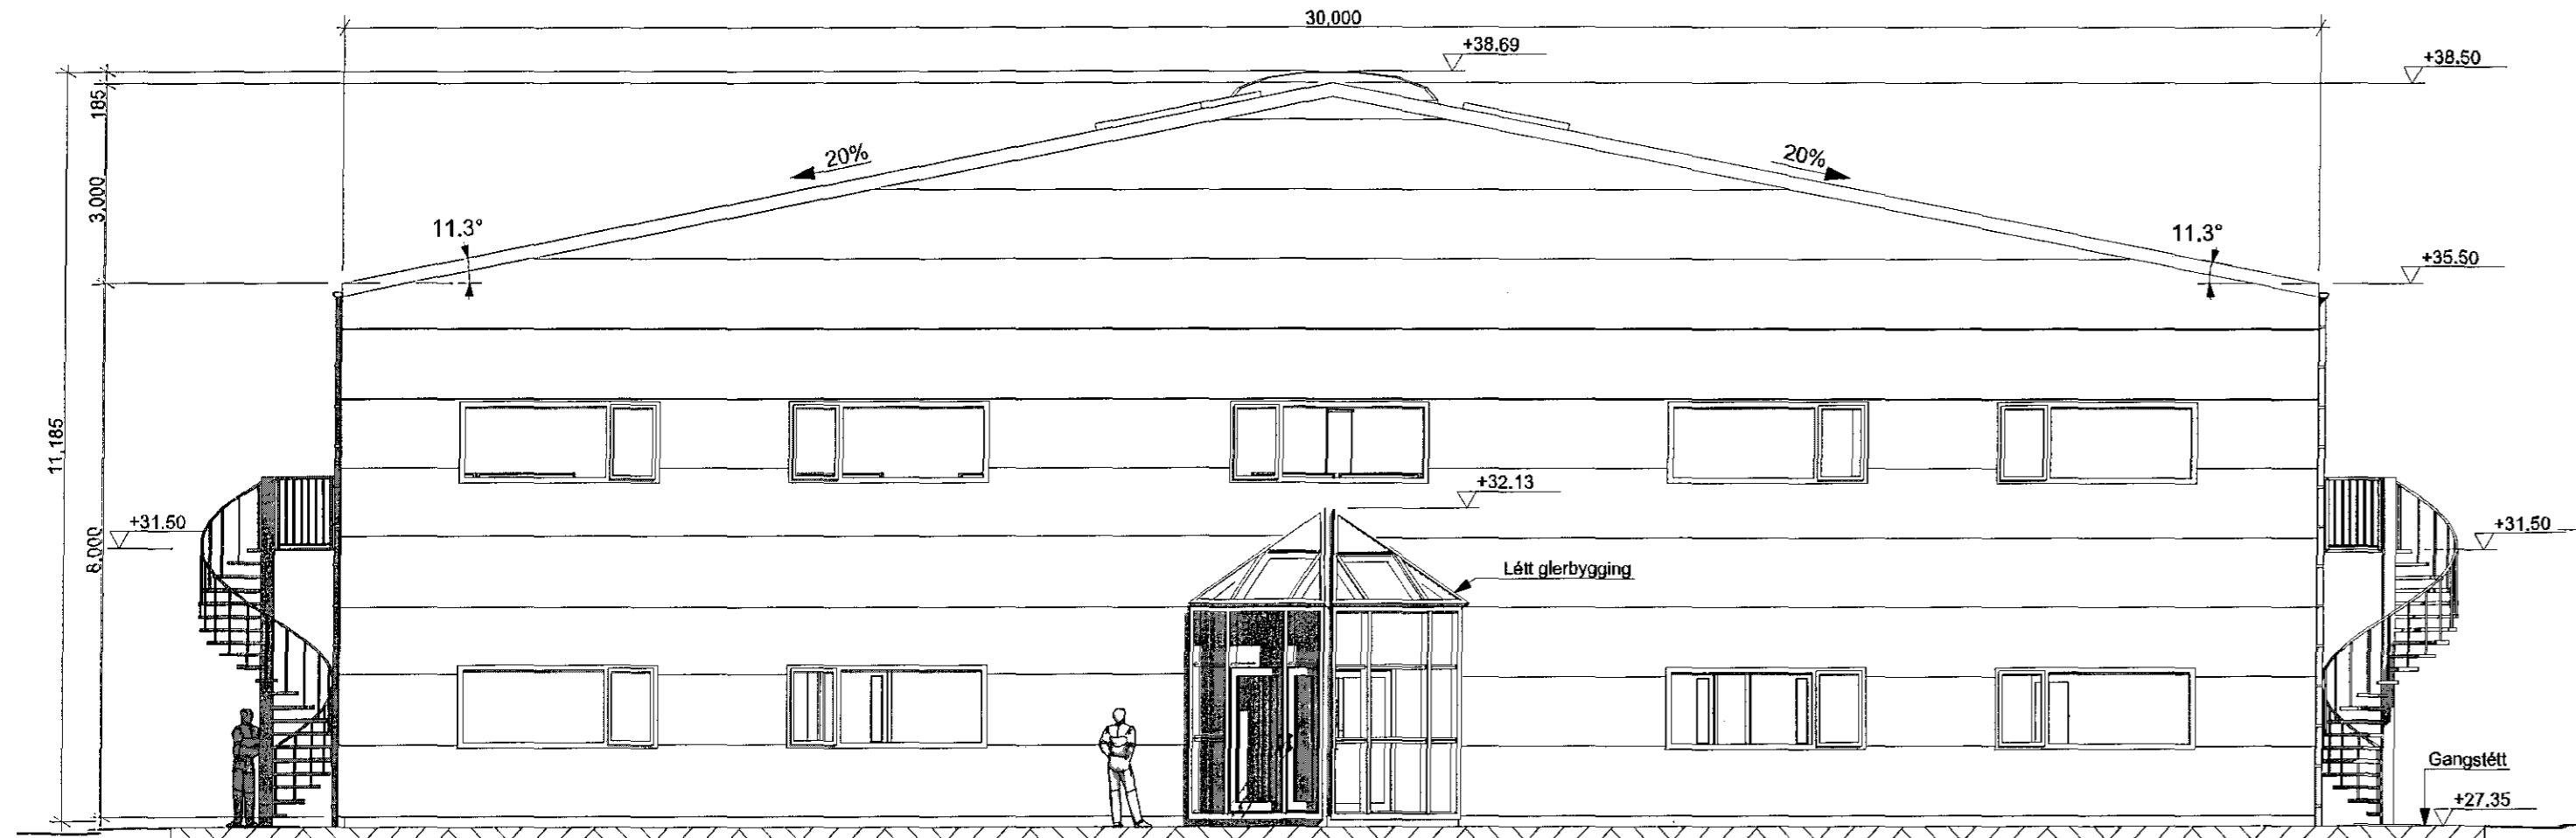

E-02

Útlit suður


1:100

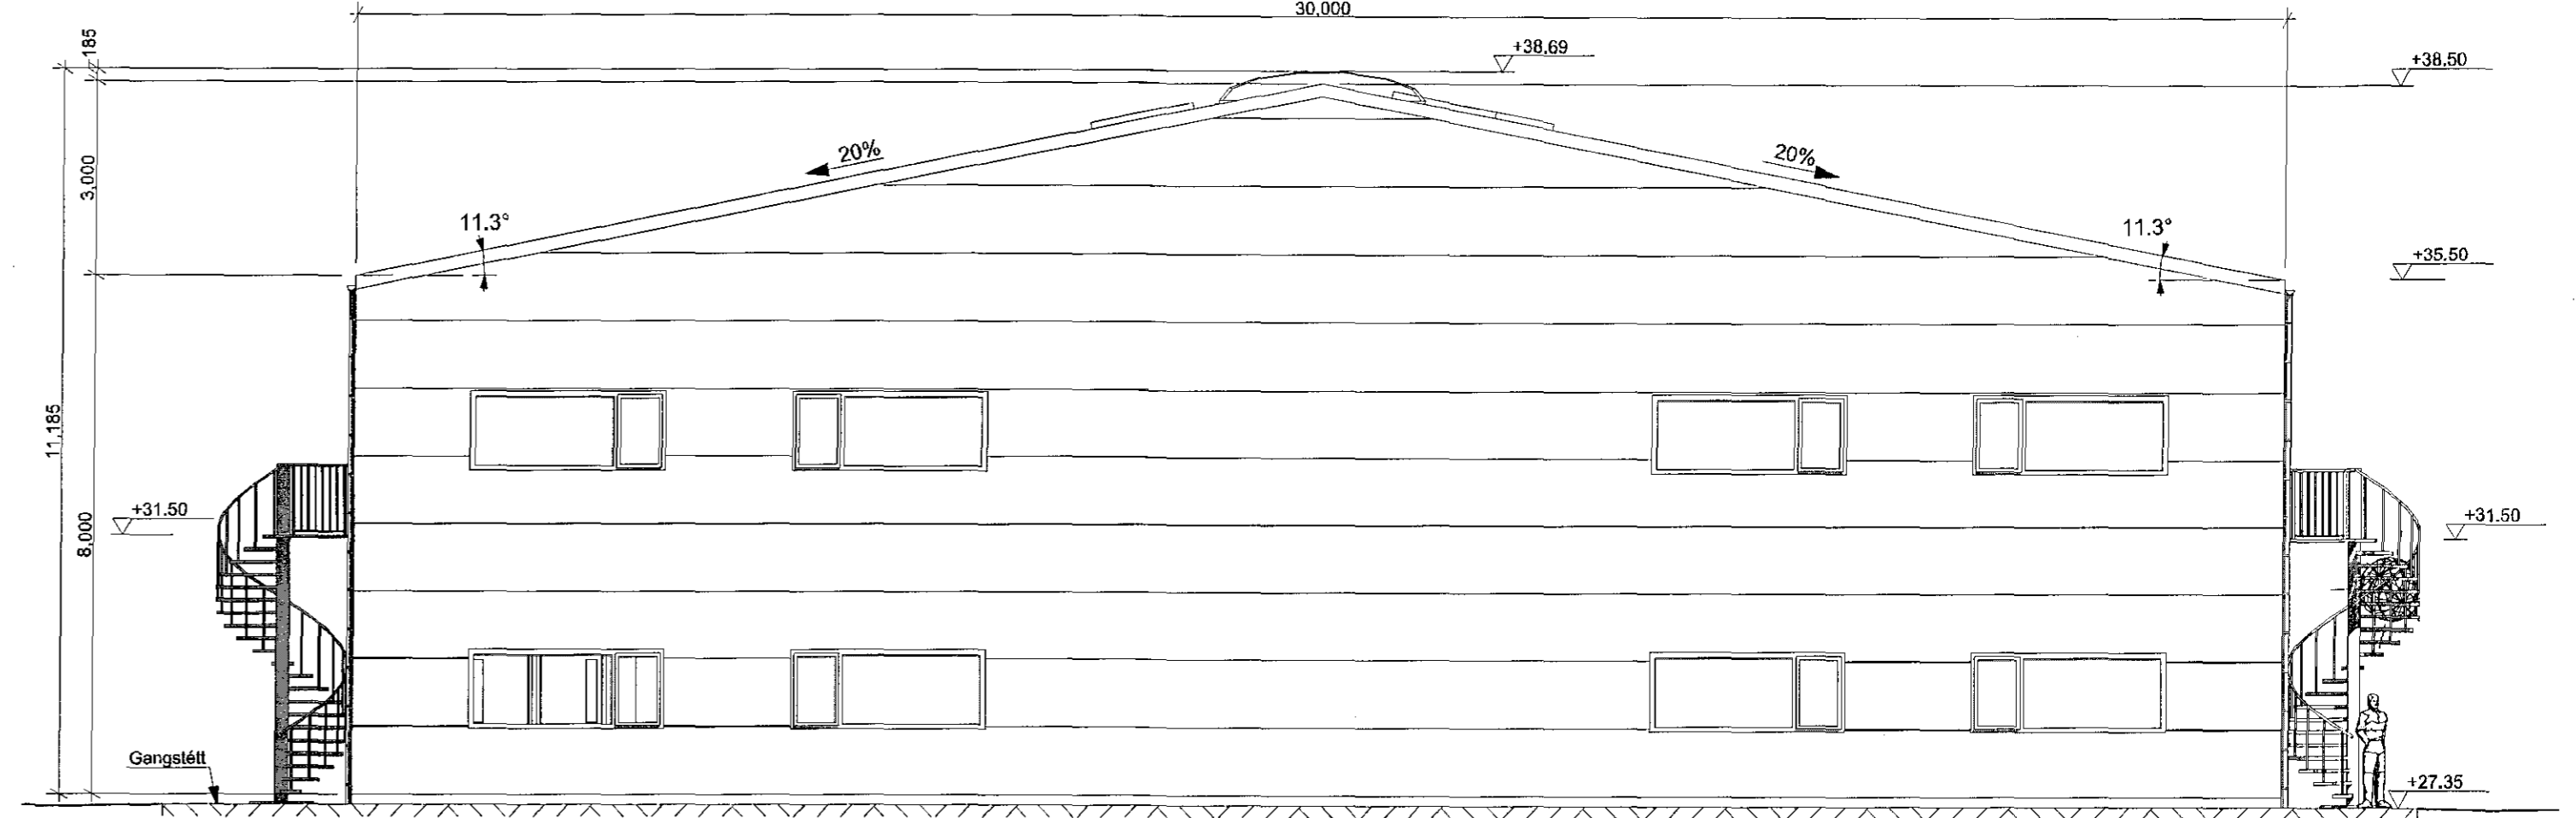

E-04

Útlit norður

1:100

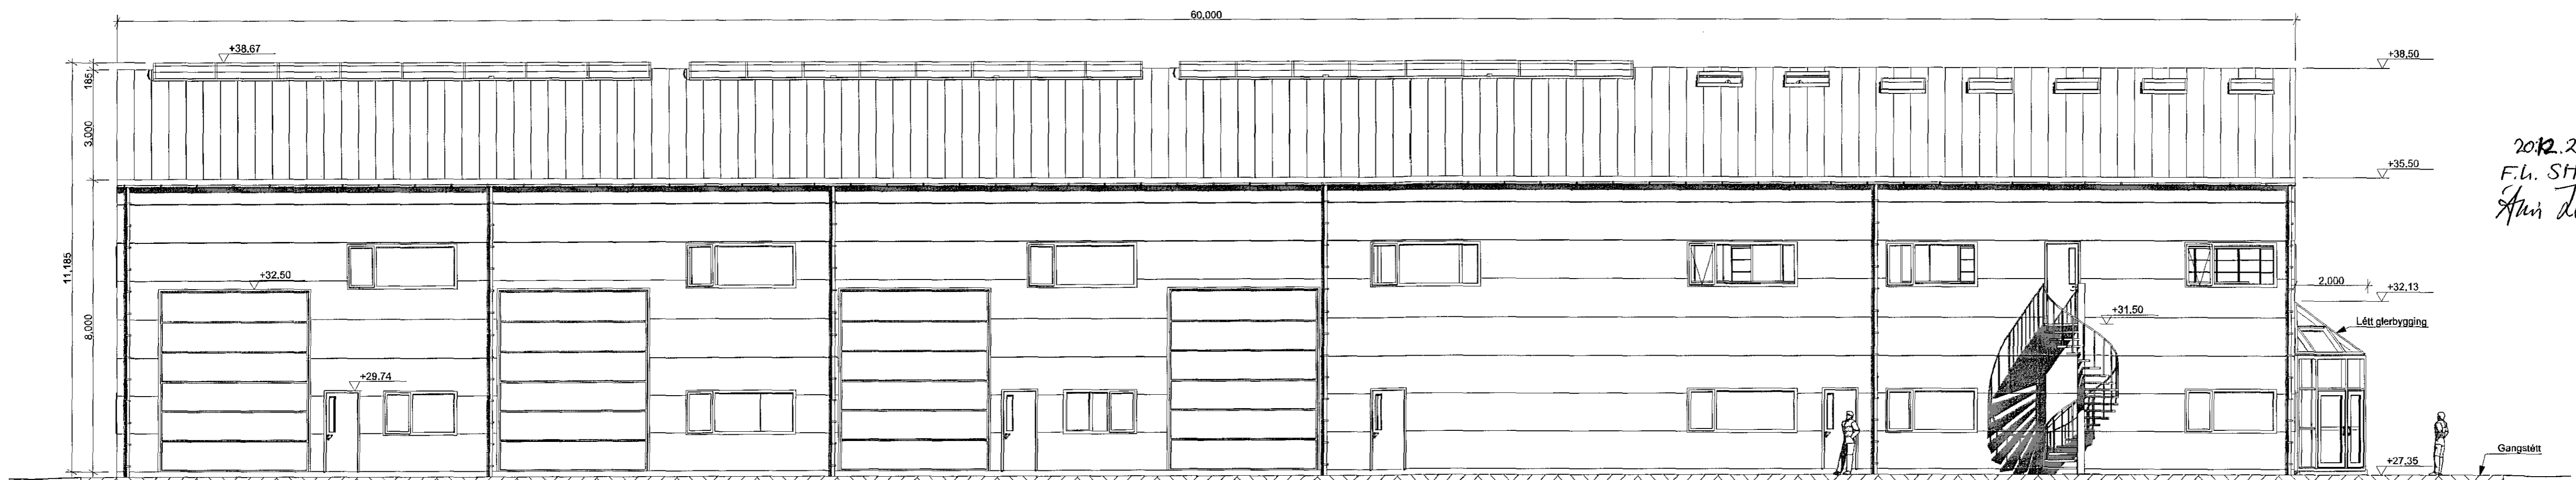

E-03

Útlit vestur

1:100

2012.2018  
F.ú. SHS  
Stian Almy

Breyting	Dags.	Lýsing	Teiknað

Fyrirtæki



**Suðulist ehf.**

Lónsbraut 2 IS-220 Hafnarfjörður Ísland

Verkefni

**Einhella 4, IsoTech ehf.**

Heimilisfang: Einhella 4, Hafnarfjörður, Ísland

Verkefnanúmer: 171020

Nafn teikningar

**Útlit austur, Útlit suður, Útlit vestur, Útlit norður**

Teiknað

CA

Aðalhöfundur: *S. Almy 2019*

Stjórnun: Hólmarsson, sí: 23655-2470

Byggingafræðingur: Lavardía 35, 110 Reykjavík

Sími: 7752223, Netfang: Sigurth@smmnet.is

Mælikvæði

**1:100**

Stærð

**A1**

Teikning nr.

**AV-06**

Breyting

**01 - WIP**