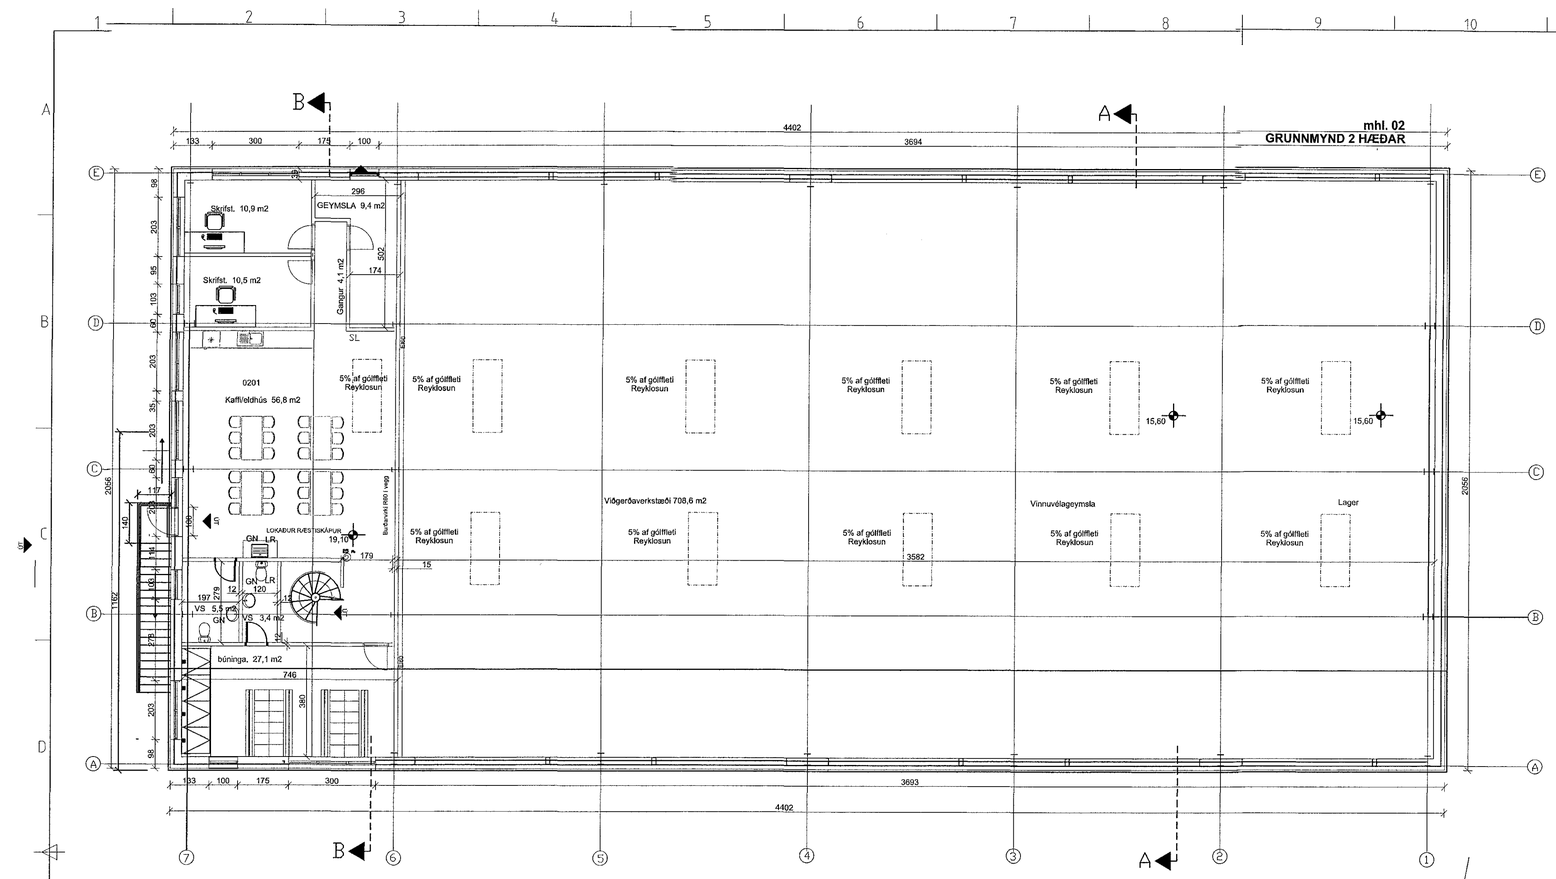

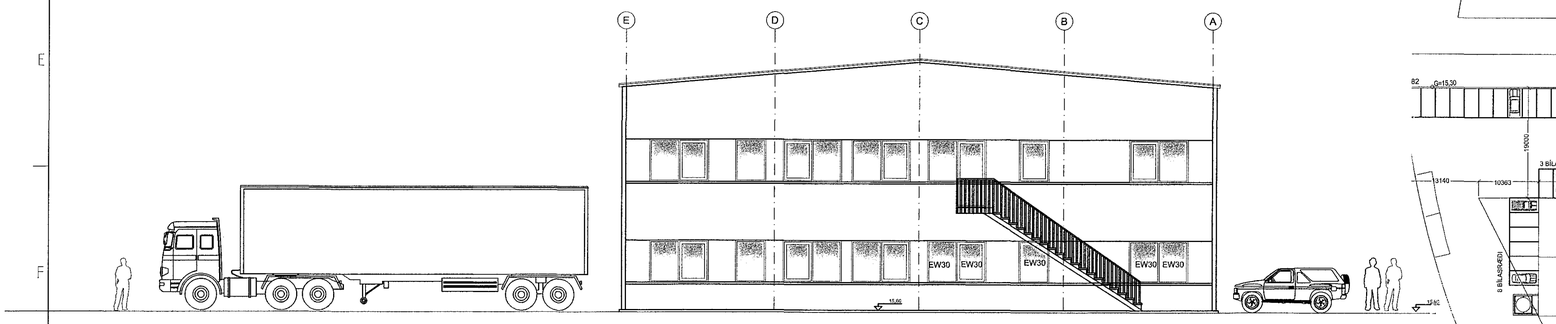

SUÐ - VESTUR MHL. 02

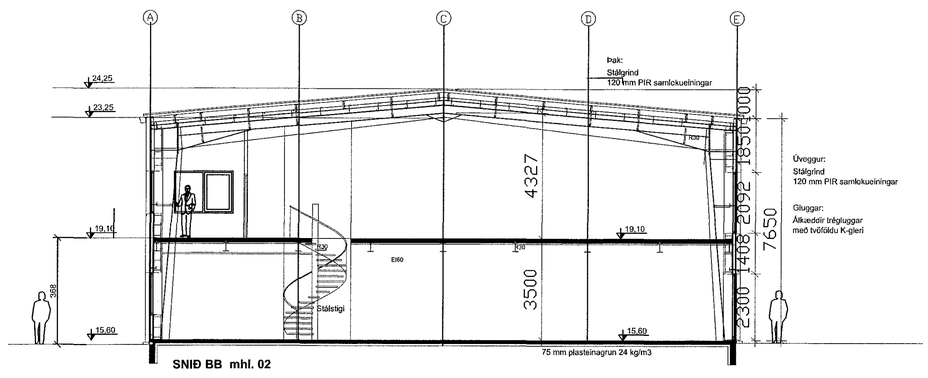

SNIÐ BB mhl. 02

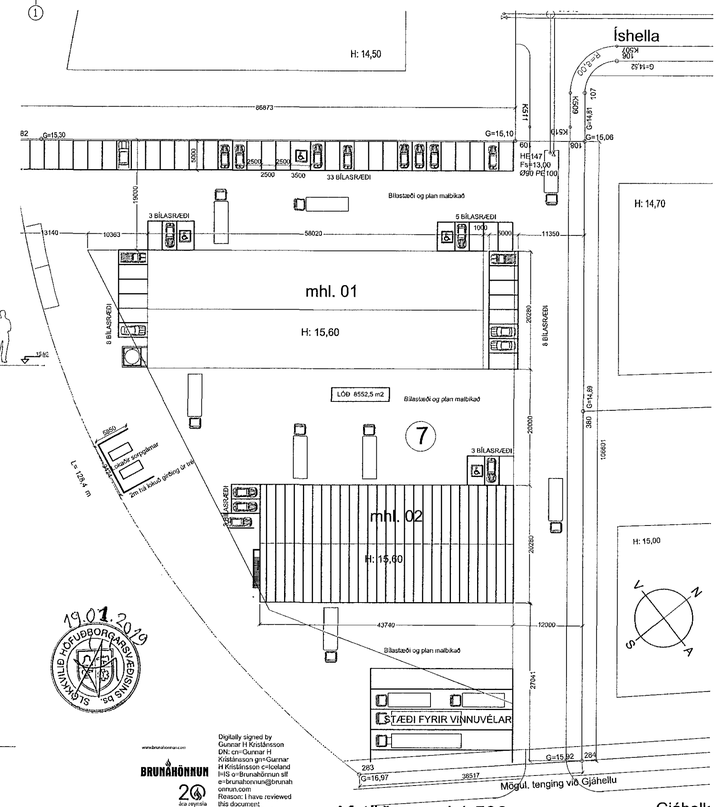

Samþykkt
23. jan. 2019
Byggingafulltrúinn í Hafnarfirði

ÚTGÁFUFERILL

NÚMER:	DAGS.	SKÝRINGAR:	UNNIÐ:
A	18.10.'18	BREYTING Á INNRA FYRIRKOMULAGI. ~~REYNDARTEIKNING.~~	H.Á.
B	01.02.'19	MILLIVEGGUR FÆRÐUR ÚT FYRIR BURÐARSÚLUR, NIÐURTEKIÐ LOFT TEKIÐ ÚT	H.Á.
DAGS.		SAMRÆM.HÖNNUÐUR	

Skýringar

GN	= Gólfniðurfall
LR	= Loftræsting
BO	= Björgunarop
SL	= Handslökkvitæki
PK	= Póstkassar
ÞN	= Þaknið urfall
R	= Reykskynjari
NL	= Neyðarljós
⇒ út	= Merktur útgangur
BSL	= Brunaslanga
	= Stjórnstöð "Brunaviðvörunarkerfi"
01.01	= Rýmisnúmer
	= Bílastæði fyrir fatlaða
Inntök	= Inntök veitna
	= Fellistigi
	= Reyklosun

Brunatákn

EI60	= Veggir
EI90	
A-EI60	
A-EI120	
REI60	
REI120	
A-REIM120	
A-REI90	= Hæðaskil
E-CS30	= Hurðir
EI-CS30	
EI-CS60	
E30	= Gluggar

Húsið er upphaflega teiknað af SH Hönnun ehf.

Verkfræðistofa Hauks Ásgeirssonar
BRAUTARHOLTI 10 - 14
105 REYKJAVÍK
SÍMI: 534 8815 / 897 8132
NETFANG: haukur@vha.is
kt: 560600-3050
HEIMASÍÐA: www.vha.is

HEITI VERKS:
ÍSHELLA 7 HAFNARFIRÐI MATSHLUTI 02

HEITI TEIKNINGAR:
GRUNNMYND 2. HÆÐ REYNDARTEIKNING AFSTÖÐUMYND

MKV:	DAGS.	VERK NR	
1:100 1:500	OKT '18	1200	
TEIKNAÐ: JSS	YFIRFARIÐ H.Á.	SAMÞYKKT H.Á.	NR. TEIKNINGAR 2
DAGS.undirskr. 01.02.19	NAFN HÖNNUÐAR Haukur Ásgeirsson kt: 301255-4629		
UNDIRSKR.HÖNNUÐAR			ÚTGÁFA C

© 2019 Verkfræðistofa Hauks Ásgeirssonar Íshella 7 brunastjg.dwg

Digitally signed by Gunnar H Kristánsson
DN: cn=Gunnar H Kristánsson gn=Gunnar H Kristánsson c=Iceland l=Kb o=Brunahönnun slf e=brunahonnun@brunahonnun.com
Reason: I have reviewed this document
Location: Reykjavik
Date: 2019-02-12 13:40Z

BRUNAHÖNNUN 20 ára reynsla

SLÖKKVILIÐ HÖFUÐBORGARSVÆÐISINS BS