

1810194 1/3 2019

Samþykkt þann
20. mars 2019
Byggingafulltrúinn í Hafnarfirði

Þingun Snæbjörnsson

BYGGINGARLÝSING:

Sótt er um að koma fyrir knattborðsstofu og spilasal í kjallara. Komið verður fyrir opnum stálstiga með burðarkjálkum úr stáli til beggja hliða við suðvesturhlíð hússins, sem tengir saman veitingasal og kjallara. Spilasalur í kjallara verður sérrými með tvöfaldrum hurð og loftæstingu.

Við brunahönnun er tekið mið af þeim hámarksfjölda sem hægt er að koma fyrir á báðum hæðum, miðað við fermetrafjölda rýmanna. Hins vegar liggur til grundvallar sá hámarks gestafjöldi sem starfsleyfi kveður á um, 89 manns.

Aðgengi fatlaðra í kjallara er um neyðarútgang þar sem ekki er lyfta í byggingunni sakir aldurs. Rampur tryggir aðkomu fatlaðra að neyðarútganginum í kjallara.

Fastanúmer: 207-8640
Matshluti: 01
Landnúmer: 122155

BREYTING A:

Teikningum breytt í samræmi við athugasemdir byggingarnefndar, þann 22.10.2018. Að auki er gangur fyrir framan útgangshurð í kjallara stækkaður. Veggjum í spilasal hefur verið breytt í gipsveggi með tvöfaldrum útgangshurð. Stiga milli hæða er breytt úr beinum stiga í L-laga stiga með hvíldarpalli.


(01.03.2019) BREYTING B:

Orðalagi í brunahönnunartexta og byggingarlýsingu breytt.

apparat

Þjörgvin Snæbjörnsson arkitekt FAI
270664-5989
ARMÚLI 24 PÓSTHÓLF 8127 108 REYKJAVÍK
SIMI: 561 2660 APPARAT@APPARAT.S

Verkefni	Ölhúsið, Reykjavíkurvegi 60 220 Hafnarfirði
Teikning	Grunnmynd 1. hæð
Athugasemdir	
Teiknað:	Dags.
H.G.	01.03.2019
Hannað	Yfirfarið
H.G.	BS
Mælikvarði:	1:100
Teiknúmer	1.01.01
Útgáfa	B

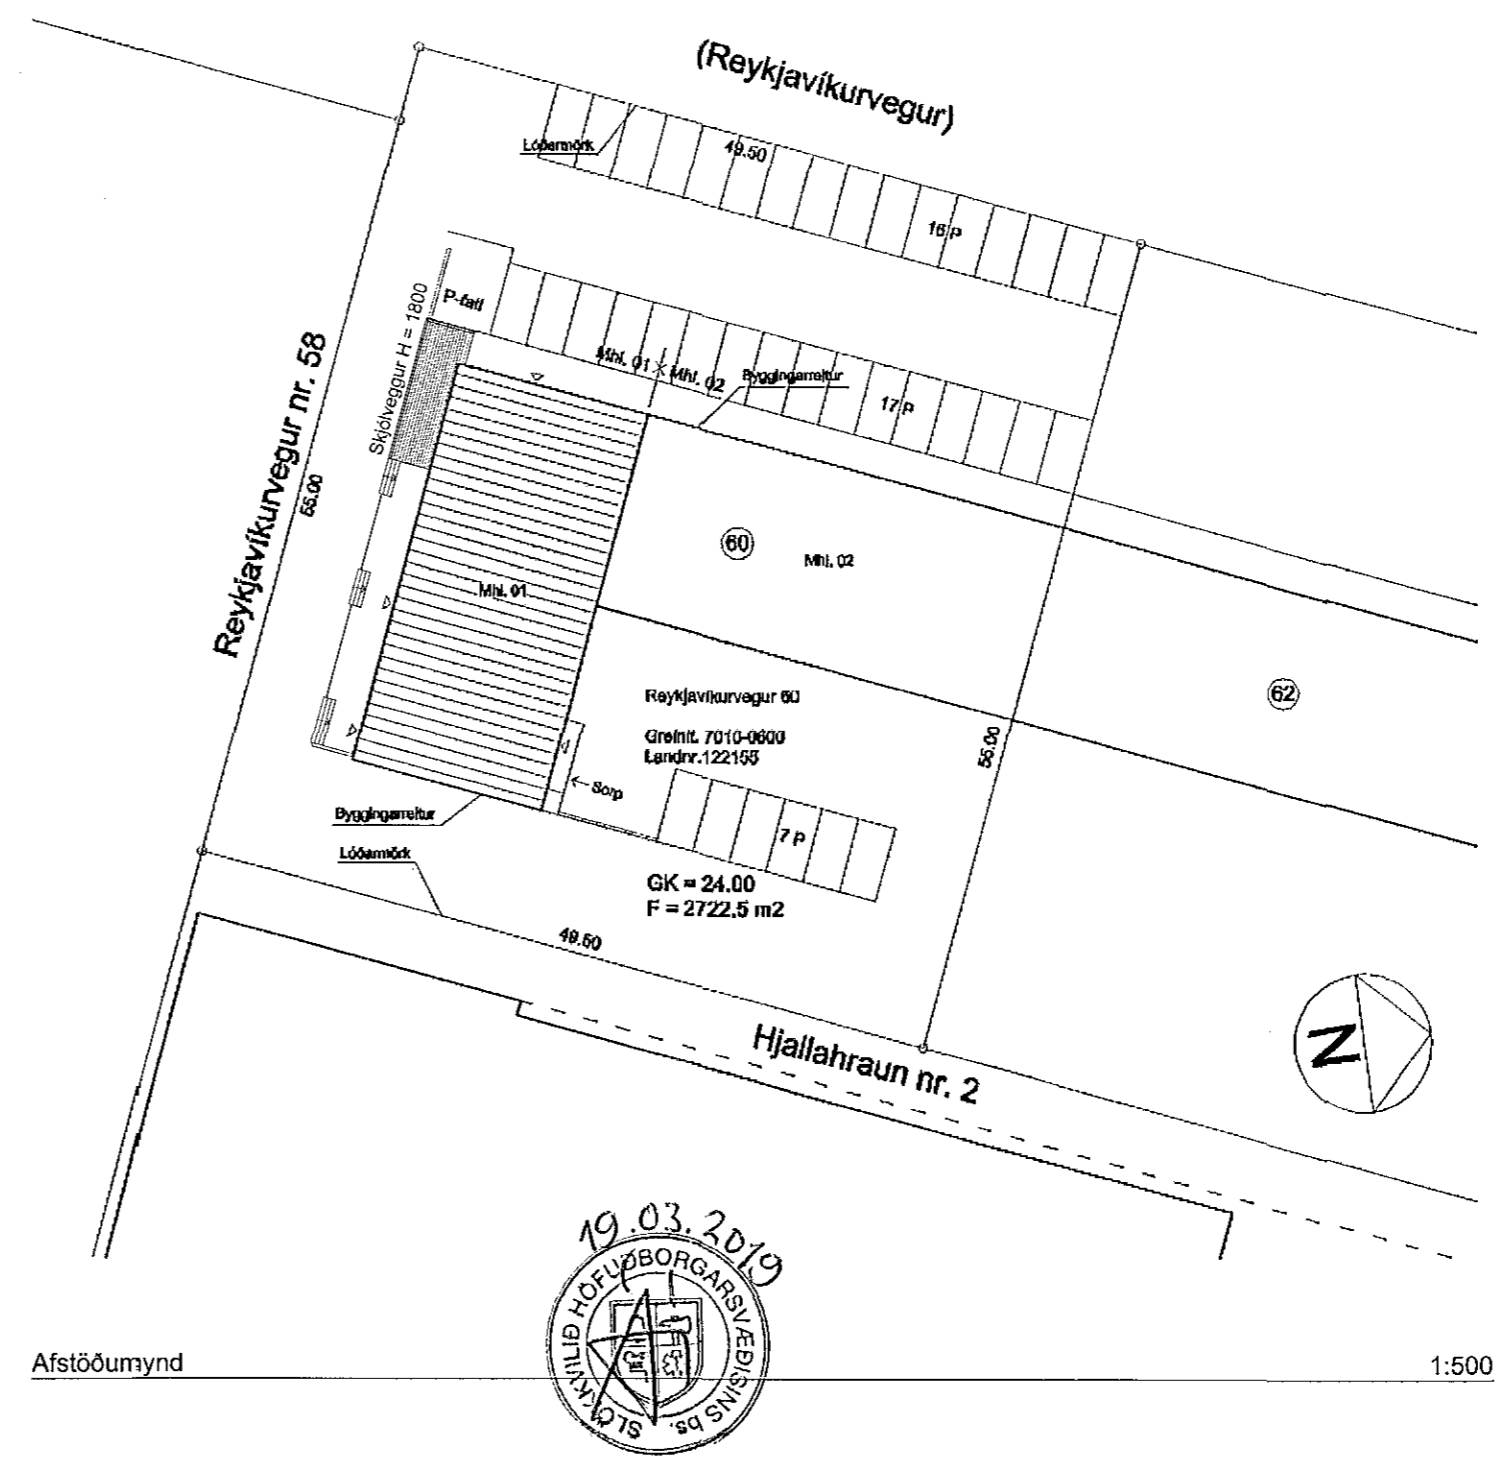


Afstöðumynd



- Brunavarnir**
Brunavarnir eru samkvæmt brunahönnun EFLU dags. 15. ágúst 2018.
- Notkunarflokkar**
Byggingin er veitingahús í notkunarflokki 2.
- Brunahólfun**
Veitingasalur á 1. hæð og knattborðsstofa eru saman í einu brunahólfi. Eldhús og bakrými eru í sér brunahólfi. Brunahólfun er almennt með EI60 veggjum og EI₂ 30-CS_m hurðum.
- Burðarvirki**
Byggingin er steinsteypt og reiknað er með að brunamótstaða burðarvirkja uppfylli a.m.k. R60. Hæðaskil eru steinsteypt og uppfylla a.m.k. REI60 kröfu.
- Klæðningar**
Klæðningar í lofti og veggjum innanhúss verða í flokki 1 (B-s1, d0 skv. ÍST EN 13501-1). Gólfefni í flokki Dfl-s1.
- Útveggir og þök**
Útveggir eru steinsteyptir og uppfylla flokk 1.


- Flóttaleiðir**
Flóttaleiðir eru sýndar á teikningu. Allar hurðir í flóttaleið skal vera hægt að opna í flóttátt (innan frá) án lykils eða verkfæra. Hurðir í flóttaleið frá sölu á 1. hæð og í kjallara skulu hafa paníslá skv. ÍST EN 1125.
- Út- og neyðarlýsing**
Í byggingunni verða Út-ljós og neyðarlýsing skv. leiðbeiningum Mannvirkjastofnunar nr. 9.4.12 og 9.5.11, ÍST EN 1838, ÍST EN 50172. Flóttaleiðalýsing 1 lúx verður í gönguleiðum og við flóttaleiðir utanhúss, 5 lúx í stiga.
- Brunaviðvörðunarkerfi**
Brunaviðvörðunarkerfi tengt vaktstöð verður í öllu rýminu.
- Handslökkvitækjum**
Handslokkvitækki skv. ÍST EN 3 verða valin og staðsett í samráði við brunahönnuð eða slökkvilið.
- Viðhald brunavarna**
Gerður verður þjónustusamningur um eftirlit og viðhald á brunaviðvörðunarkerfi, neyðarlýsingu og handslokkvitækjum. Fyrirkomulag eldvarnareftirlits skal vera í samræmi við Reglugerð um eldvarnir og eldvarnareftirlit nr. 723/2017. Breytingar á brunavörnum skulu hjóta samþykki viðeigandi yfirvalda og unnar í samvinnu við brunahönnuð.

Yfirfarið af brunahönnuði
EFLA VERKFRÆÐISTOFA
Aldís Rún Lárusdóttir
Rafraen undirritun
05.03.2019

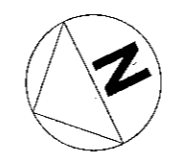

1:100

LÓÐARMÖRK

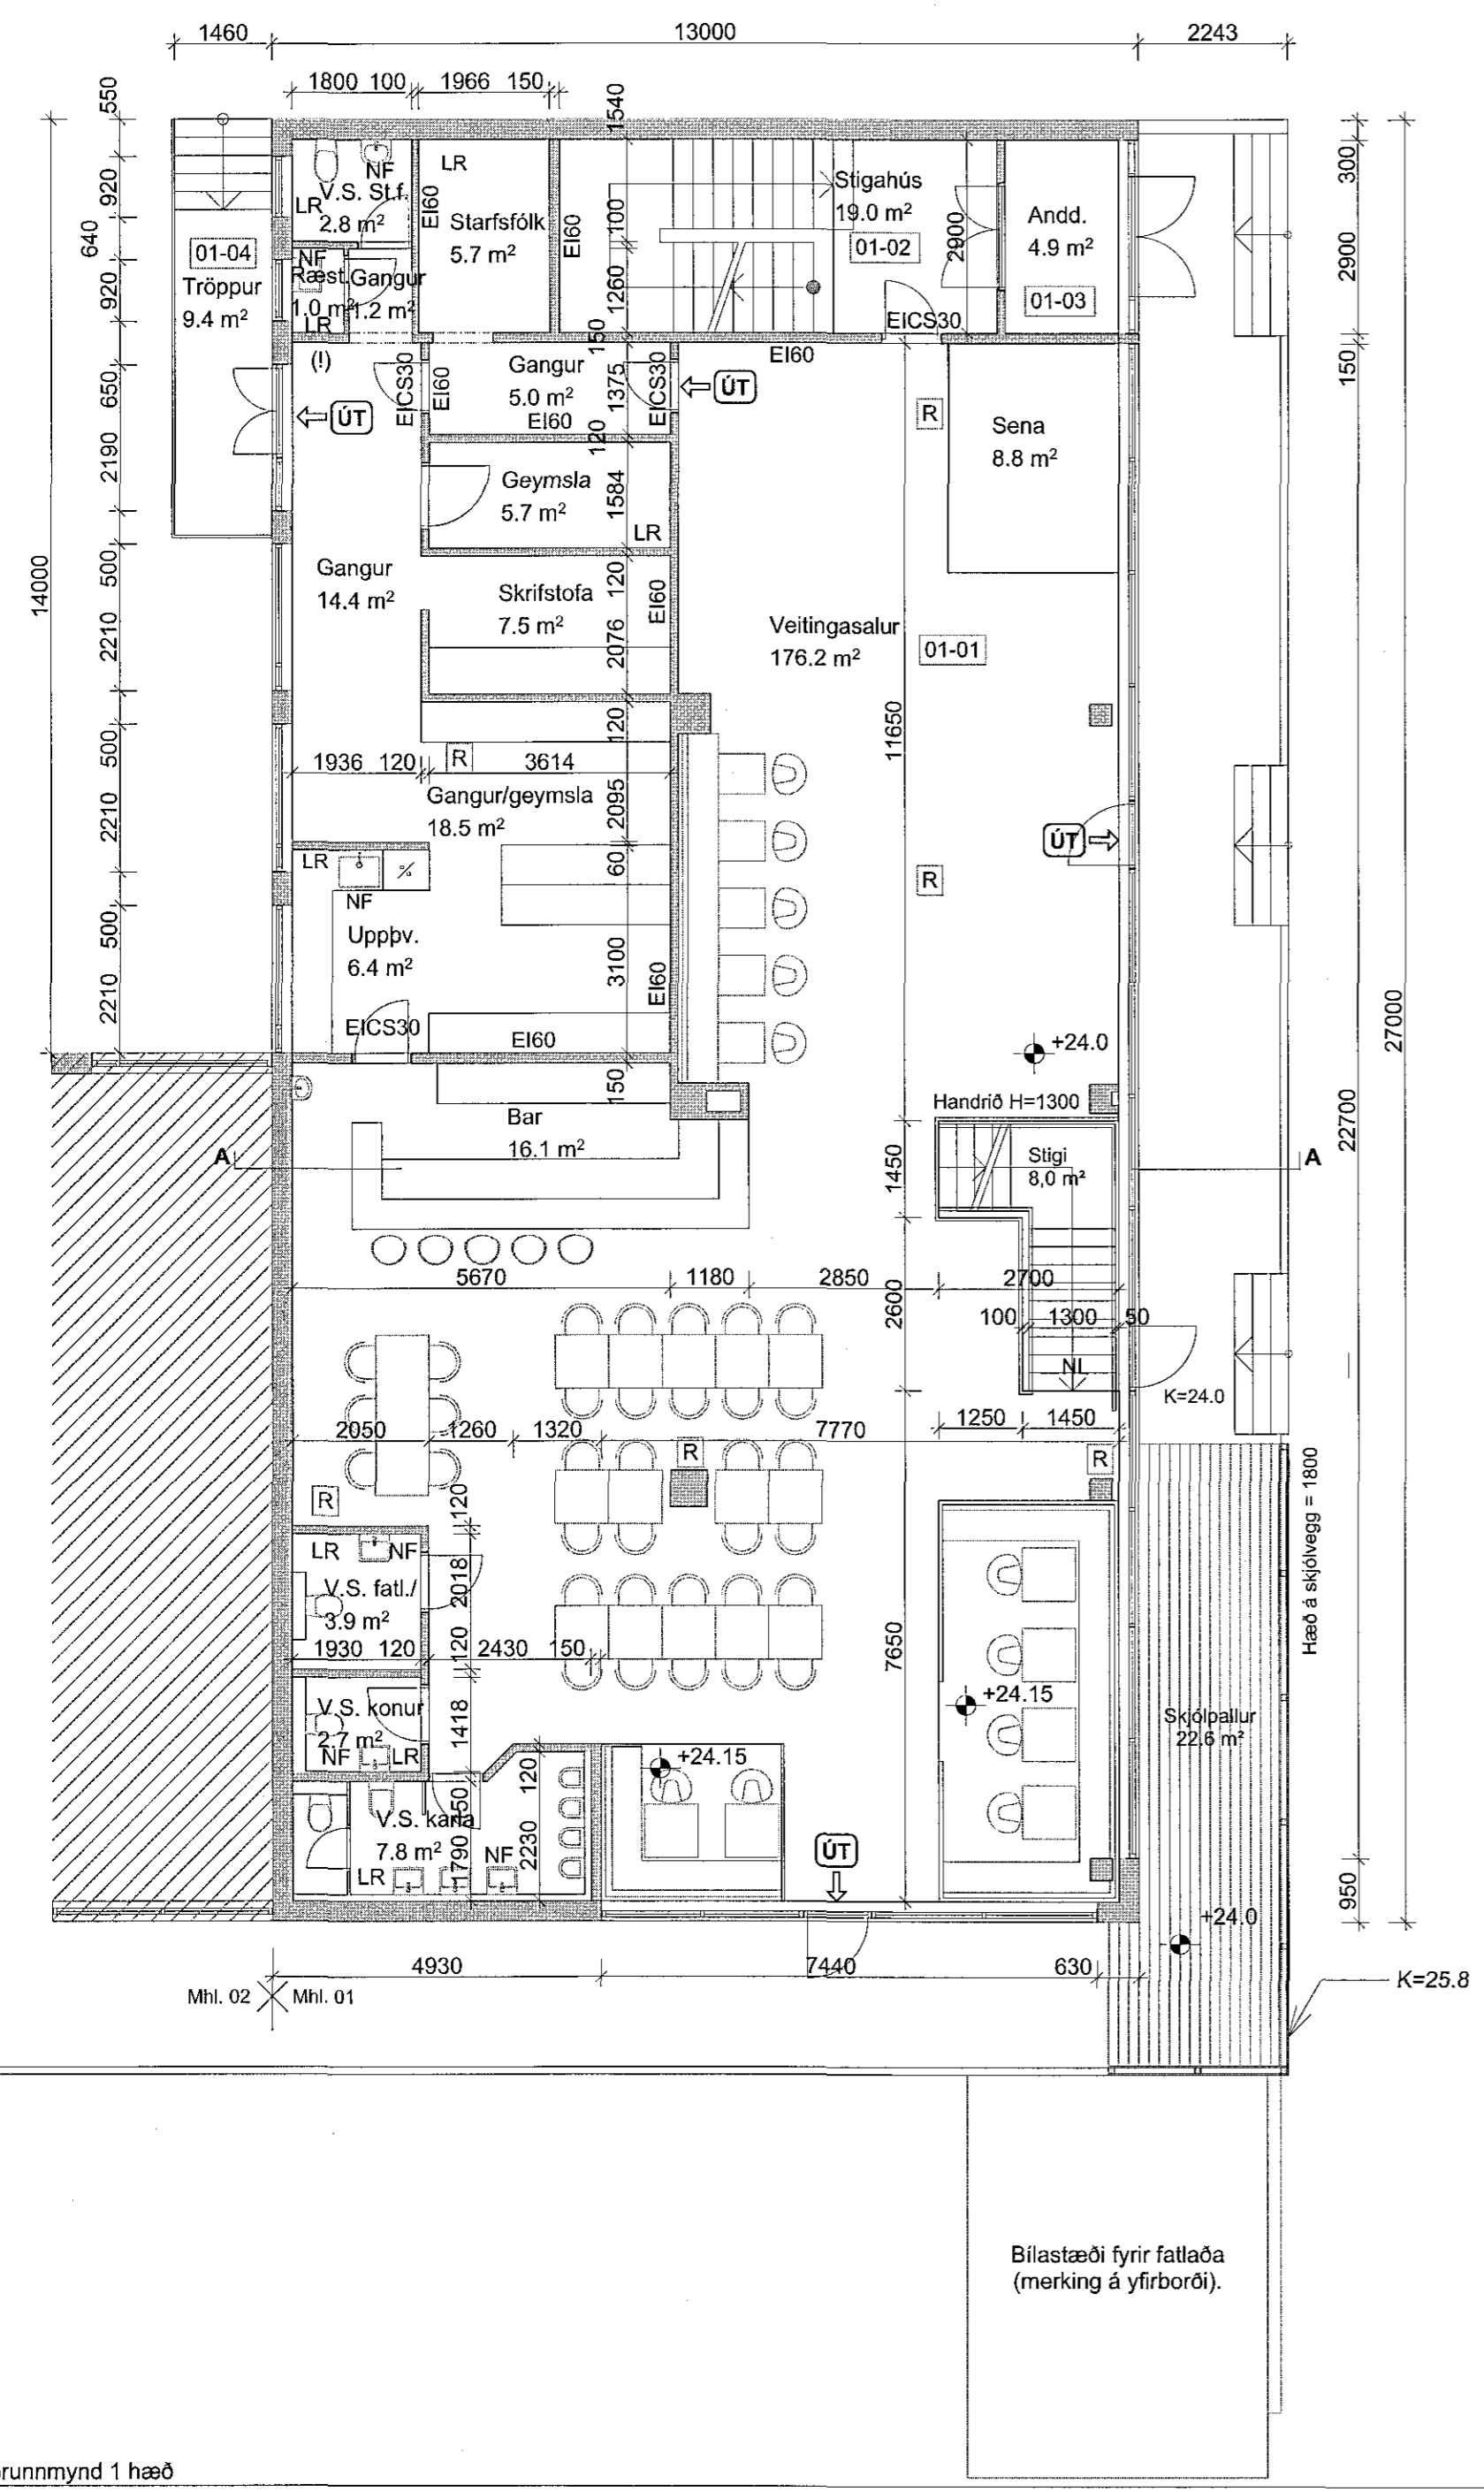

Grunnmynd 1 hæð