



BÆJARHRAUN 26  
STÆRD LÓÐAR 1817,1 m<sup>2</sup>

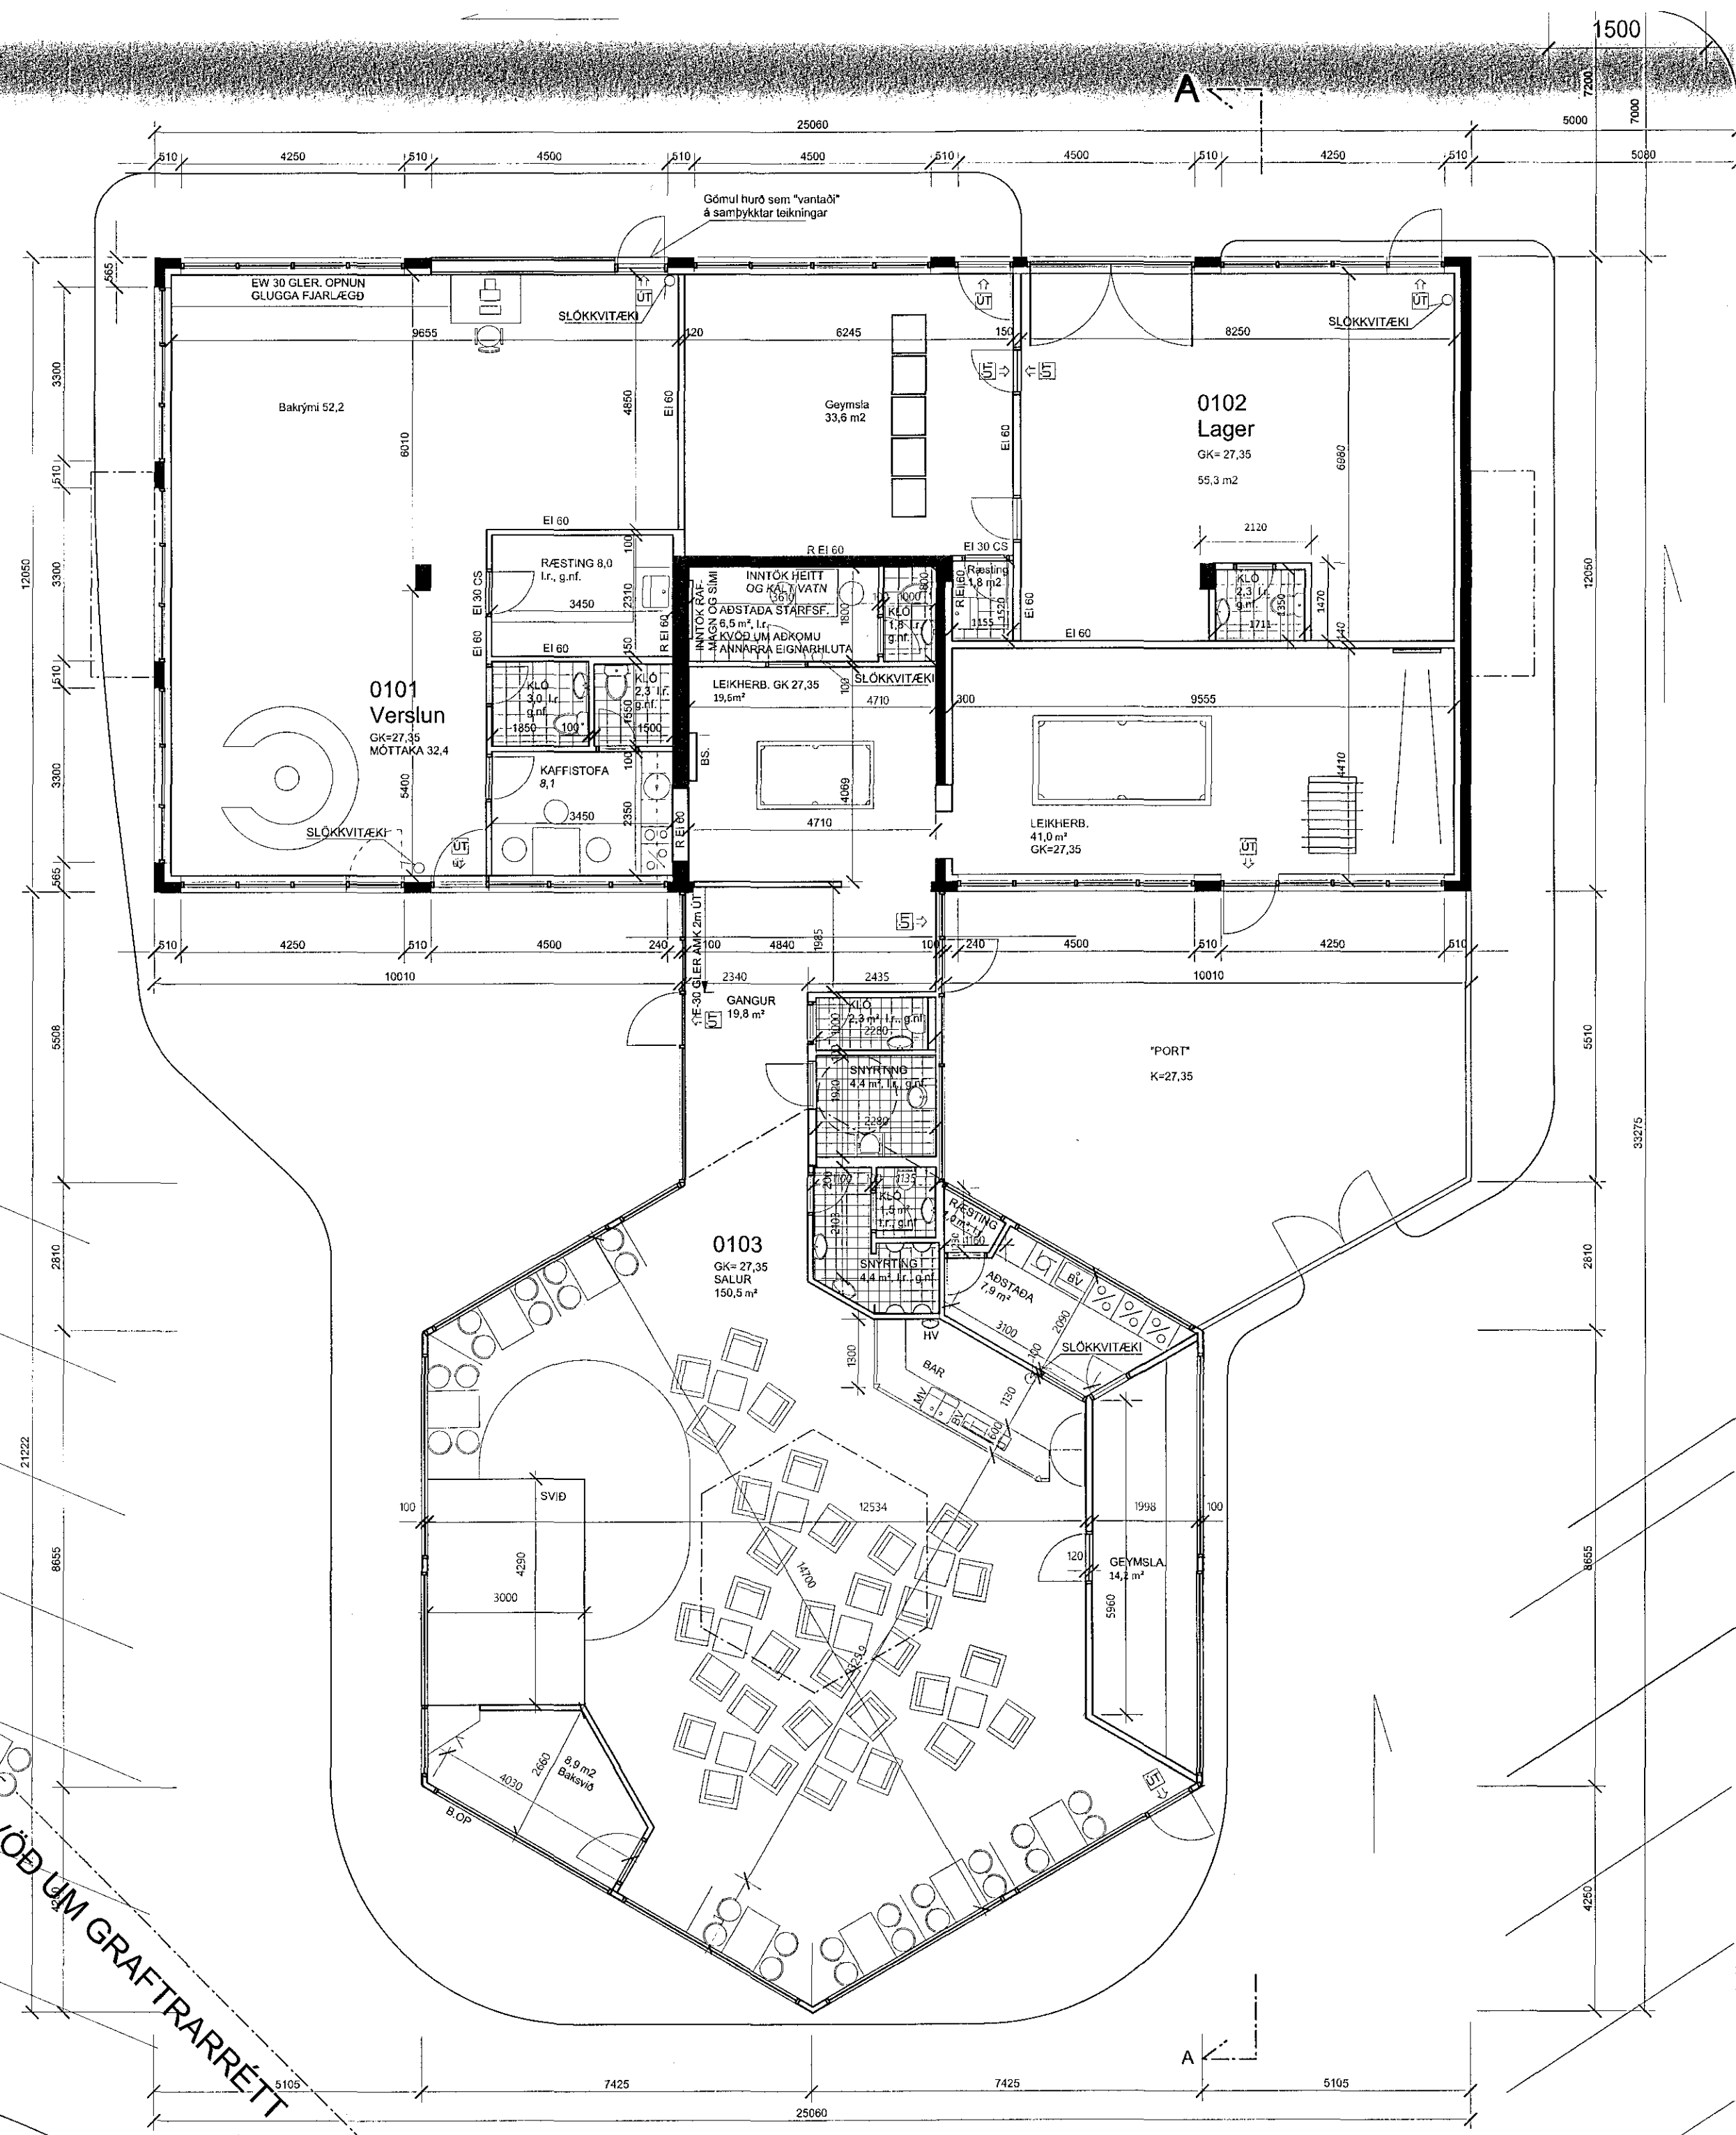

Samþykkt þann  
03. apríl 2019  
Byggingafulltrúinn *[Signature]*

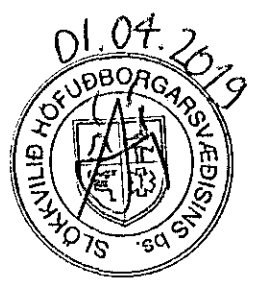

HEILBRIGÐISEFTIRLIT  
HAFNARFIJARÐAR-  
OG KÓPAVOGSSVÆÐIS  
Garðatorgi 5, 210 Garðabæ  
14.2019 *[Signature]*

BREYTINGAR:		
NR.	DAGS.	BREYTING
01	27.03.19	Áður samþykkt flóttahurð sýnd

**TEIKNING.IS**  
arkitektúr og umhverfi

Hrauntunga 85, 200 Kópavogi  
sími: 824 4555 / 552 9696

*[Signature]*  
Gunnlaugur Jónasson kt. 090462 2299  
netfang: gunnlaugurj@gmail.com

SAMÞYKKT

Unnið fyrir: Innak ehf, kt: 620107-1070

VERK: Íslenski rokkbarinn  
Bæjarhraun 26, Hf


TEIKNING: Grunnamynd 1. hæð

KVARÐI: 1:100

DAGS: 5.3.2019

TEIKNAD AF: GJ

TEIKNING NR. 190603

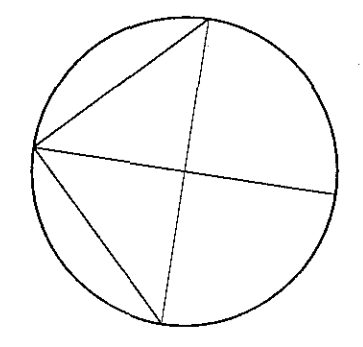

Grunnamynd 1. hæð

KVÖÐUM GRAFTRARRETT

24 BÍLASTÆÐI