




Grunnmynd 1. hæð 1:100

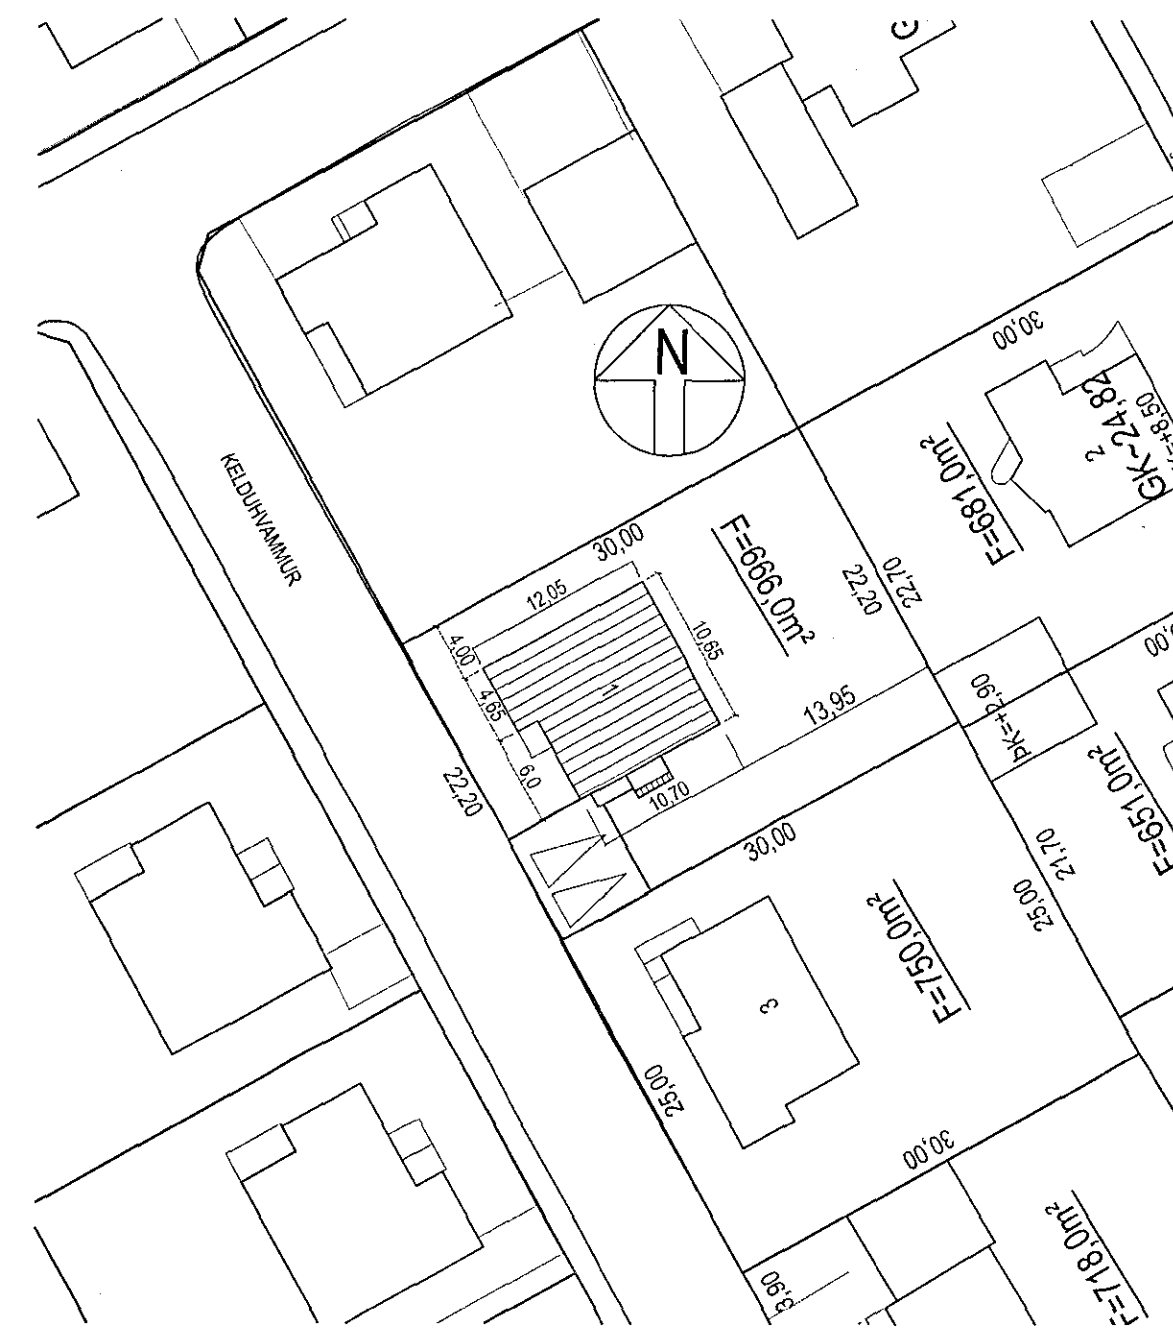

Afstöðumynd 1:500

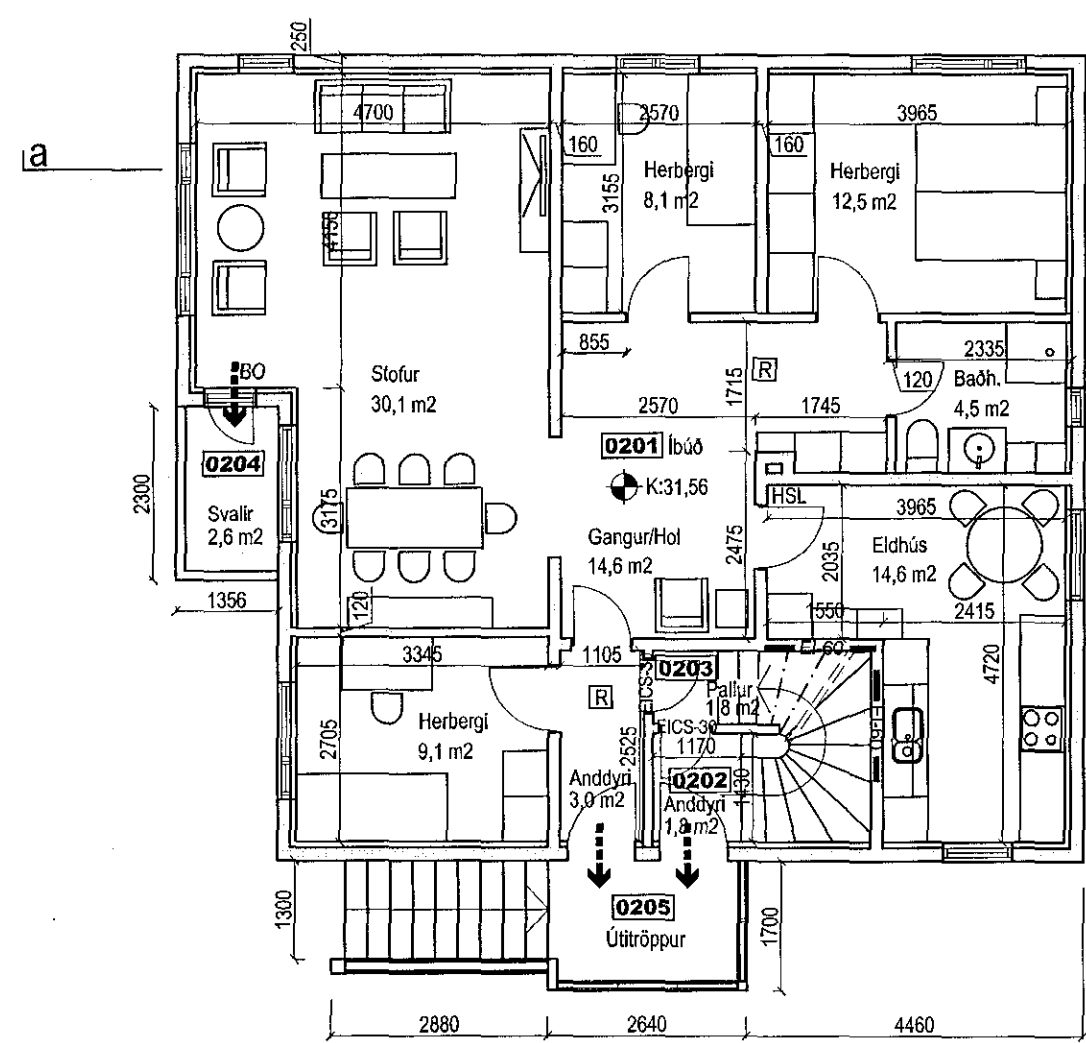

Grunnmynd 2. hæð 1:100

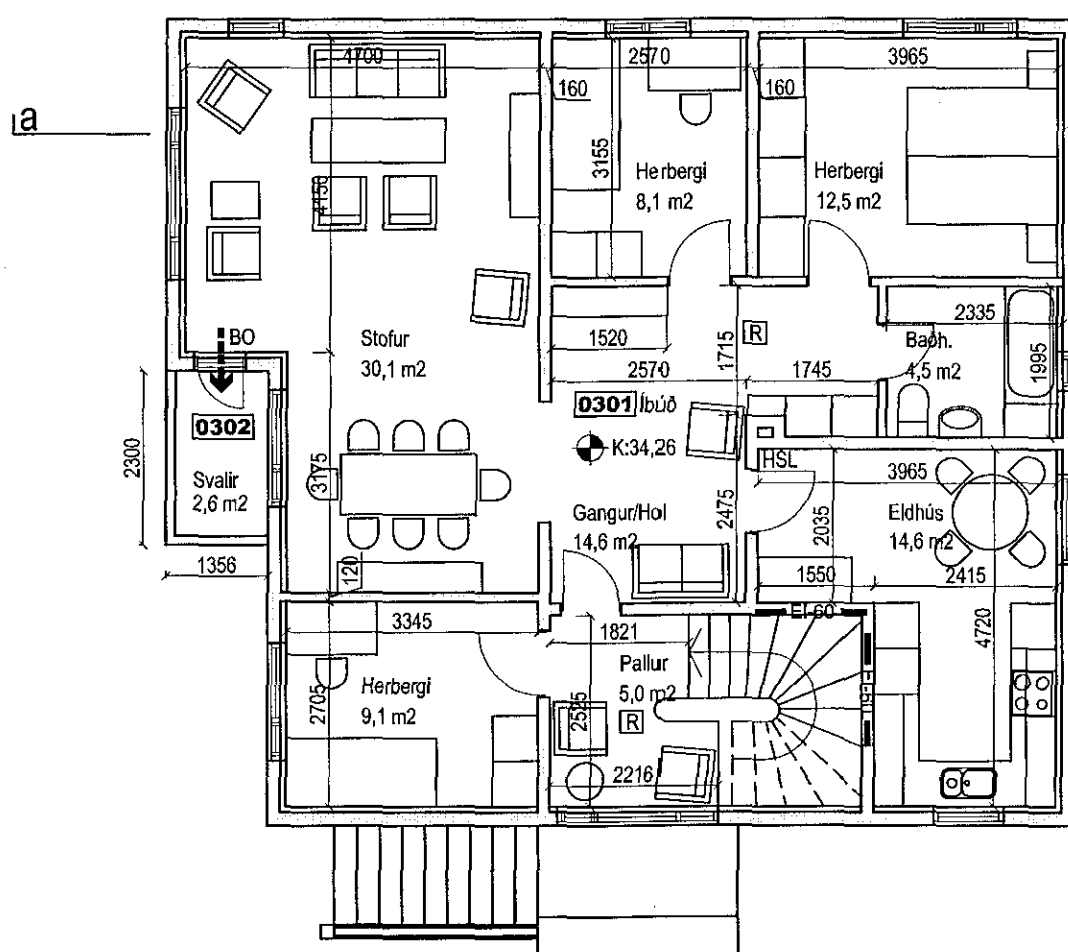

Grunnmynd 3. hæð 1:100

KELDUHVAMMUR 1

LÝSING: Teikningar - upp-mæling
DAGS: 28.08.2018 br. 28.03.2019
VERKNR: 3/18
TEIKNINR: A - 100
EFNI: Afstöðumynd og grunnmyndir hæða
MKV: 1:100
TEIKNAD: SH

Sigurbjartur Halldórsson
28/3 2019

Sigurbjartur Halldórsson

Byggingartæknifræðingur
Kt. 230656-3479
Laxakvísl 35, 110 Reykjavík vnr. 43064