


Samykkt þann  
0 8. maí 2019

Byggingfallgáinn í Hafnarfirði

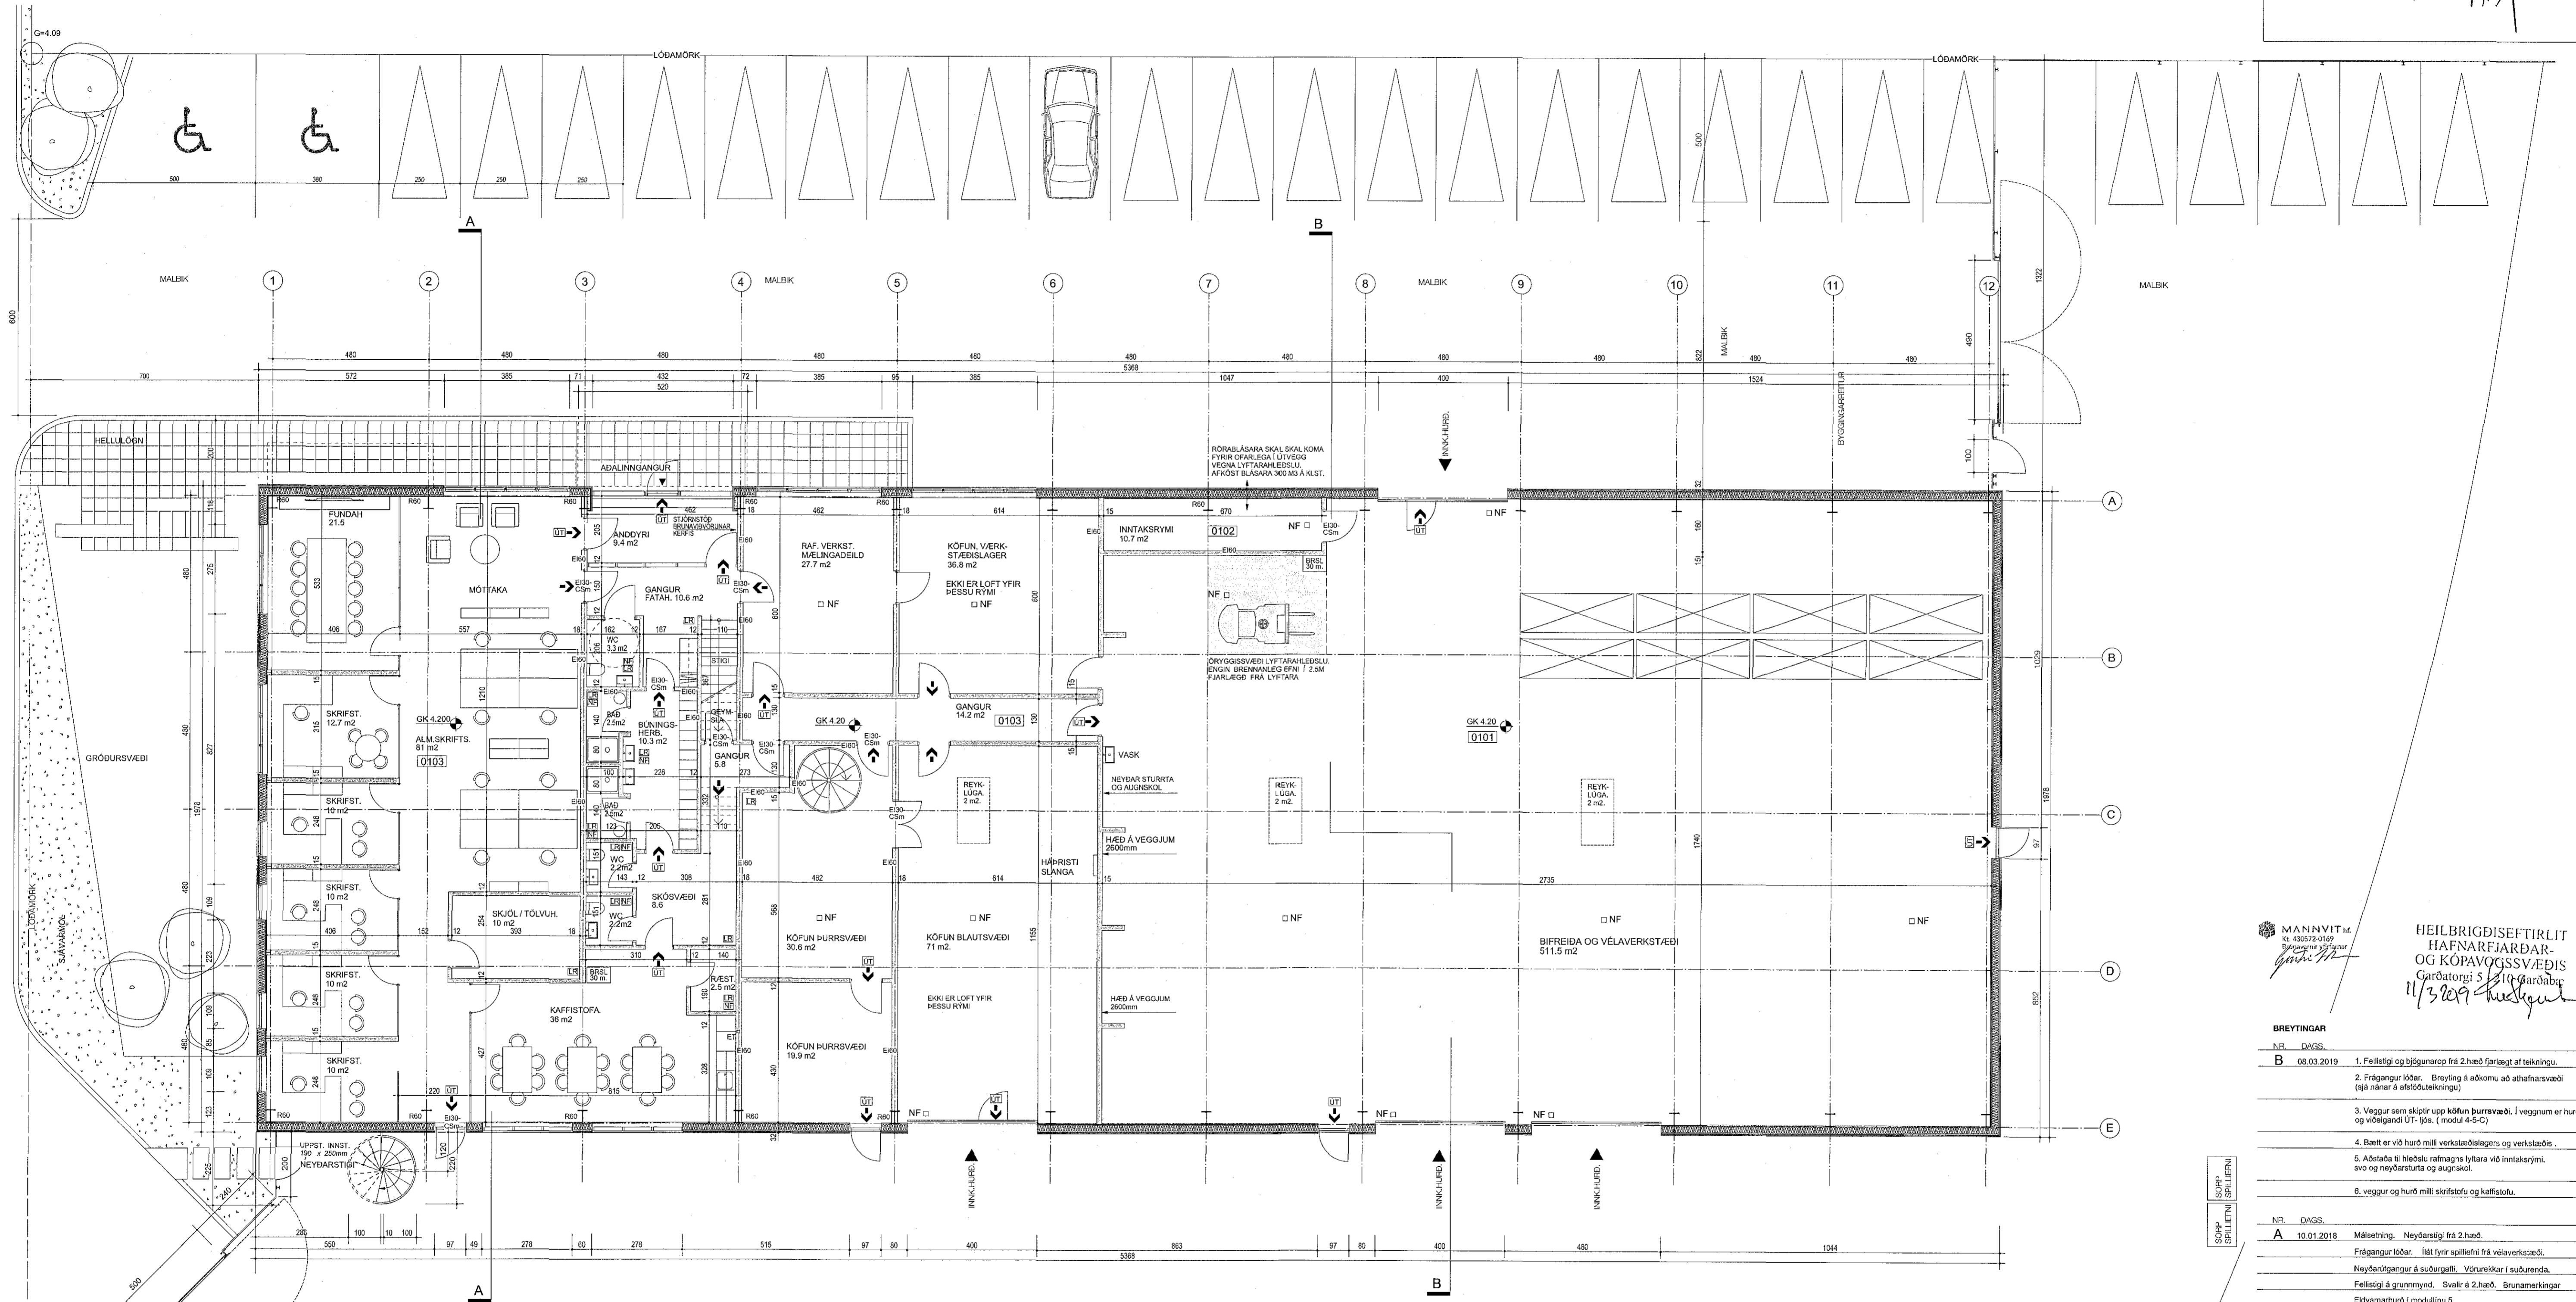


GRUNNMYND 1. HÆÐ

MANNVIT  
HEILBRIGGISEFTIRLIT  
HAFNARFJÁRDAR-  
OG KÖPAVÖGSSVÆÐIS  
Garðatorgi 5 110 Garðabý  
11.3.2019

- BREYTINGAR**
- | NR. | DAGS.      | ÁSKILNING   |
|-----|------------|---|
| B   | 08.03.2019 | 1. Fellið og bjógunarst. frá 2.hæð farið af teikningu.<br>2. Frágangur lóðar. Breyting á aðkomu að atvinnarsvæði (sjá nánar á aðstoðuteikningu).<br>3. Veggur sem skilur upp köfunarsvæði. Í veggnum er hurð og vöðugarni UT. (modul 4-5-6)<br>4. Bætt er við hurð milli verkstæðis og verkstæðis.<br>5. Aðstoða til hleðslu rafmagns lyftara við innlaksrymi, svo og neyðarsturt og augnaská.<br>6. veggur og hurð milli skrifstofu og kaffistofu. |

- NR. DAGS.**
- | NR. | DAGS.      | ÁSKILNING   |
|-----|------------|---|
| A   | 10.01.2018 | Málseðning. Neyðarstigi frá 2.hæð.<br>Frágangur lóðar. Illt fyrir spíllíni frá vöðugastæði.<br>Neyðarstigi og suburgaffli. Vörureikar í suburgaffli.<br>Fellið og guremmynd. Svöl á 2.hæð. Brunamerkingar.<br>Eldvarnartúð í modulínu 5 |

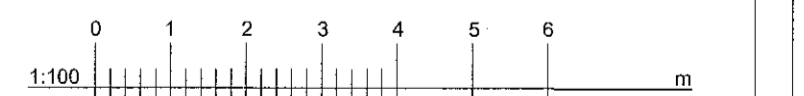

Ingunnur Helga Heið  
INGUNN HELGA HAFSTAD  
KENNITALA

ÓSEYRARBRAUT 27 HAFNARFYRÐI  
KÖFUNARÞJONUSTAN EHF.

STADGREINIR	67600270 207161	LANDNÚMUR	180351
VERK	11-17	KVARDI	1:100
PAPPÍRS ST	A1	TEIKN	Ó.SIG
YFIRF			
DAGS	30.11.17		
TEIKN NR	A-10-02		

**funkis** TEIKNISTOFA  
INGUNN HELGA HAFSTAD ARKITEKTAR  
ÓMAR SIGURBERGSSON INNVIÐSARARKITEKT FH  
AR KITEKTAR  
Sími: +354697 9090 +354 509559 EMAIL: om@funkis.is

