

GRUNNMYND 2. HÆÐ A

HEILBRIGDISEFTIRLIT  
HAFNARFJARDAR-  
OG KÓPAVOGSSVÆÐIS  
Garðatorgi 5-2/11, Garðabær  
11/3/2019 *[Signature]*

BREYTINGAR	
NR.	DAGS.
B	08.03.2019

1. Fellið og byggingarop frá 2.hæð fjarlægð af teikningu, modul 4-5-E

NR.	DAGS.	Málsetning
A	10.01.2018	Málsetning, Neyðarstigi, Vörureklar í suðurenda, Eldvarnarhurð í modulinu 4, Svælt á austur hlið, Brunamerkingar, Kaffistofa og fundarymi eitt brunahöf, Þvotta- og ræstherbergi brunahöfuð, Gluggi milli modulínu E-2 og 3, færibúr, Rými á 2.hæð mekt "starfsmannarými" breytt í skrifstofur.

*[Signature]* ÖSVEYRARBRAUT 27 HAFNARFYRDI  
KÖFUNARÞJÓNUSTAN EHF.

STADGREINIR 67600270 207161 LANDNÚMÉR 180351

GRUNNMYND 2. HÆÐAR


ADALUPPDRETTIR

VERK 11-17  
KVARDI 1:100  
PAPPÍRS ST. A1  
TEKNI Ö.SIG  
YFIRF

DAGS 30.11.17  
TEKNI NR A-10-03

**funkis** ARKITEKTAR

TEIKNISTOFA HINGHOLTSSTRÆTI 27, 101, RVK  
JÓNSDÓTTIR HELGA HAFSTAD ARKITEKT AJ  
ÓMARI SIGURBERGSSON INNVIÐISSARKR. TEKT. FH  
SÍMI: +354697 9090 +298 509559 EMAIL: oma@funkis.is

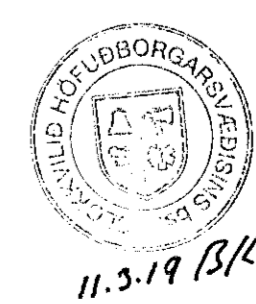

11.3.19 BK