



Samþykkt þann
08. maí 2019
Byggingafulltönnin í Hafnarfirði

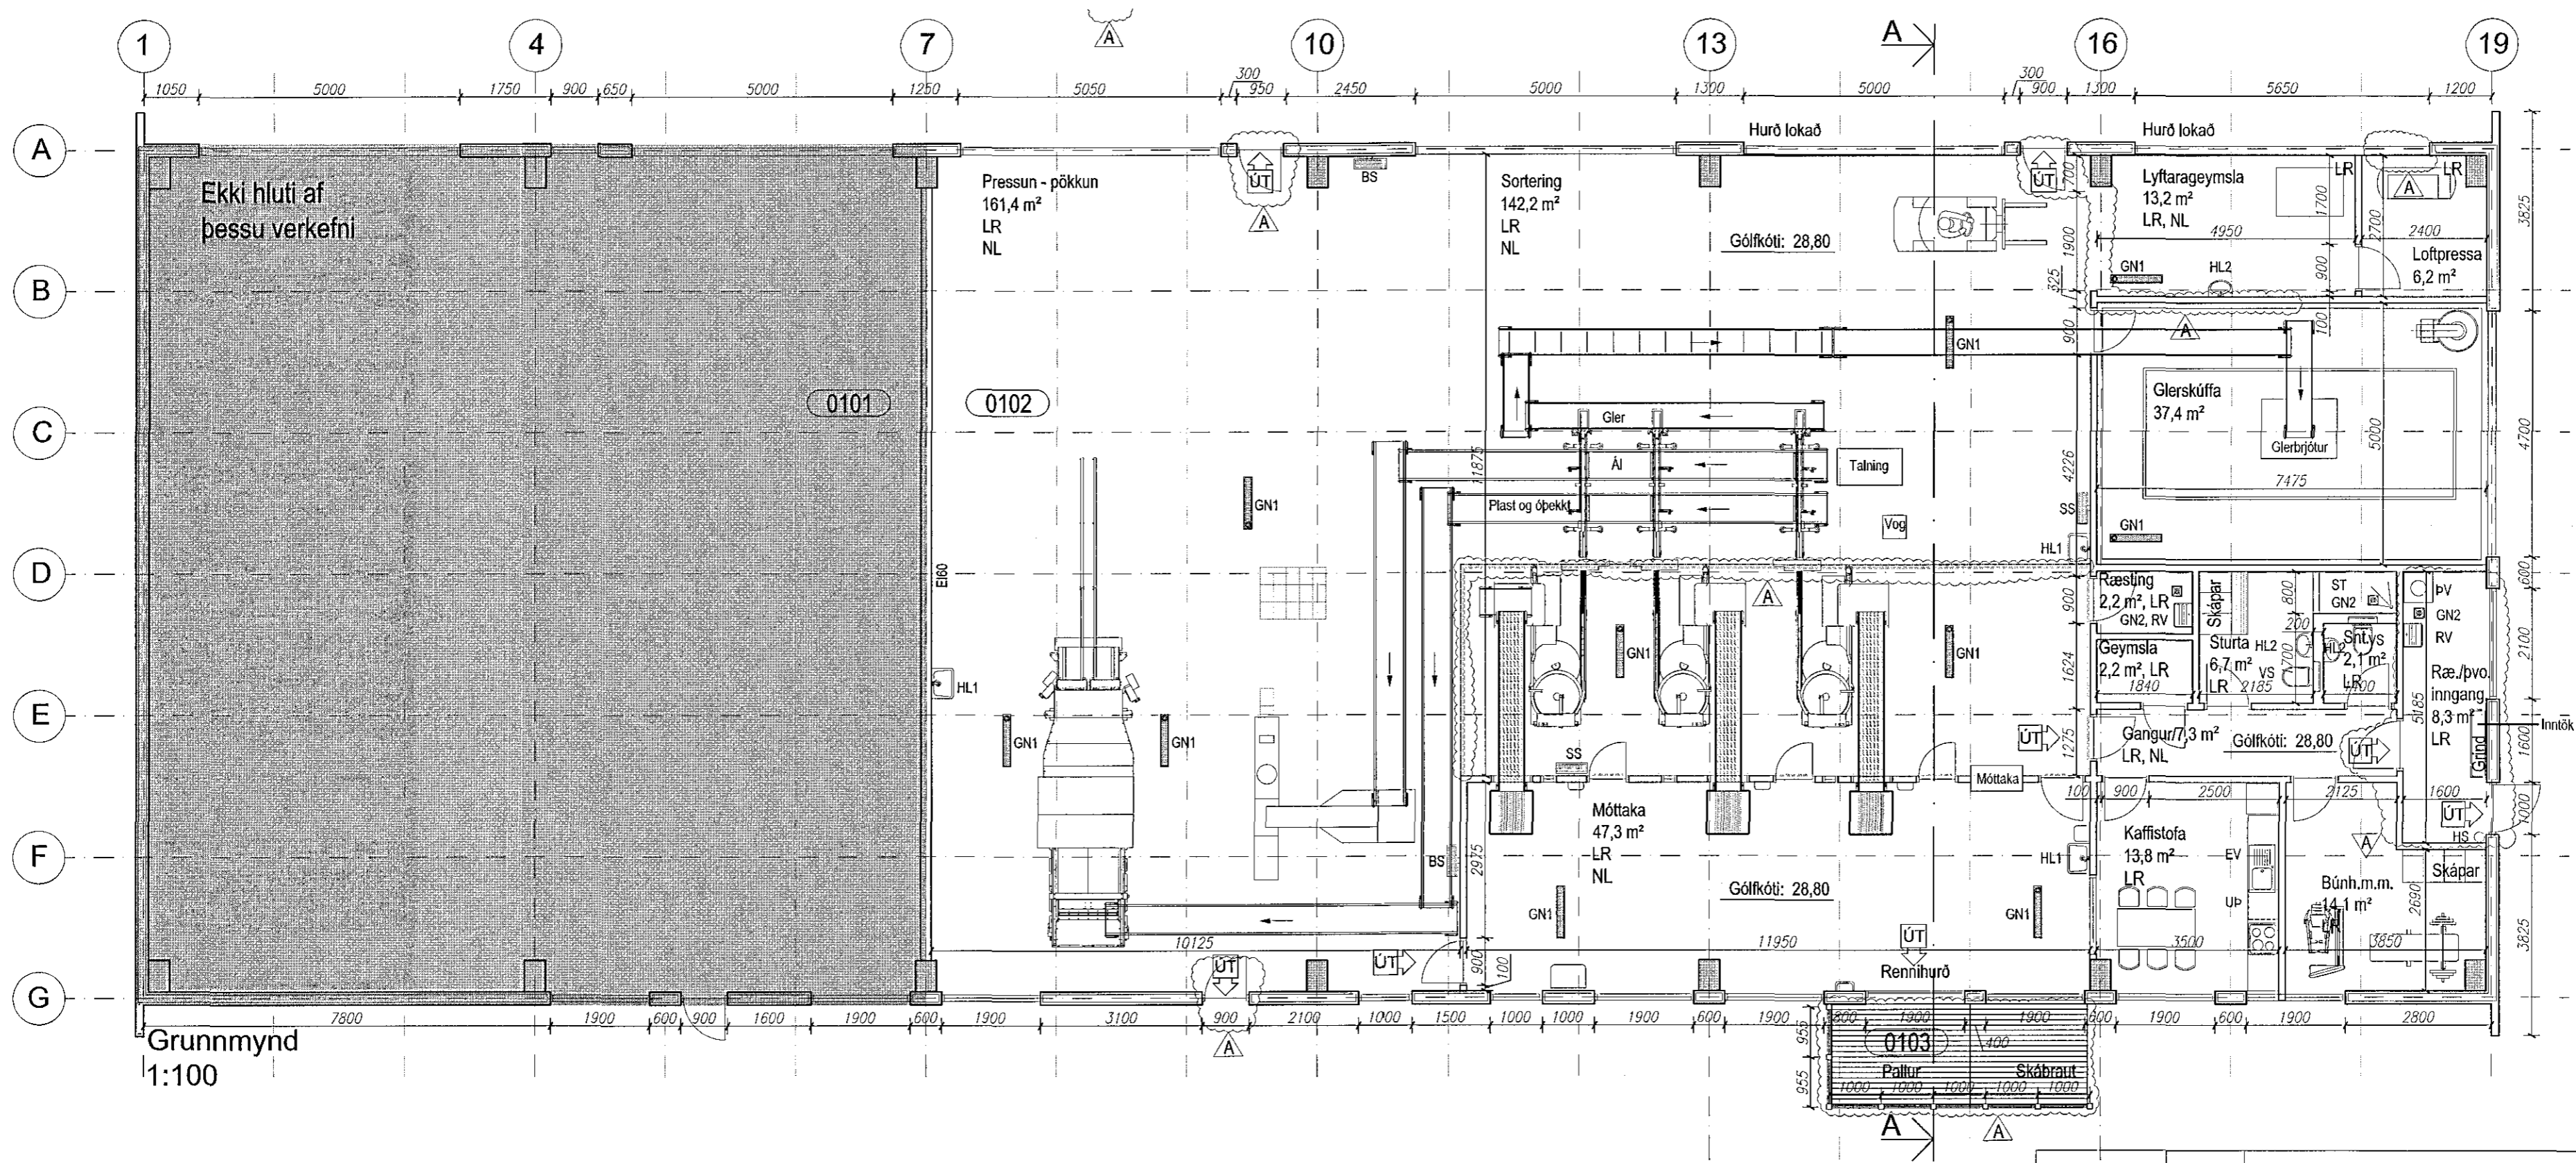

Grunnmynd
1:100

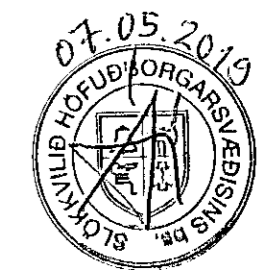

A	7	Almennar breytingar	23.04.19	RG
BREYTING	FJÖLDI	BREYTT	DAGSETNING	UNDIRSKRIFT
VERKHEITI: Skútahraun 11 Hafnarfirði			Endurvinnslan Aðaluppdráttur Grunnmynd	
Rafn Guðmundsson tfr 310845-7019 Báragata 30 A, 101 Reykjavík Sími: 692 28 65 Netfang: rafng@centrum.is			Skali 1:100	
DAGSETNING	UNDIRSKRIFT	TEIKNING NR.:	BREYTT.	
07.01.19	Rafn Guðmundsson	A-02	A	