



Samþykkt þann
 08. maí 2019
 Byggingafullgáinn í FV 19/1901

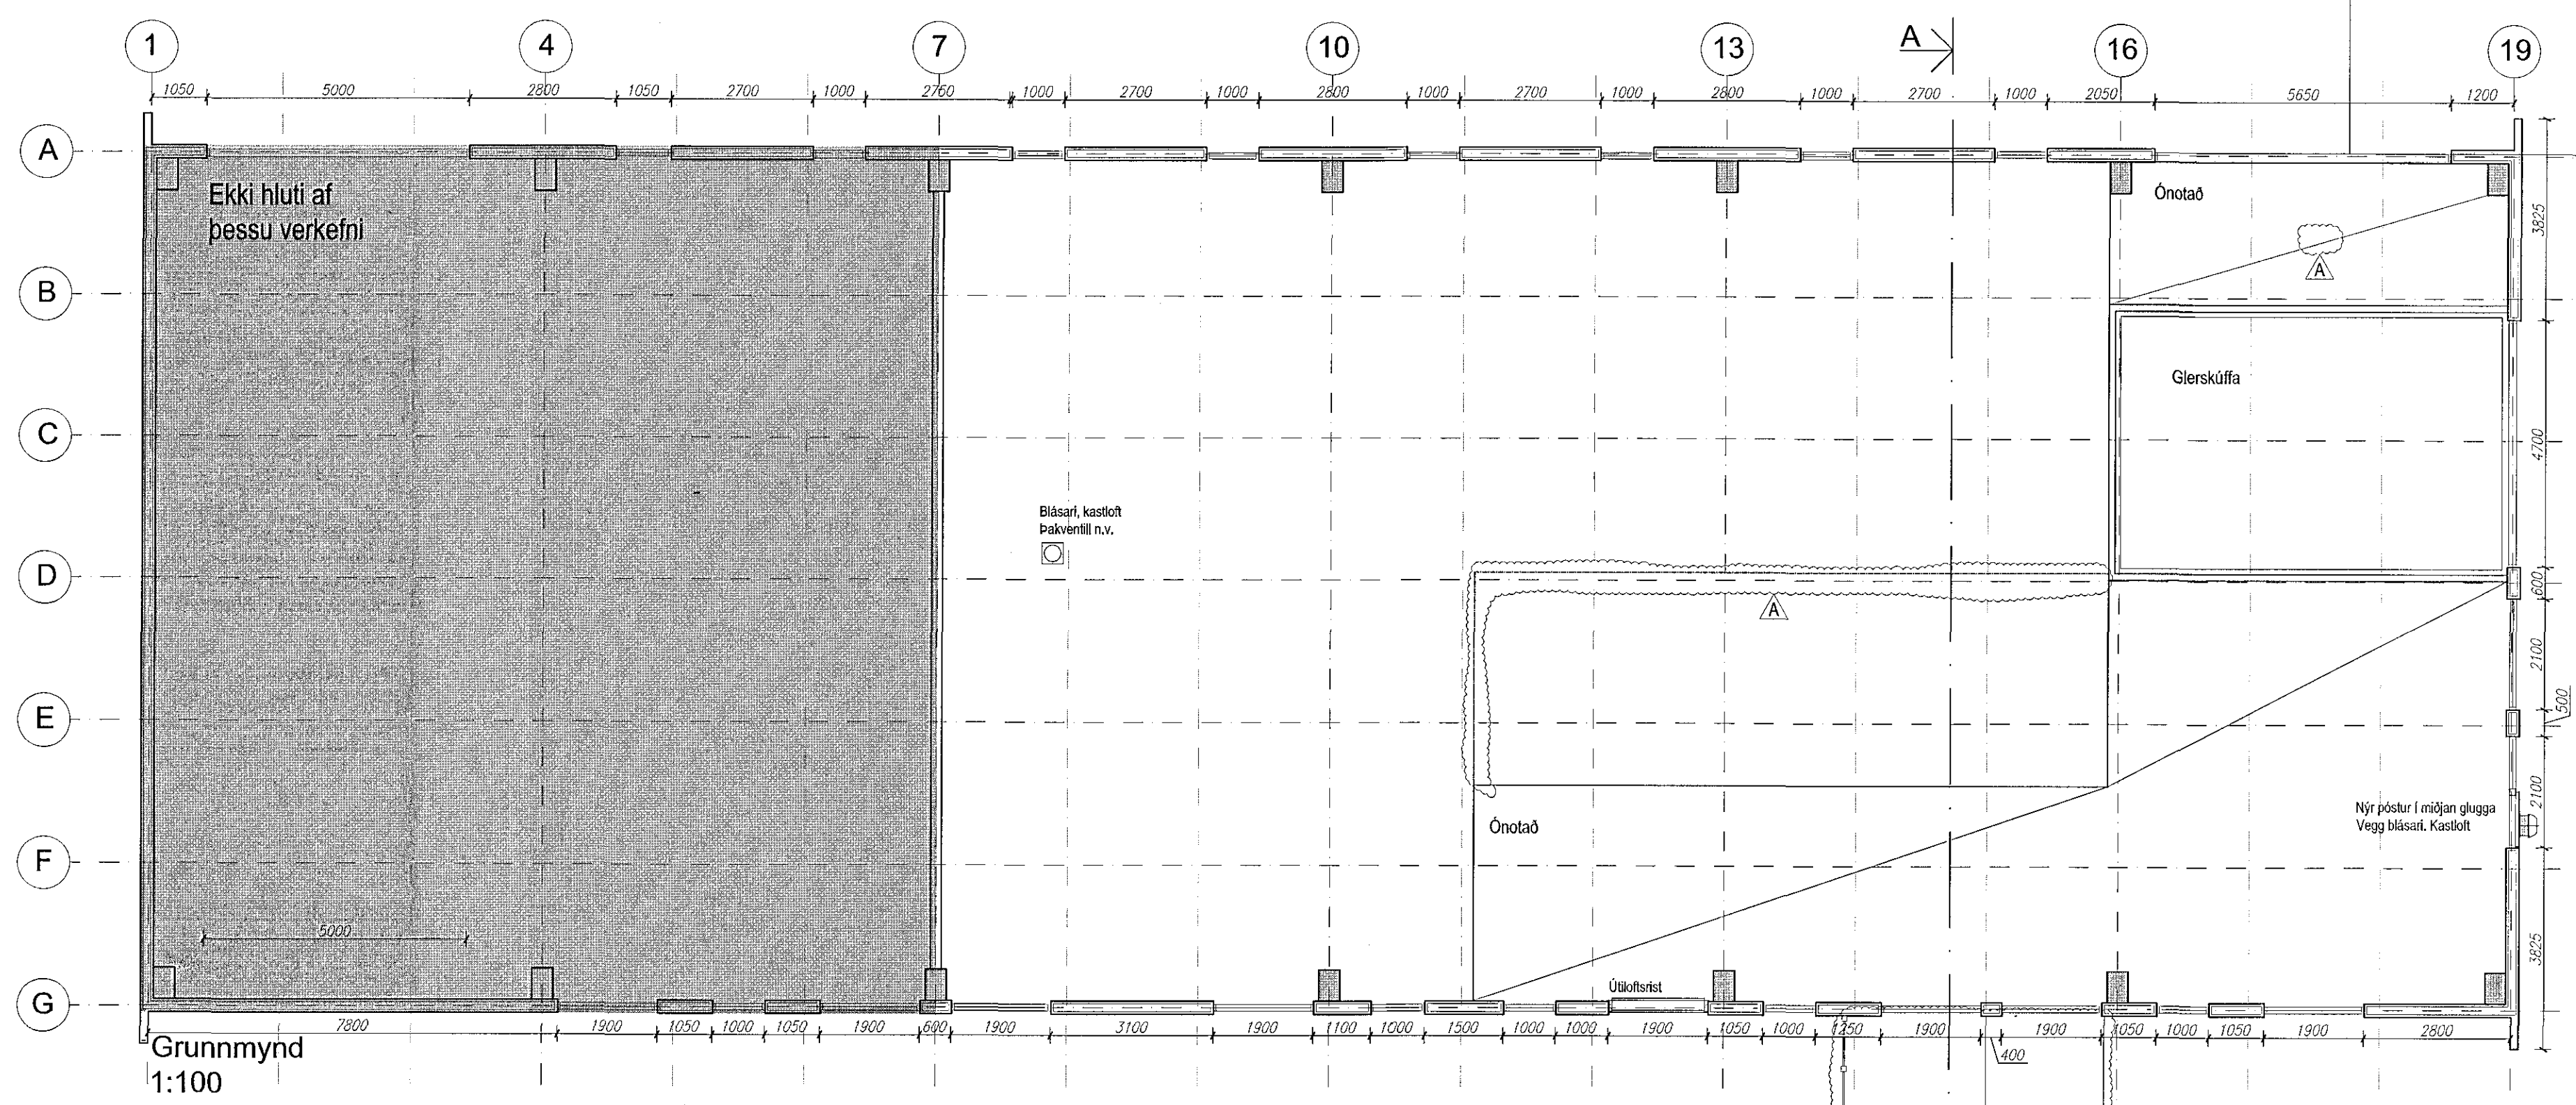

Grunnmynd
 1:100

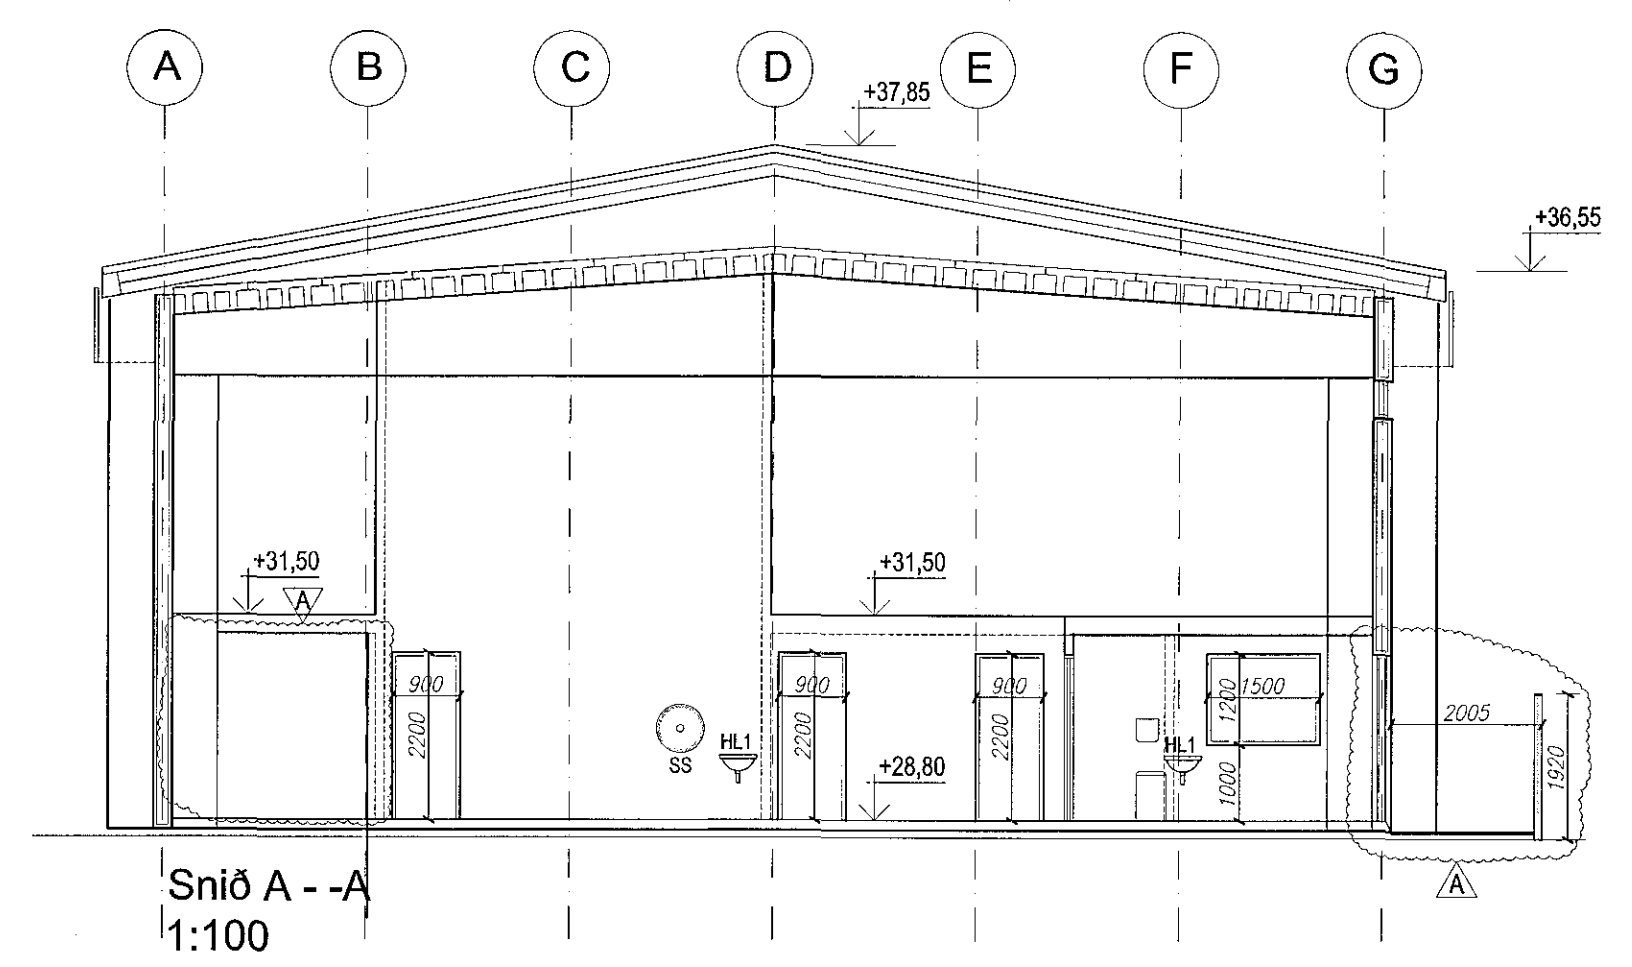

Snið A - - A
 1:100

A	5	Almennar breytingar	23.04.19	RG
BREYTING	FJÖLDI	BREYTT	DAGSETNING	UNDIRSKRIFT
VERKHEITI:			Endurvinnslan	
Skútahraun 11 Hafnarfirði			Aðaluppdráttur Inniloft Snið A -- A	
Rafn Guðmundsson tfr 310845-7019 Báragata 30 A, 101 Reykjavík Sími: 692 28 65 Netfang: rafng@centrum.is			Skali 1:100	
DAGSETNING	UNDIRSKRIFT	TEKNING NR.:	BREYT.	
07.01.19	<i>Rafn Guðmundsson</i>	A-03	A	