

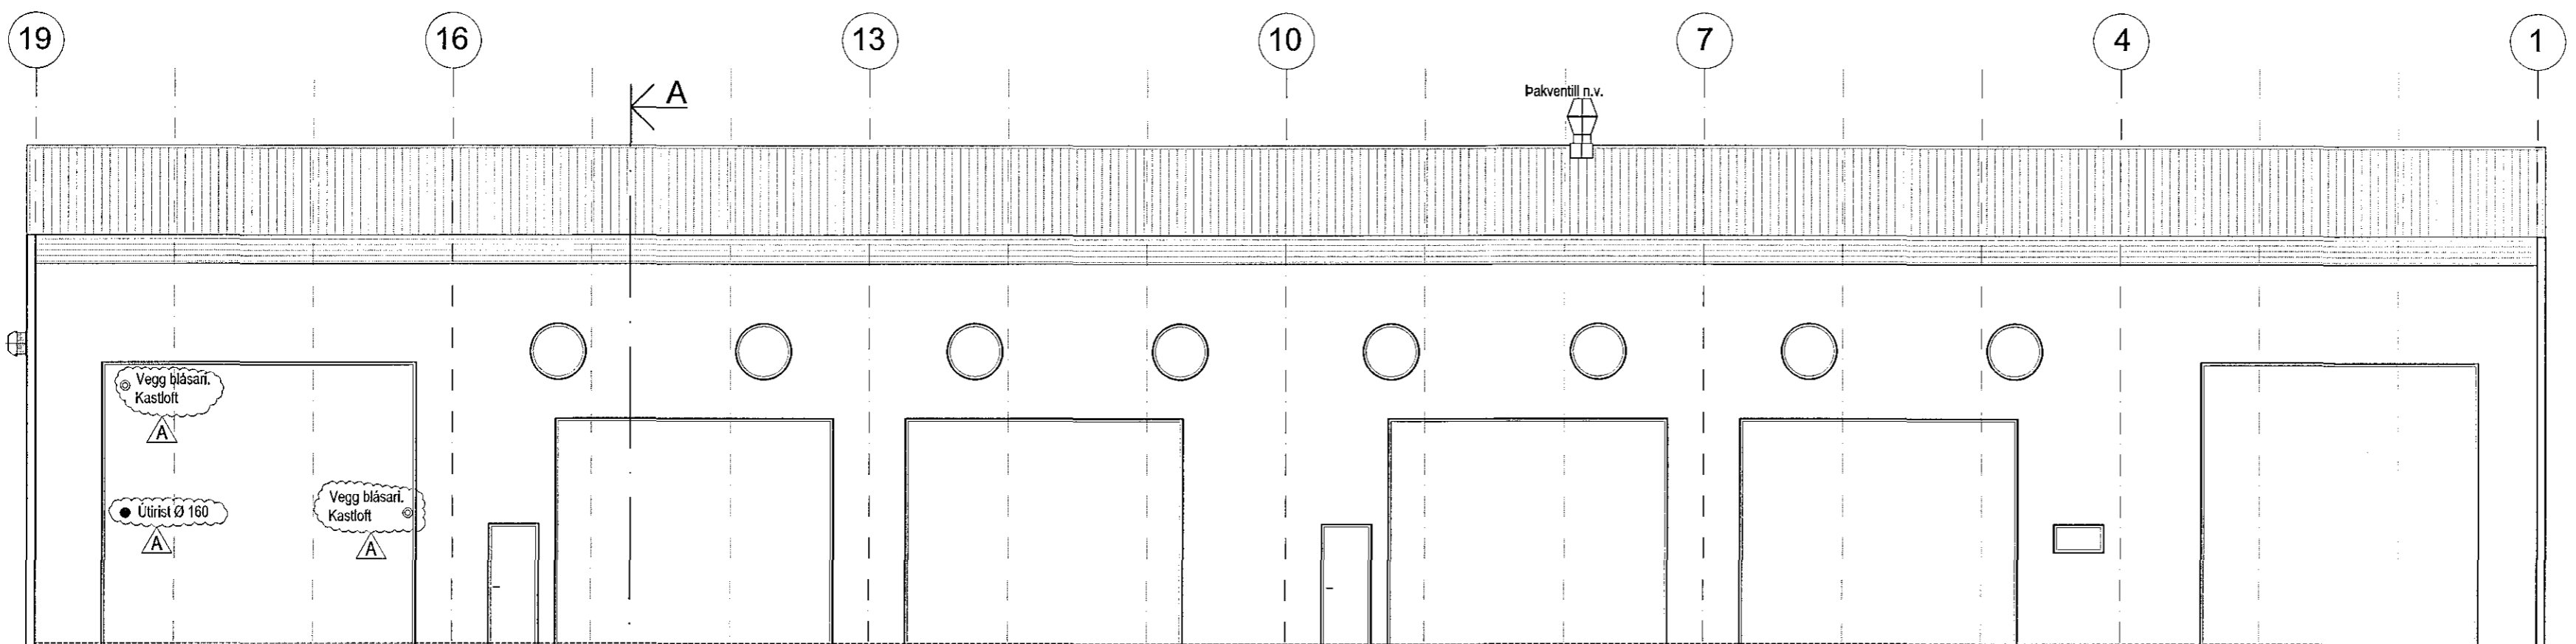


Austurhlíð  
1:100

Samþykkt þann  
08. maí 2019  
Byggingafulltrúinn í Hafnarfirði

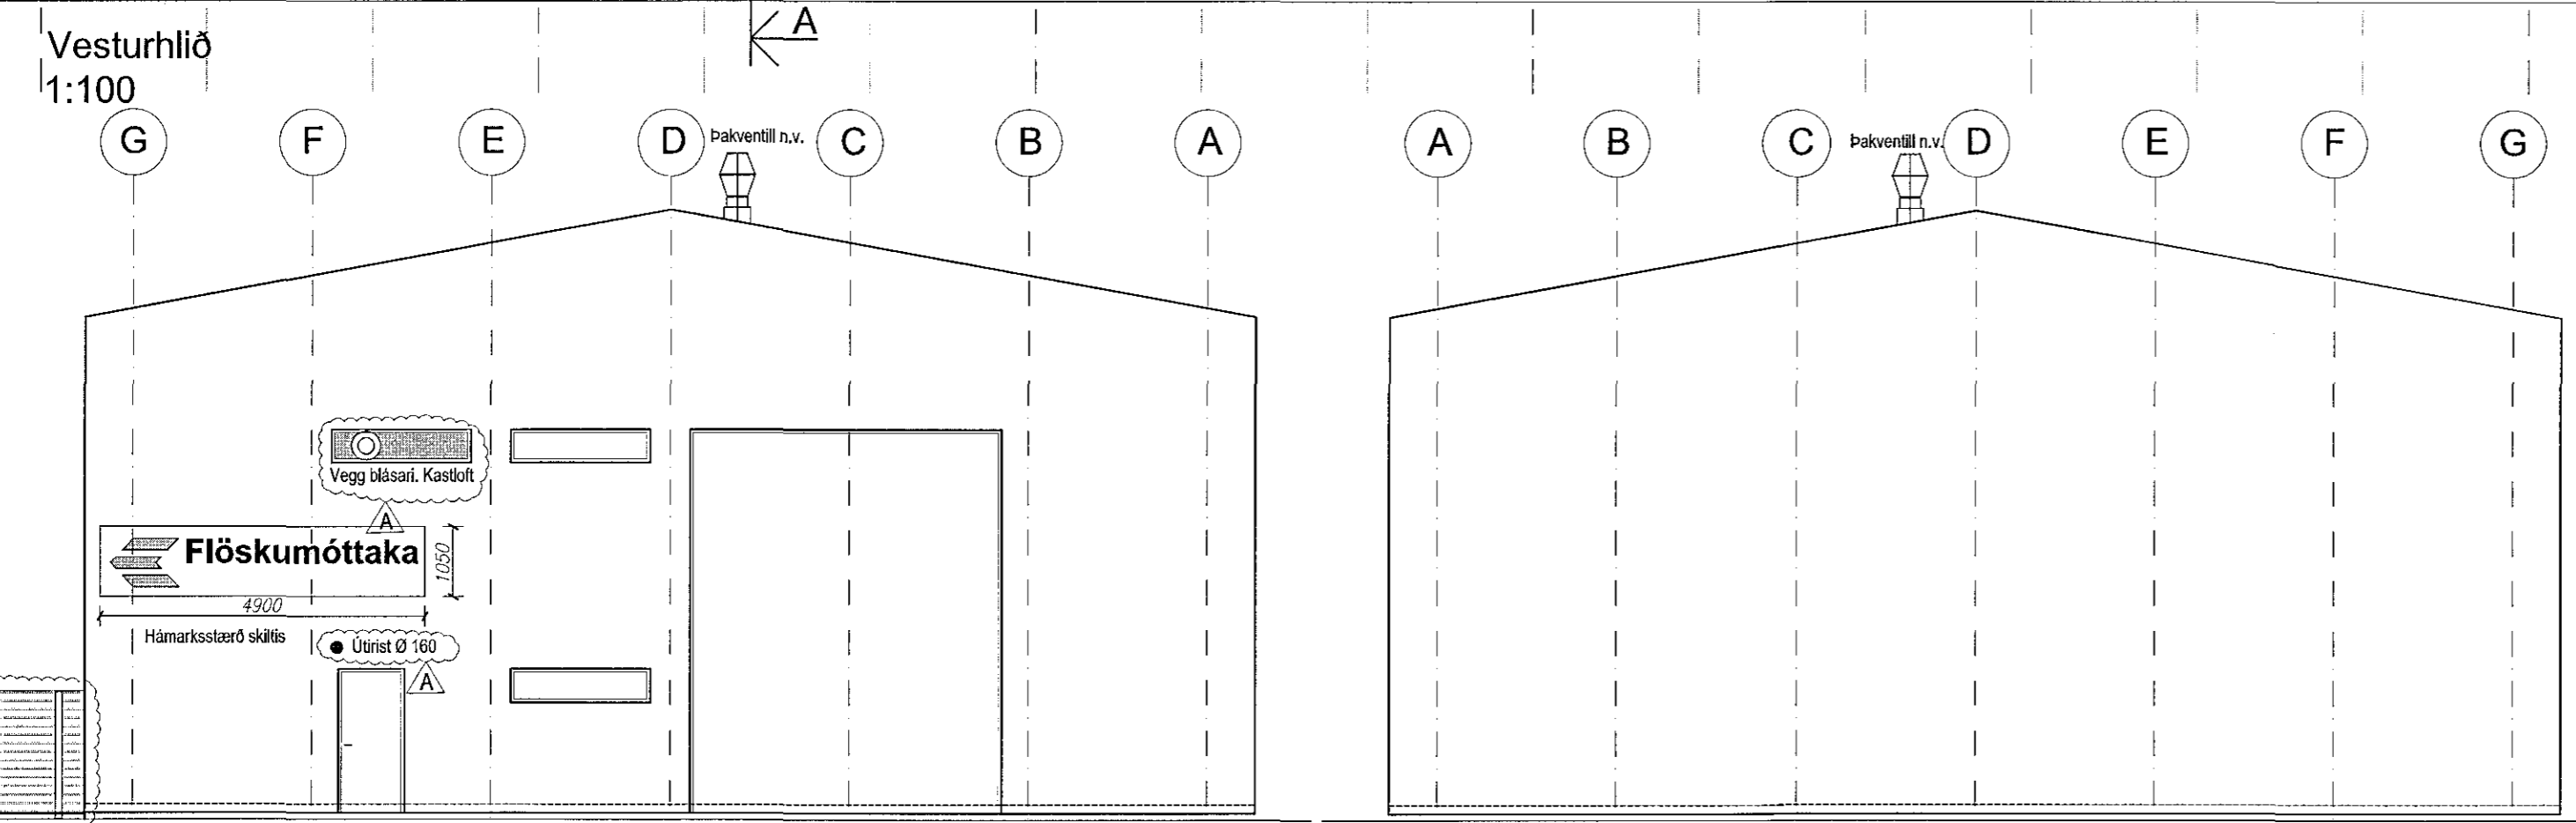

Vesturhlíð  
1:100

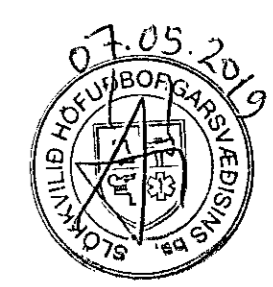

Norðurhlíð  
1:100

Suðurhlíð  
1:100

A		7	Almennar breytingar	23.04.19	RG
BREYTING	FJÖLDI	BREYTT	DAGSETNING	UNDIRSKRIFT	
VERKHEITI:			Endurvinnslan		
Skútahreun 11			Aðaluppdráttur		
Hafnarfirði			Útlit		
Rafn Guðmundsson tfr			Skali 1:100		
310845-7019					
Bárugata 30 A, 101 Reykjavík					
Sími: 692 28 65					
Netfang: rofng@centrum.is					
DAGSETNING	UNDIRSKRIFT	TEIKNING NR.:		BREYTT.	
07.01.19	Rafn Guðmundsson	A-04		A	