




Samþykkt þann
12. júní 2019
Byggingafullgáinn í Hafnarfjarðar
[Signature]

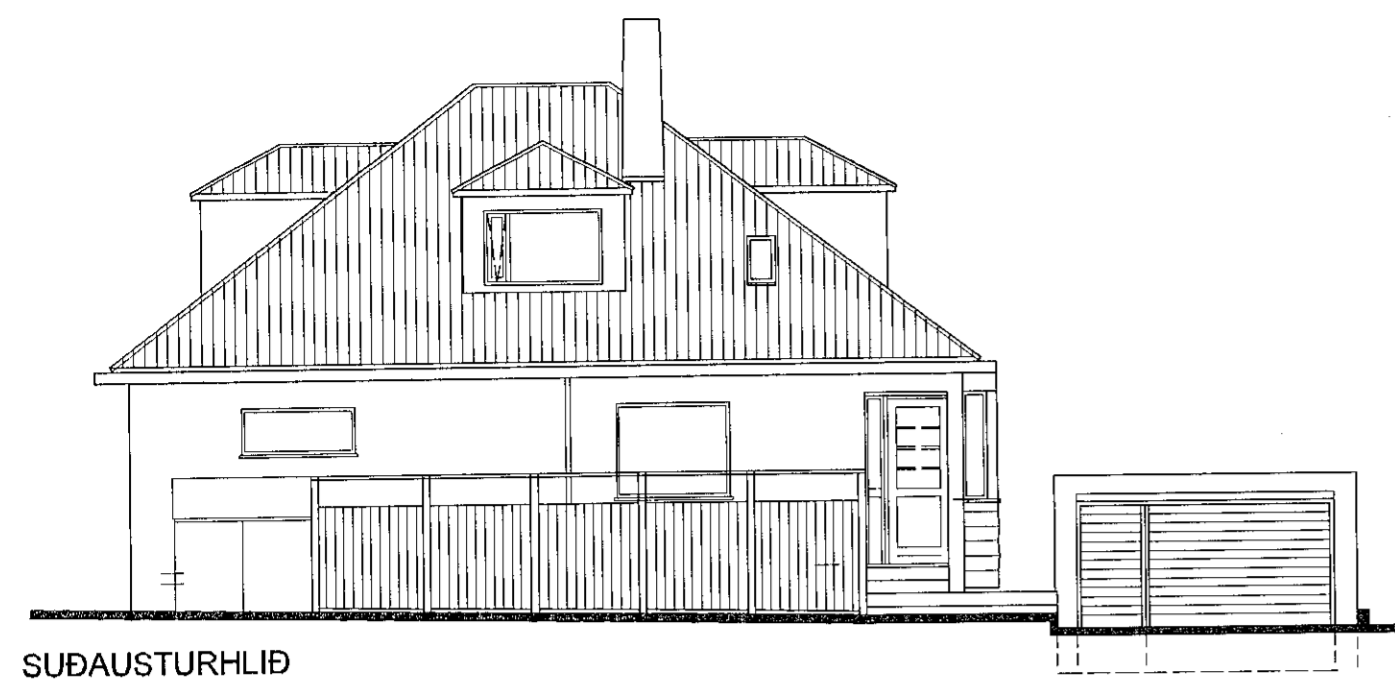


SUÐAUSTURHLIÐ

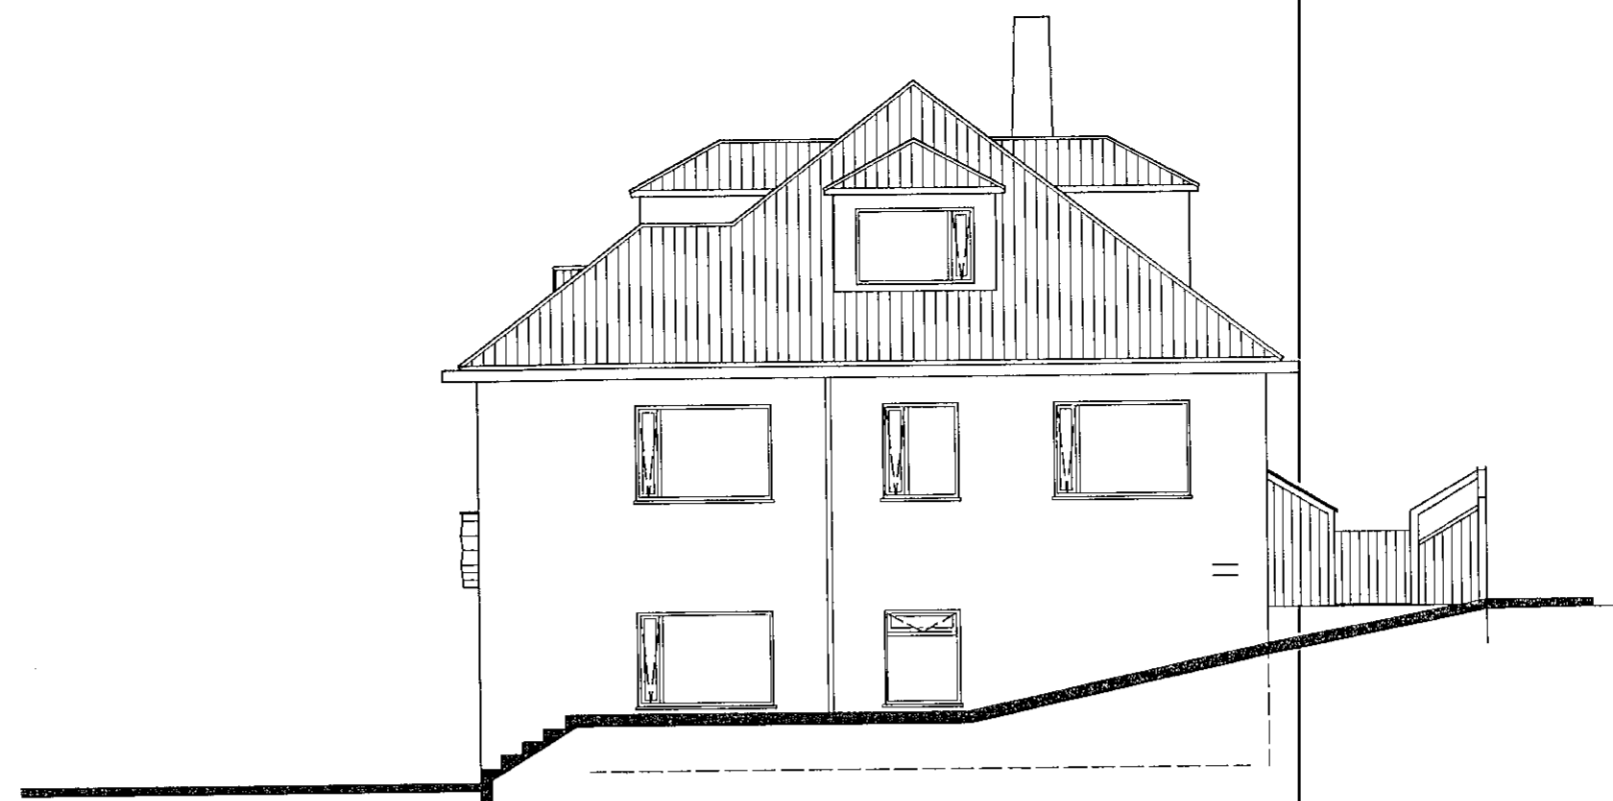


SUÐVESTURHLIÐ

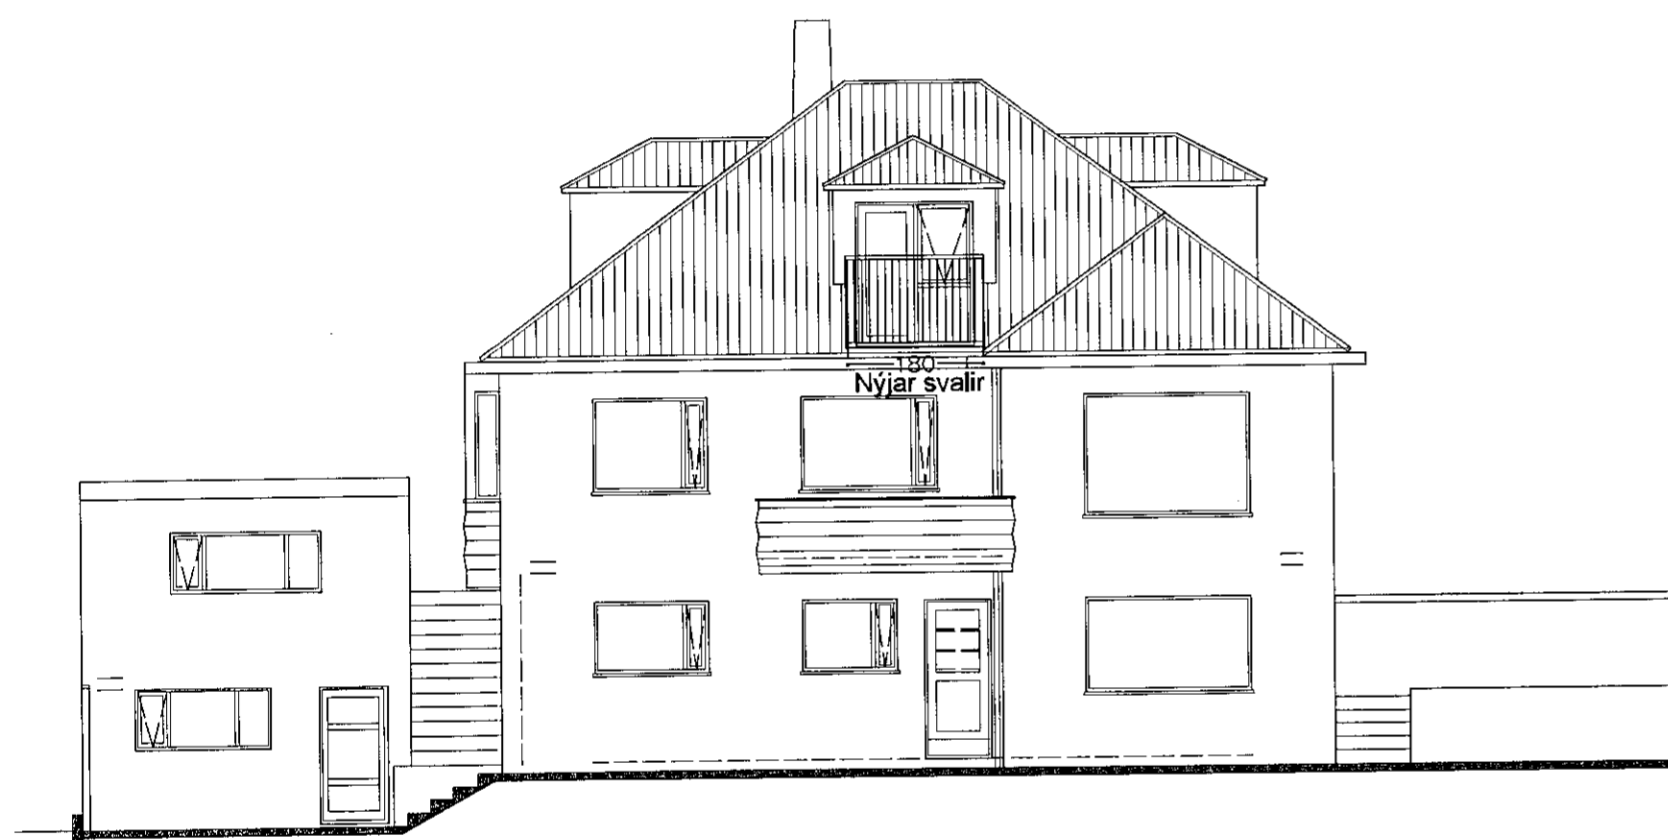


NORÐVESTURHLIÐ

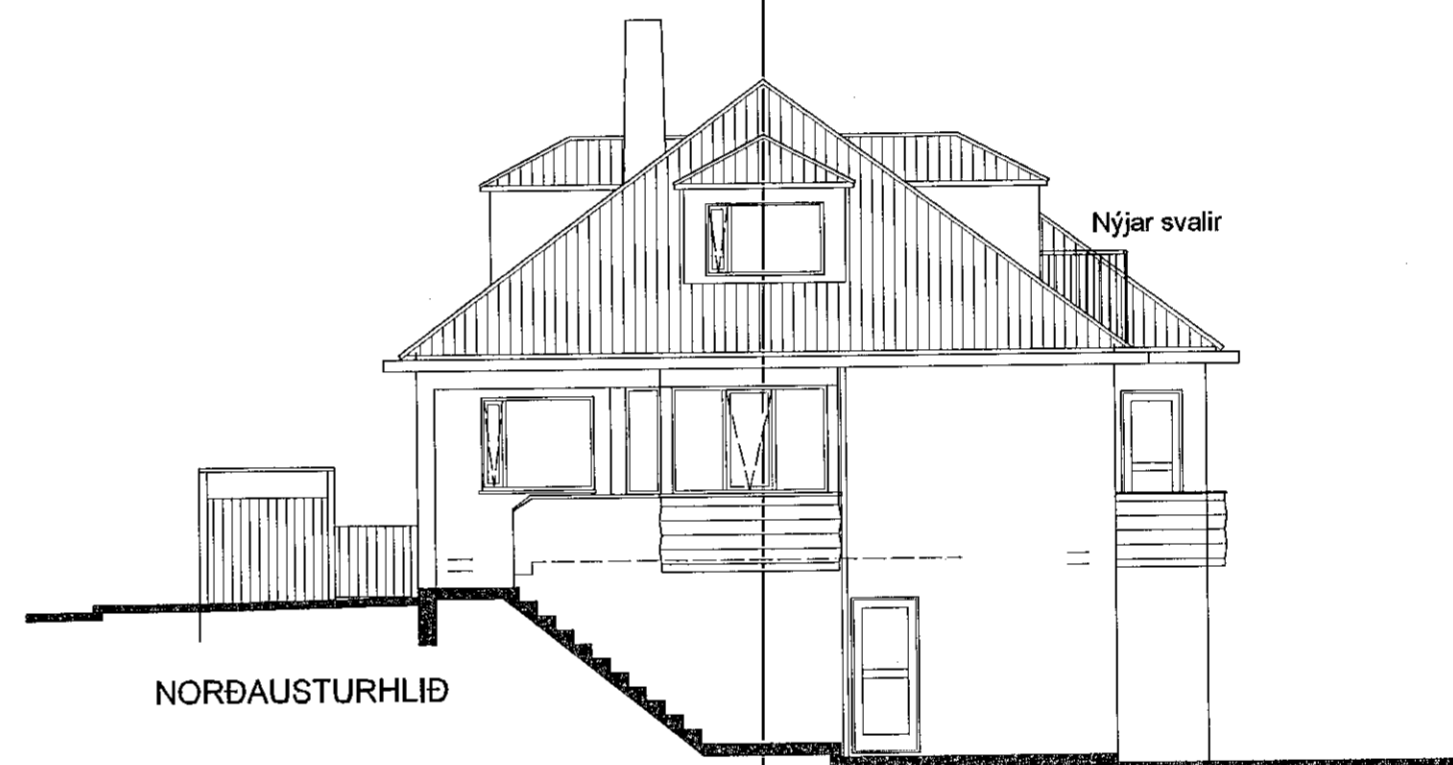

NORÐAUSTURHLIÐ

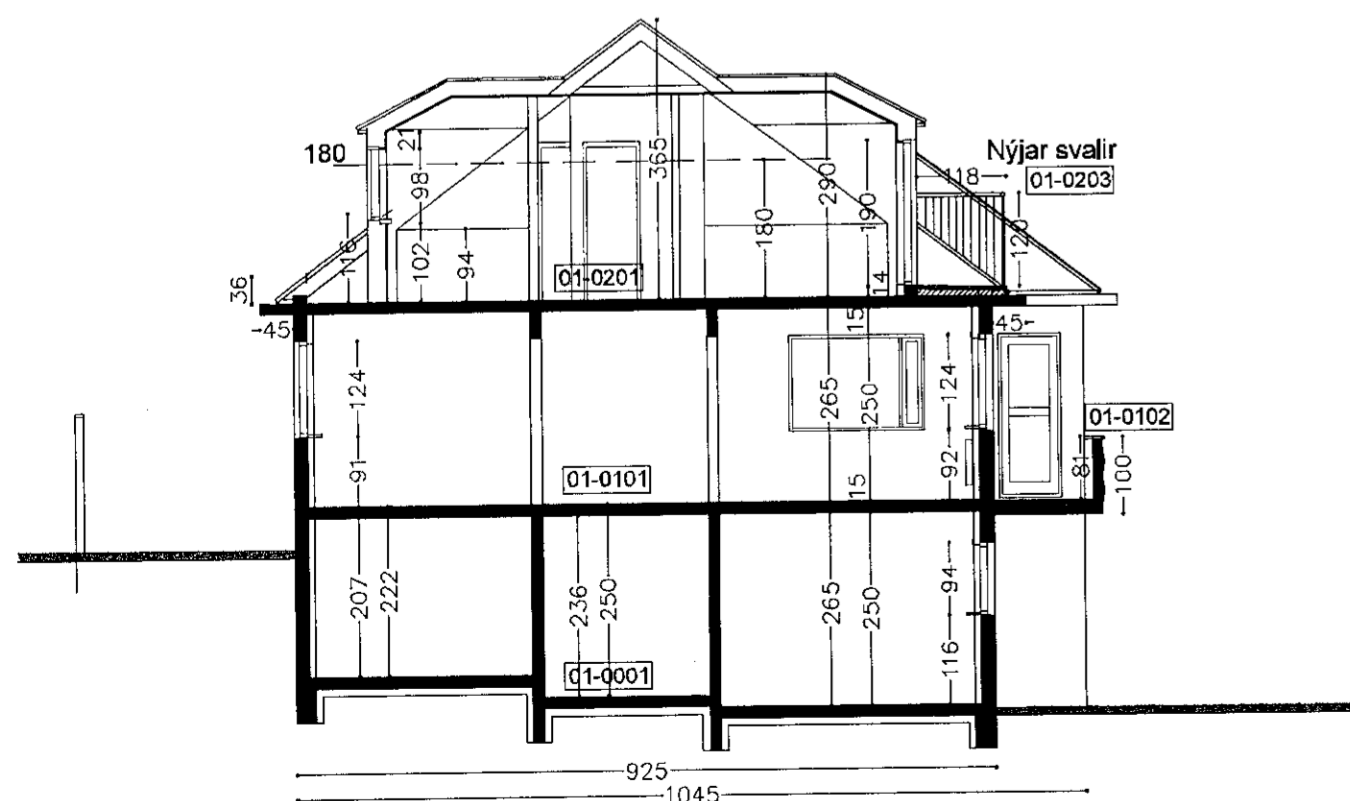

SNÍÐ A-A

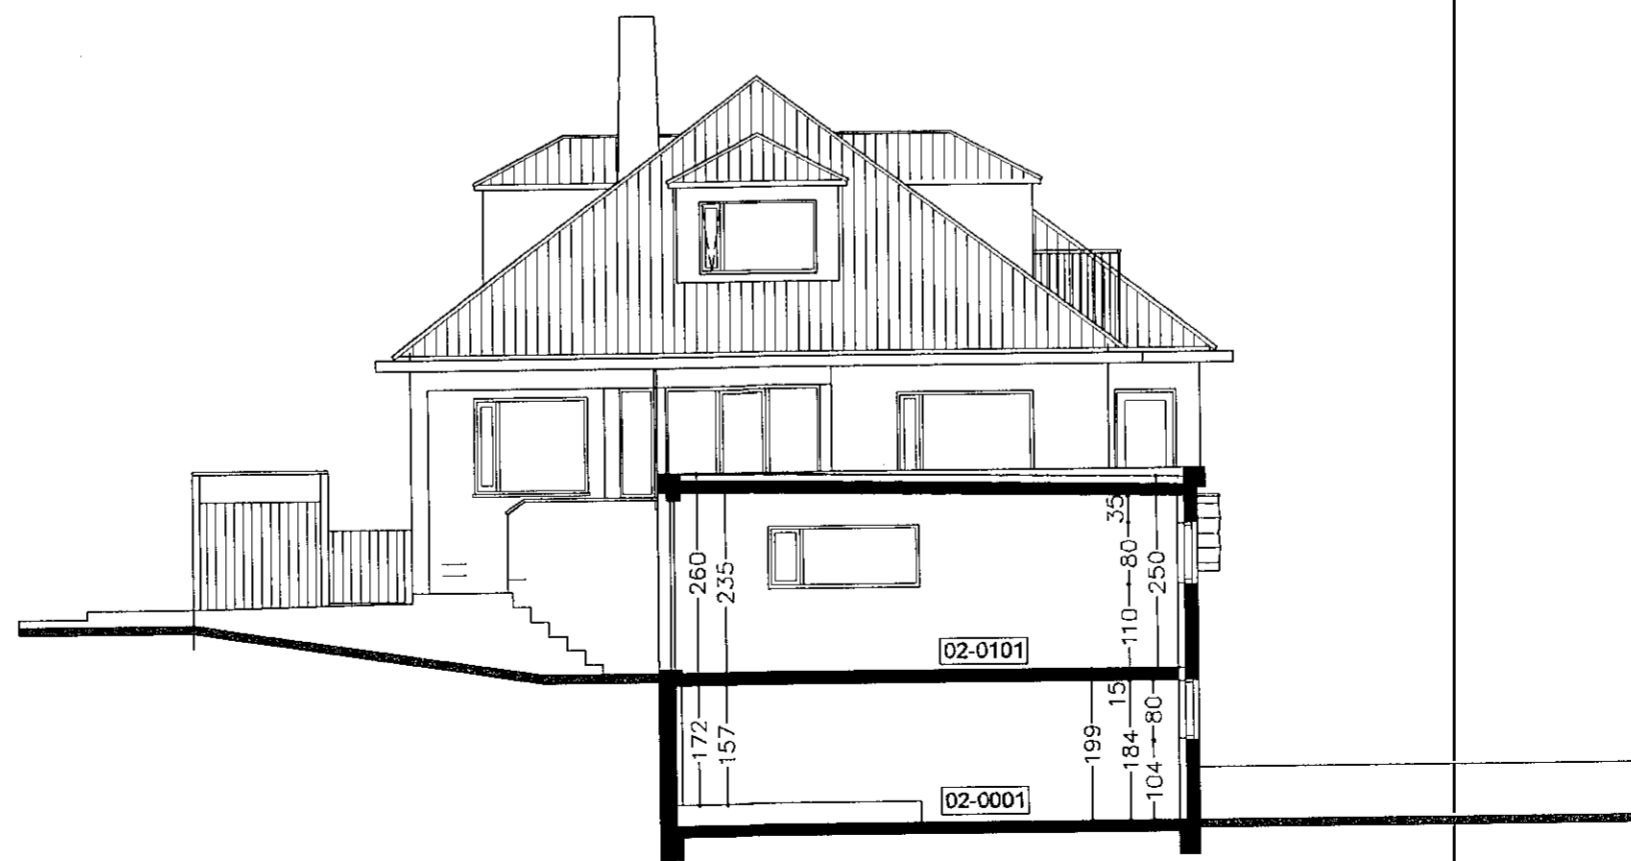

SNÍÐ B-B

NR	Dagsetning	Texti	Br. af
A	13.06.2019	Breyting: Skráningartafra og merkingar á nýjum svölum lagabara	
HEITI VERKS:			
Ölduslóð 32			
220 Hafnarfjörður			
MKV.	DAGS.	NR. TEIKNINGAR	
1:100	22.05.2019	Ö-7A	
rs hönnun slf Ragnheiður Sveinisdóttir innanhússarkitekt kt: 240765-4549 Birkholt 3, 225 Álftanes s: 898 3759 Netfang: ragnheidur65@simnet.is			
GÁG ehf Verk- og tækniráðgjöf Gísli Ágúst Guðmundsson - Byggingatæknifr. kt: 250860-7499 Gauksáslí 41, 221 Hafnarfj. s: 869 0880 Netfang: gislguðmunds@gmail.com,			

Uppr.hönnuður hússins
Jón Pálmason
Uppr.hönnuður bílskúrs
Jón Pálmason og Þorsteinn Jónsson

HEITI TEIKNINGAR
Utlit og snið

ÁRITUN HÖNNUÐAR
[Signature]
ÁRITUN SAMRÆMINGARHÖNNUÐAR