


Samþykkt þann
19. júní 2019
Byggingafulltíðin í Hafnarfirði

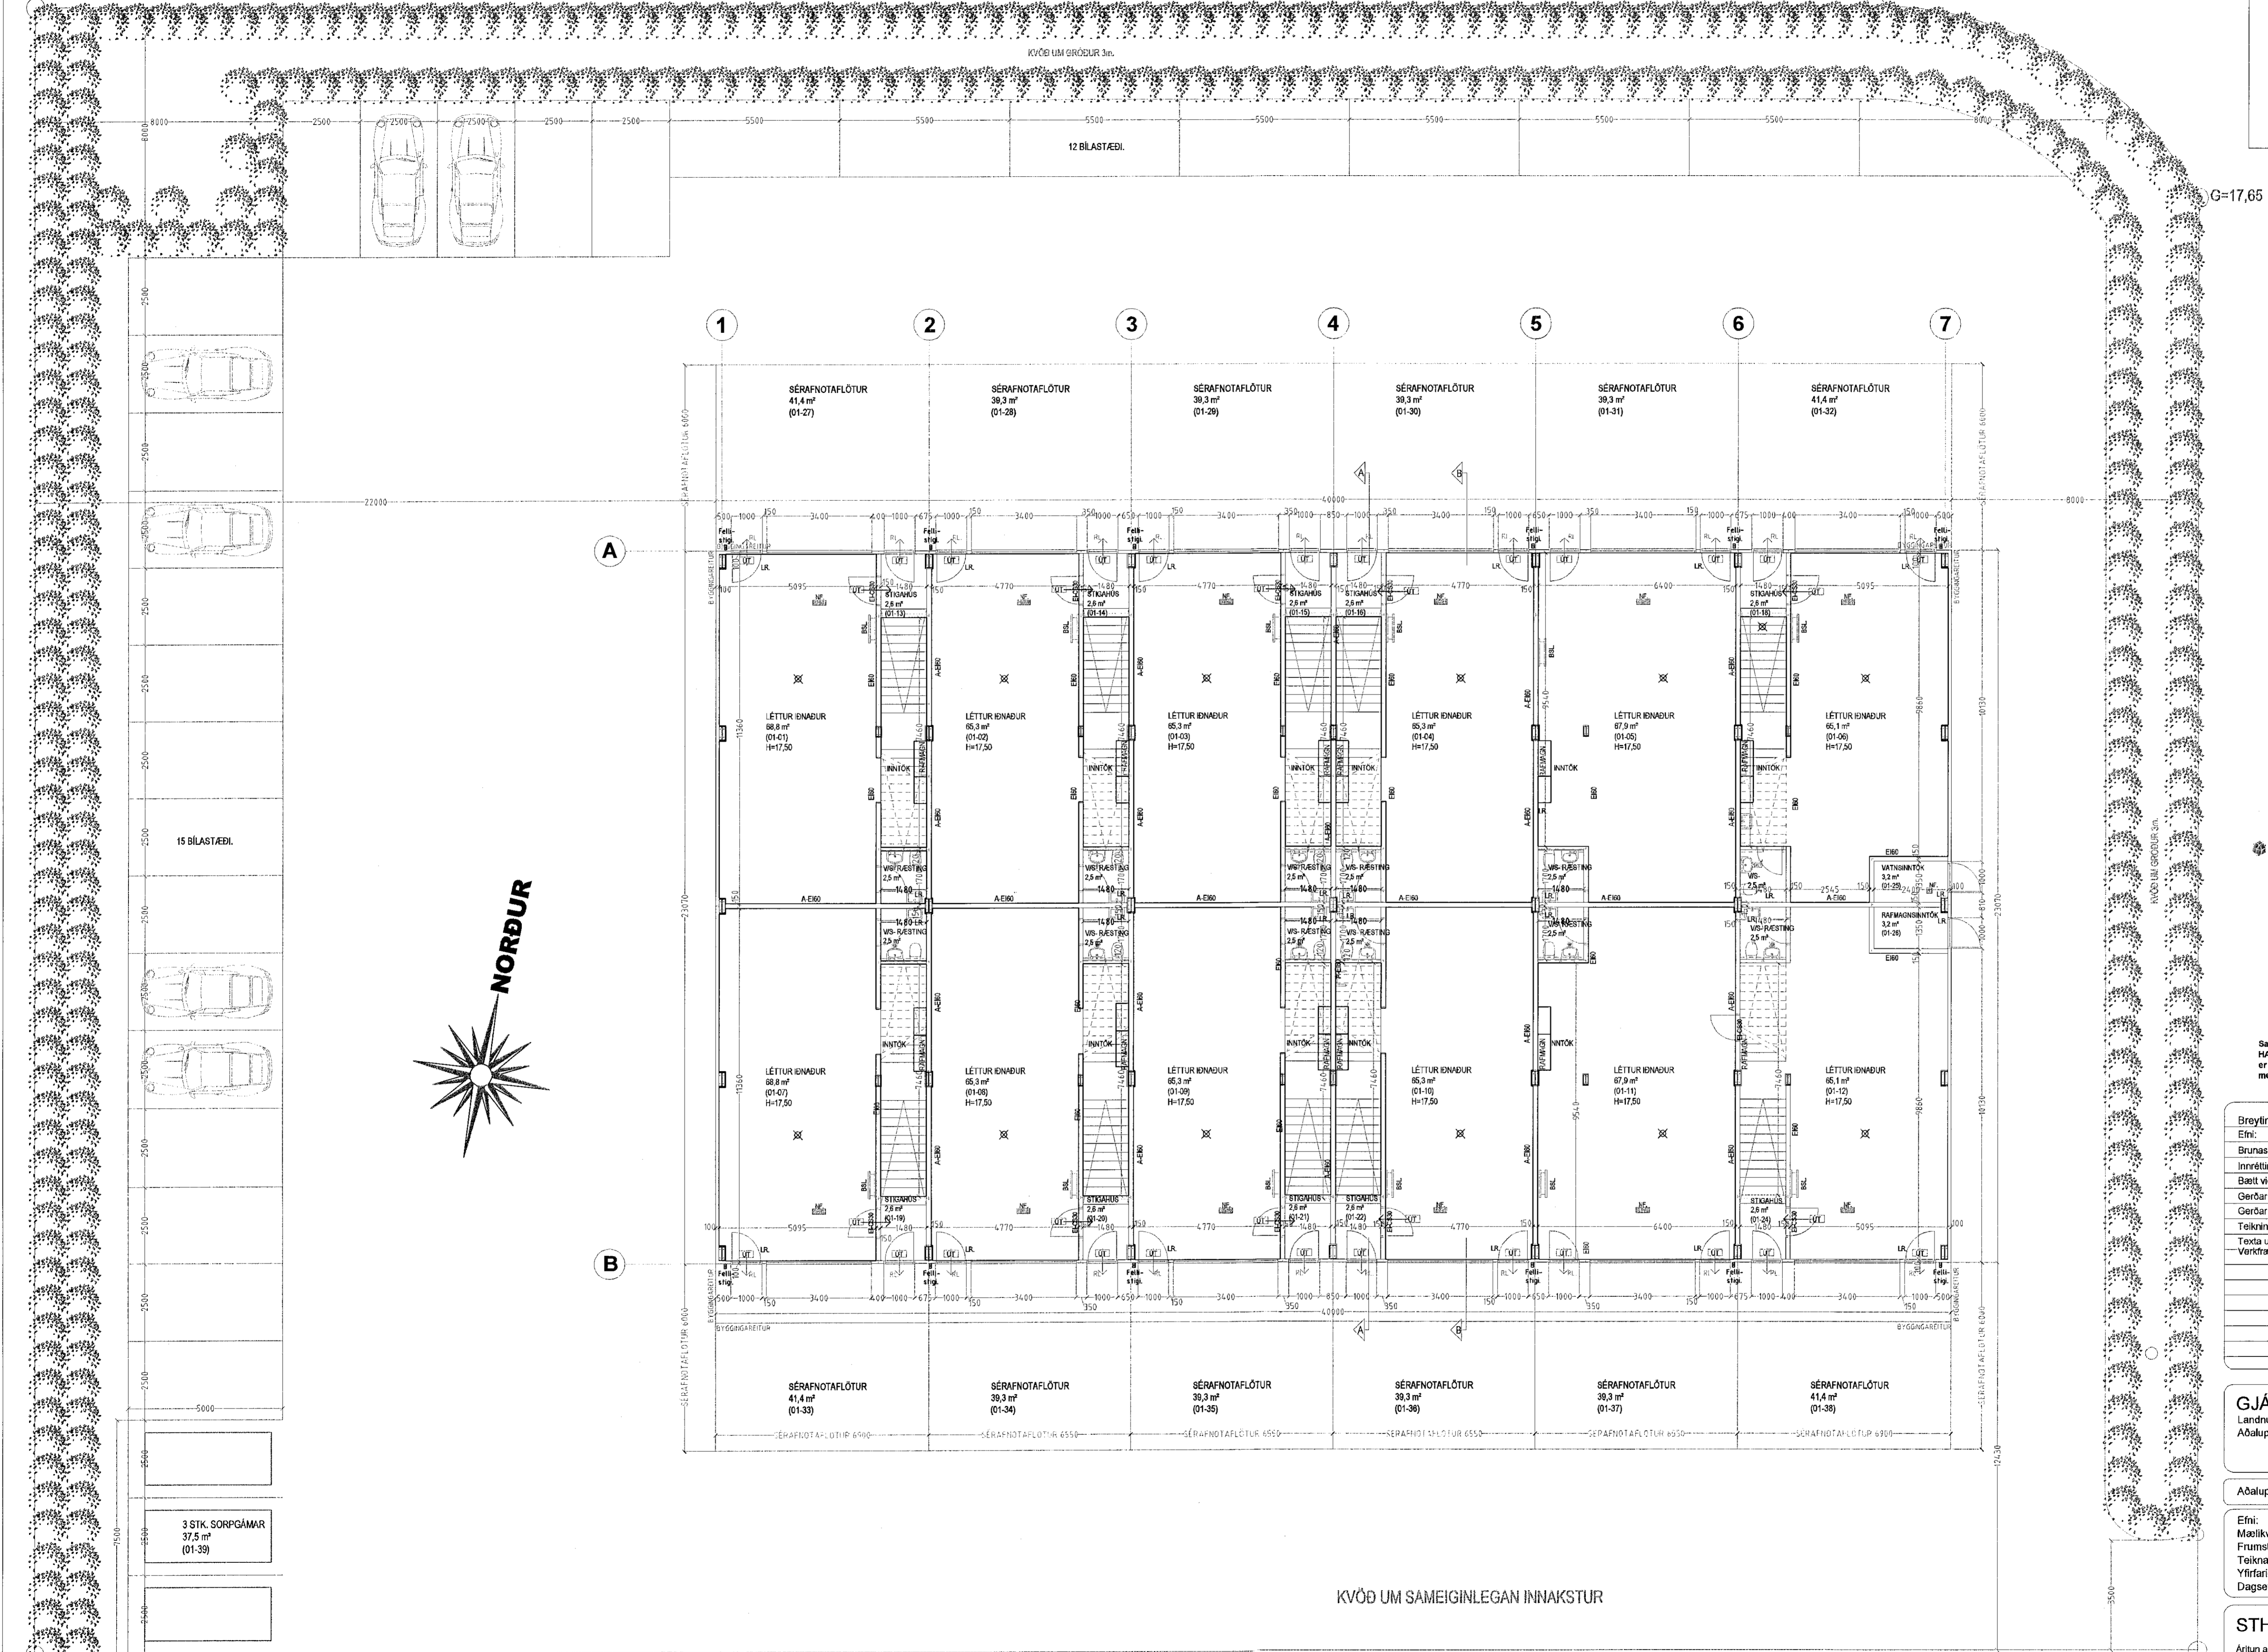

G=17,65

MANNVIT
Rannsóknir og
teikningar

Samkv. gildandi Aðalskipulagi fyrir Hafnarfirði "AÐALSKIPULAG HAFNARFJARDAR 2013-2025" er lóð hússins innan þynningsræðis áhersins þannig að í húsinu mega ekki vera íbúðir.

Breytingar:	Dags.	Teikn.	Yfirf.
Efni:	júlí 18	S.P.	V.P.S.
Brunasöngur og slökkvæðing nær stíghöskubúrum			
Innréttingu í eldhúsi snúð.	júlí 18	S.P.	V.P.S.
Bælt við sturtu á snyrtingu.	júlí 18	S.P.	V.P.S.
Gerðar breytingar á snyrtingum og ræstingum	jan. 19	S.P.	V.P.S.
Gerðar breytingar á netto stærðum rýma.	jan. 19	S.P.	V.P.S.
Teikningar leiðréttar til samræmis við frágang.	apr. 19	S.P.	V.P.S.
Texta um brunavarnir breytt í mal, sbr. texta Mannvits Verkfærlstofu.	maí 19	S.P.	V.P.S.

GJÁHELLA 13 HAFNARFIRÐI.
Lanúmer: 203408
Aðaluppdráttur.

Aðaluppdráttur. Númer. 1 af 5

Efni: Grunnmynd 1. hæð.
Mælikvæði: 1 : 100.
Frumstærð blaðs: A1.
Yfirfarið: SP.
Dagsetning útgáfu: 10-05-2017

Verk nr: 00000
Teikn. nr: 001
Endursk:

STH. teiknistofan ehf.
Aritun aðalhönnuðs
Strandgötu 11,
220 Hafnarfirði,
kt. 510298-2769.
Sími 5651510.
teiknistofan@simnet.is

Sigurður Þorvarðarson byggingafræðingur bfi. kt. 141250-4189.