

NORÐURHELLA 5 HAFNARFIRÐI

Samþykkt þann
19. júní 2019
Byggingafulltrúinn í Hafnarfirði


VESTURHLIÐ MKV. 1:100




AUSTURHLIÐ MKV. 1:100



SUÐURHLIÐ MKV. 1:100

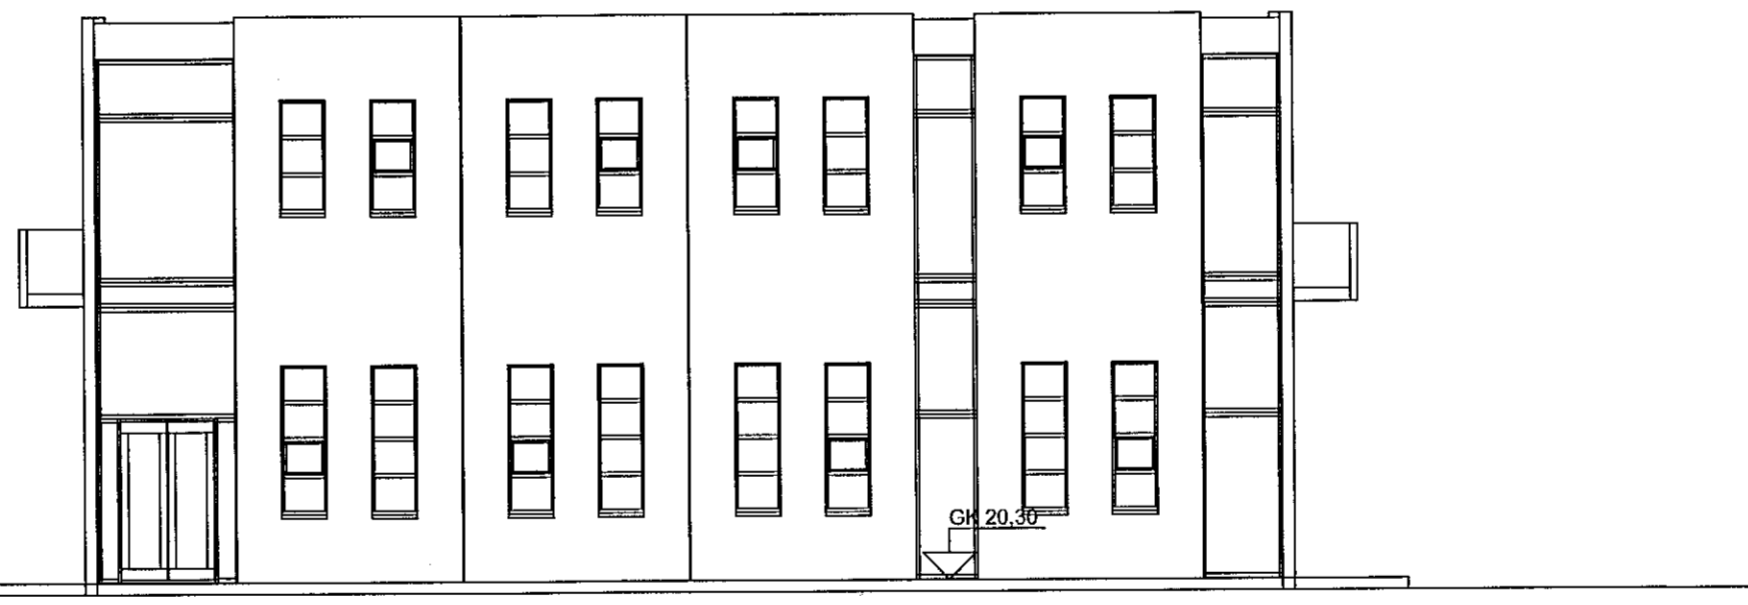

NORÐURHLIÐ MKV. 1:100

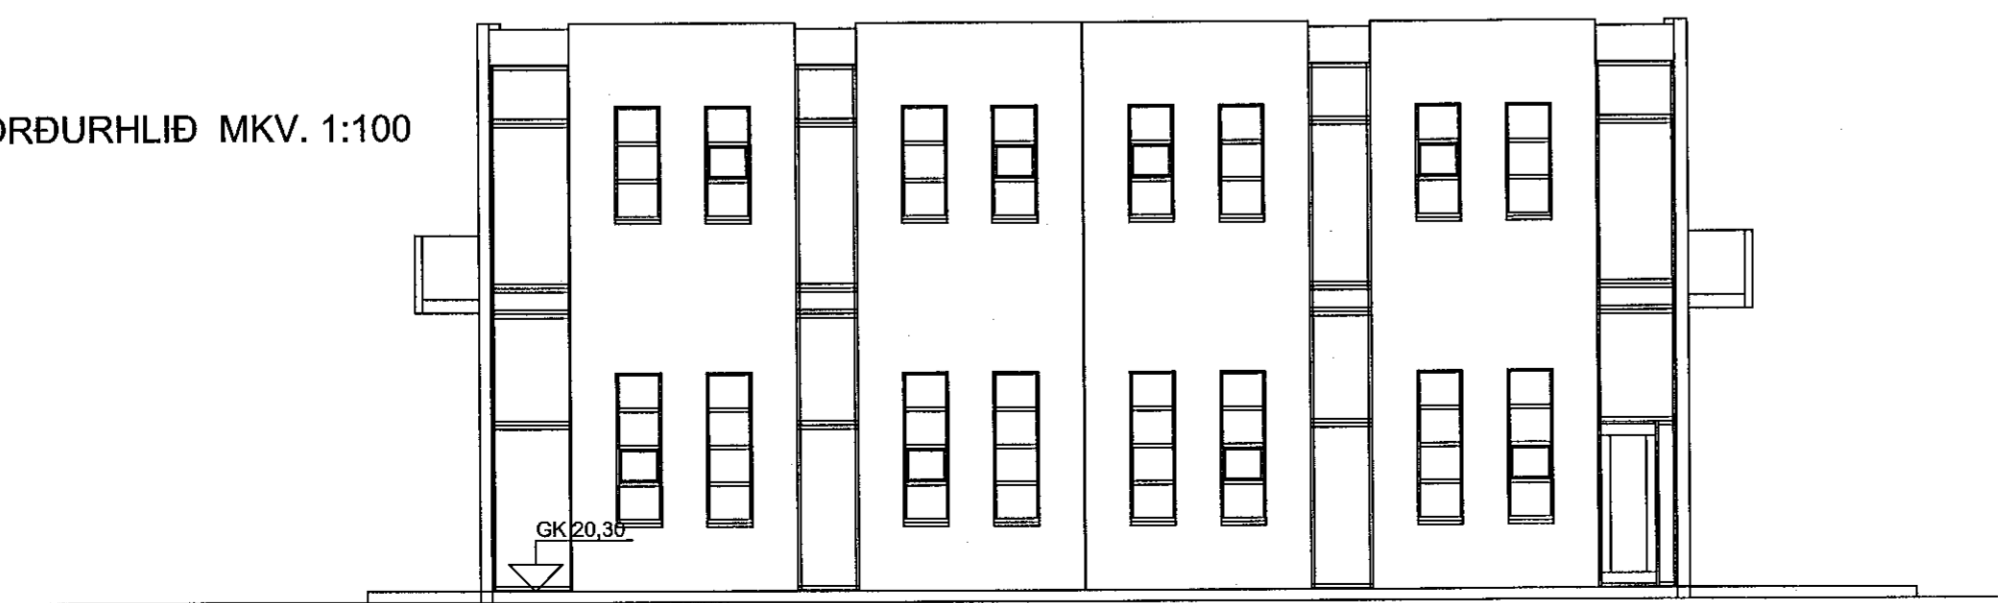

Breyting 5. júní 2019: Svalir á 2. hæð framhliðar styttrar.
Svalir upphengdar, standi ekki á súlum.

VERKFRÆÐISTOFA	HALLDÓRS HANNESSONAR S.8531573, hallhannes@gmail.com GUNNARSSUNDI 10 HAFNARFIRÐI
Norðurhella 5 Hafnarfirði	Mkv. 1:100
Útlitsmyndir eftir breytingu.	Reiknað HH
Svalir framhliðar styttrar	Teiknað HH
	Kl. hönnuðar: 141139-2159
	Breytt: 5. júní 2019
Verk: Norðurhella 5	Teikn.nr.: 2 - 2019
	Dags.: 20. nóv. 2013