


NORÐURHELLA 5 HAFNARFIRÐI

Samþykkt þann
19. júní 2019

Byggingafulltrúinn í Hafnarfirði

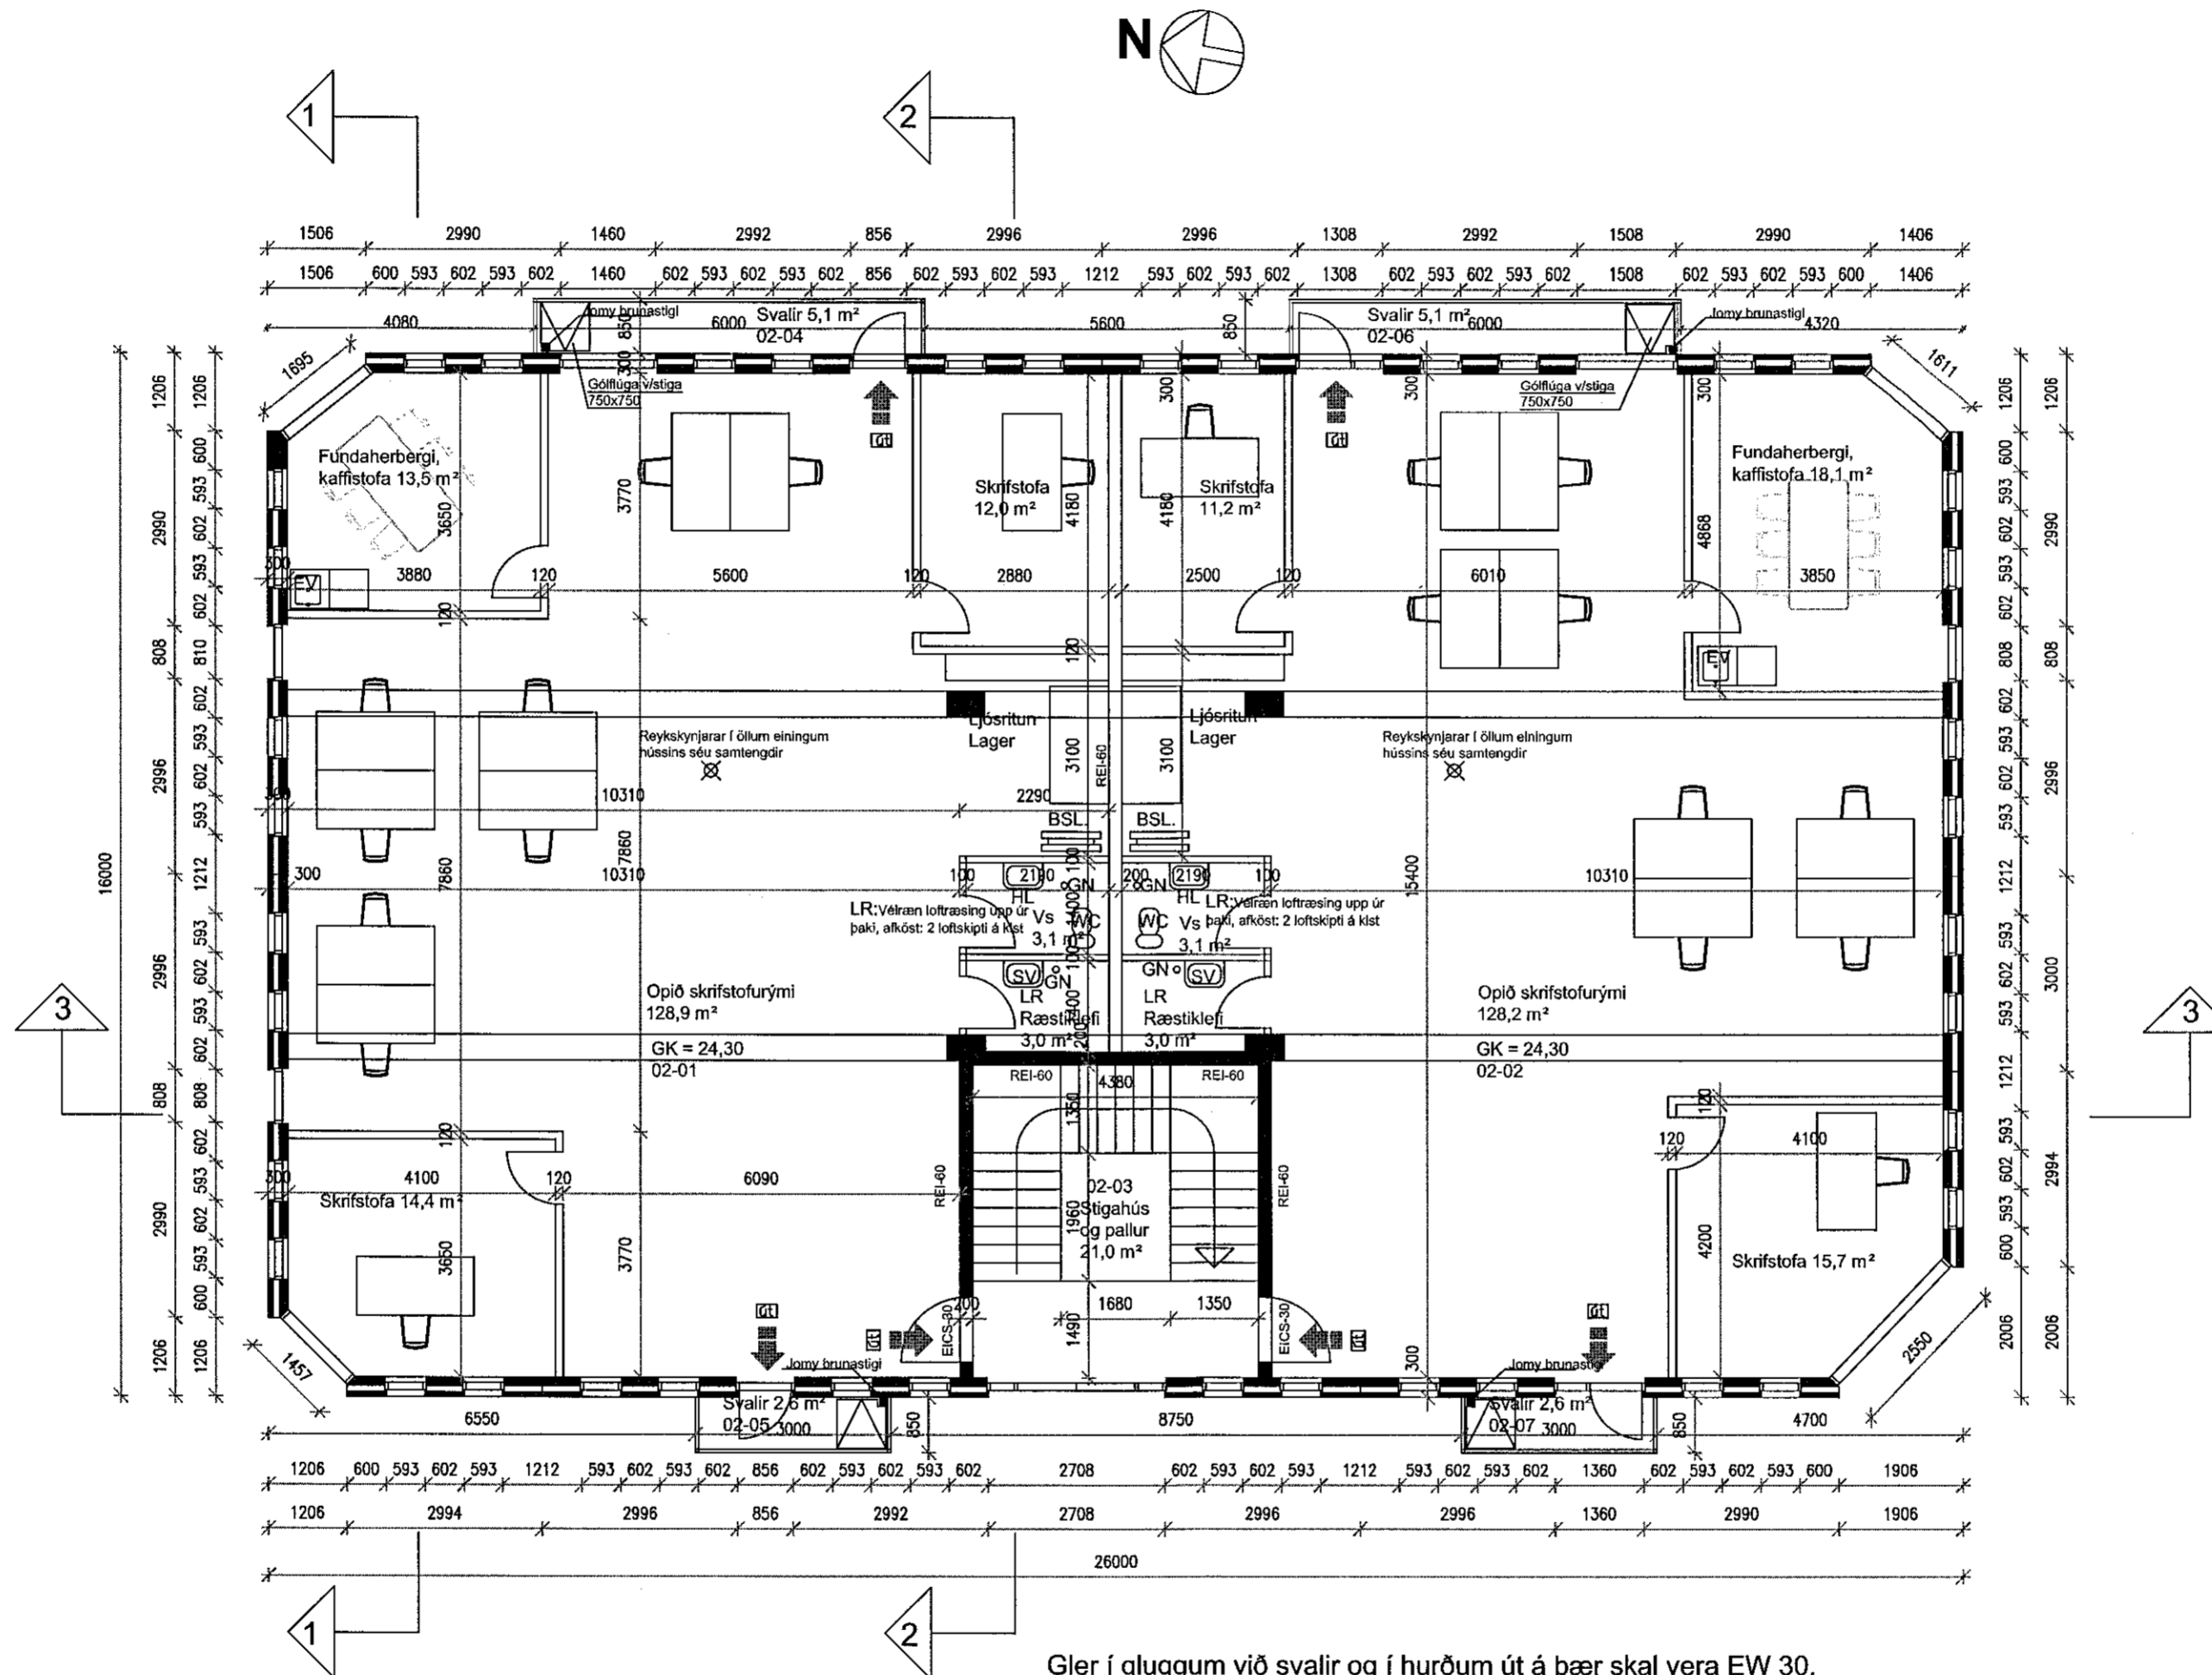

GRUNNMYND 2. HÆÐAR MKV. 1:100

Gler í gluggum við svalir og í hurðum út á þær skal vera EW 30.

Hæð á handriði svala 1160 mm

Hleri 750x750 mm í svalagólfi við stiga

Breyting 5. júní 2019: Svalir á 2. hæð framhliðar stytta.
Svalir upphengdar, standi ekki á súlum.

5/6/19 JHP

VERKFRÆÐISTOFA	HALLDÓRS HANNESSONAR S. 8531573, hálhannes@gmail.com GUNNARSSUNDI 10 HAFNARFIRÐI
Norðurhella 5 Hafnarfirði Grunnmynd 2. hæðar eftir breytingu Svalir framhliðar stytta	Mkv. 1:100 Reiknað HH Teiknað HH Kt. hönnuðar: 141139-2159 Breytt: 5. júní 2019
Verk: Norðurhella 5	Teikn.nr.: 1 - 2019
	Dags.: 20. nóv. 2013