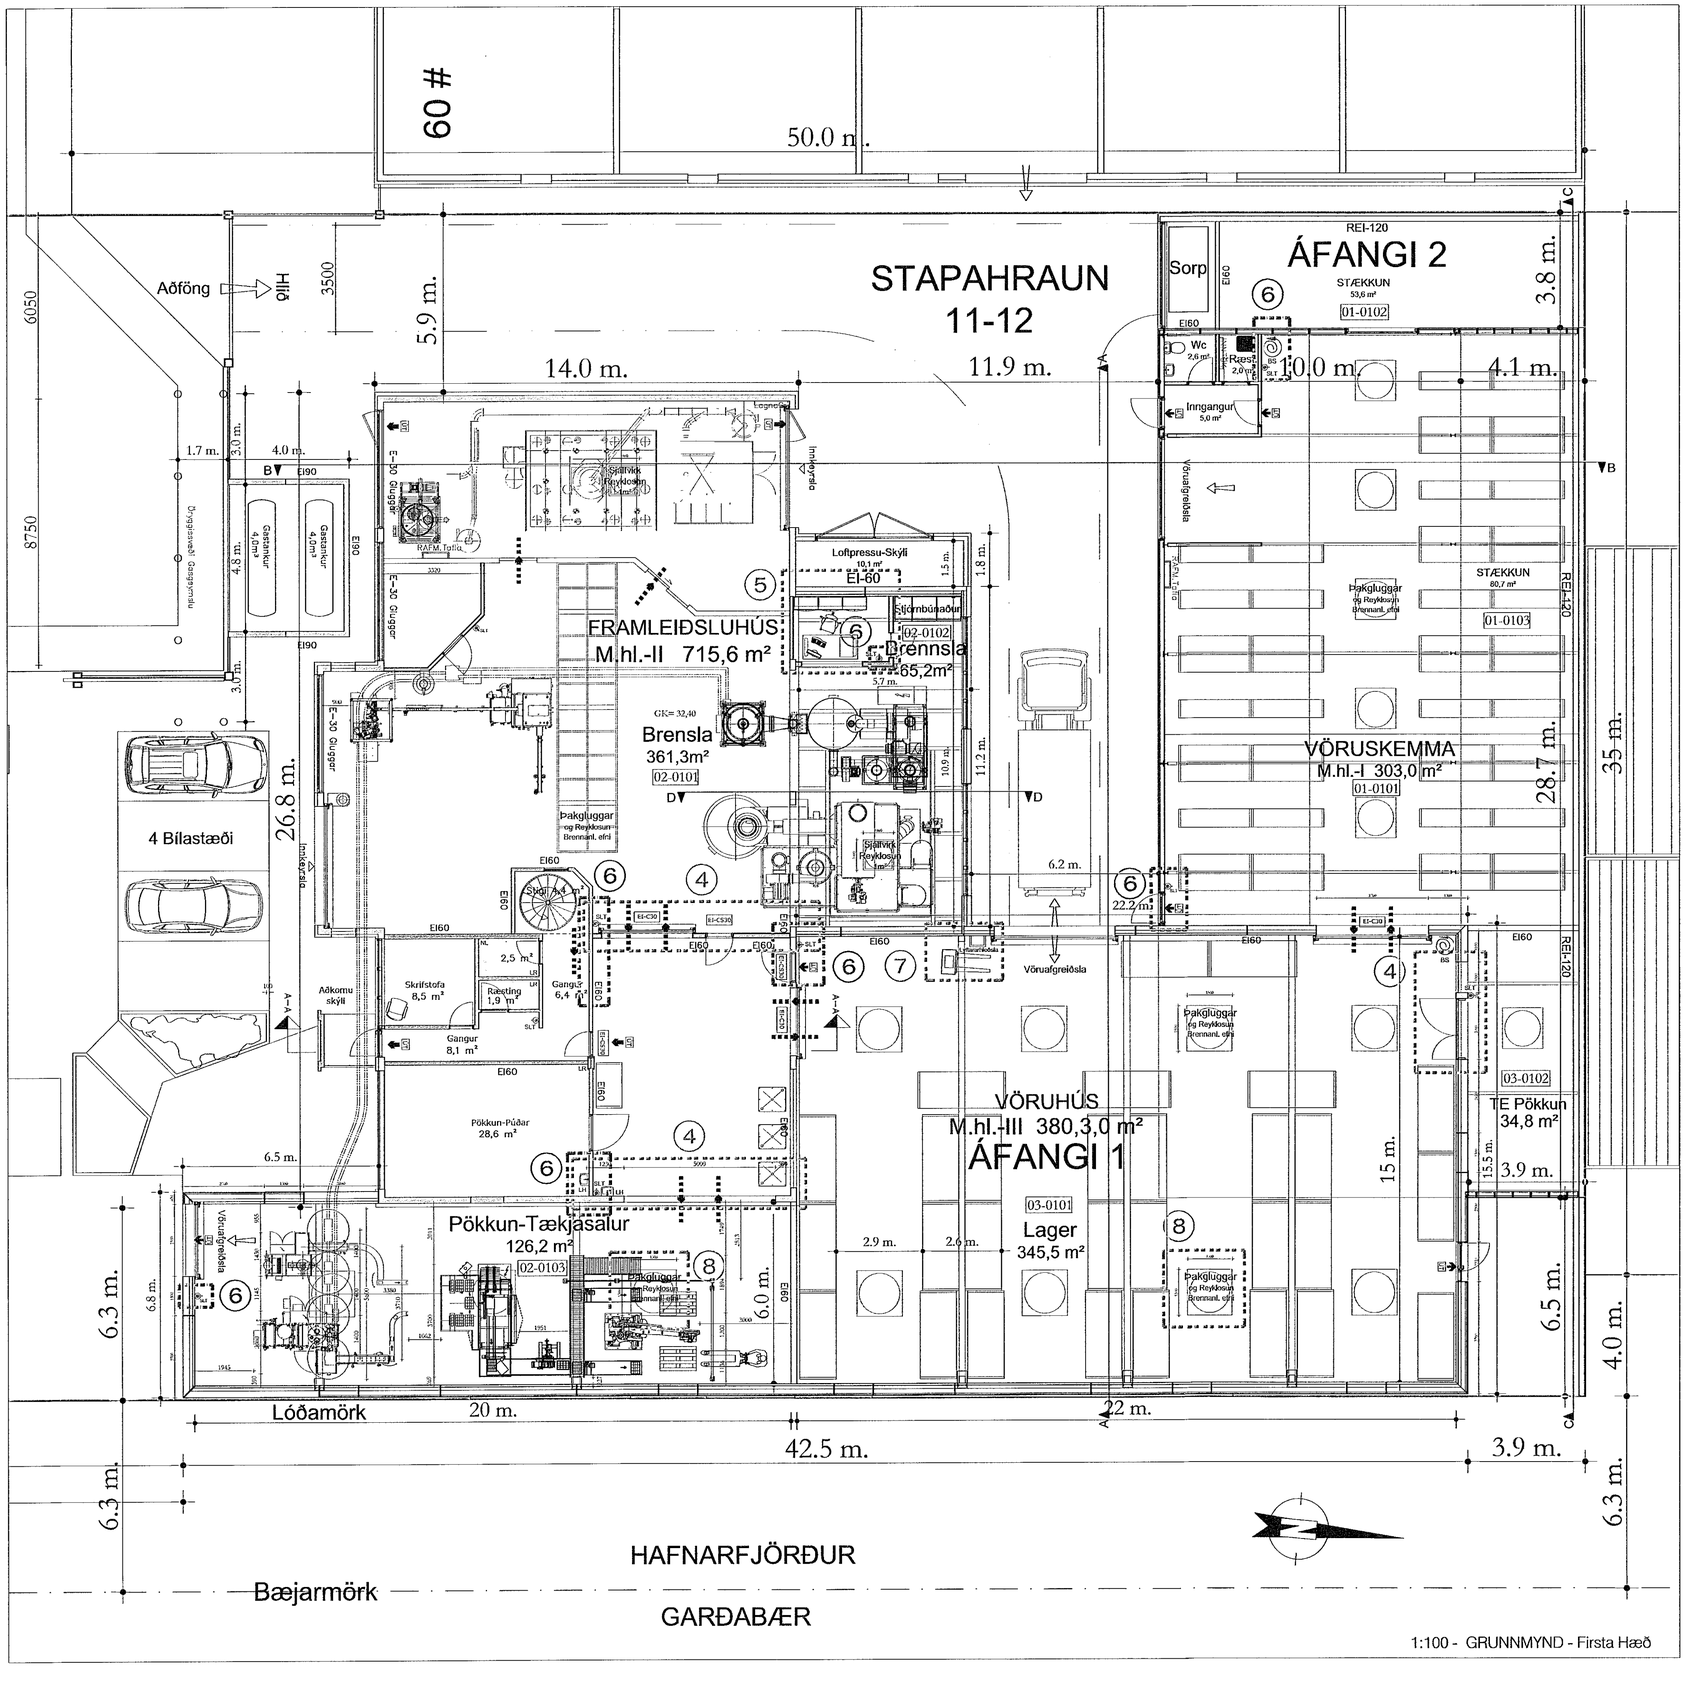

1:100 - GRUNNMYND - Firsta Hæð

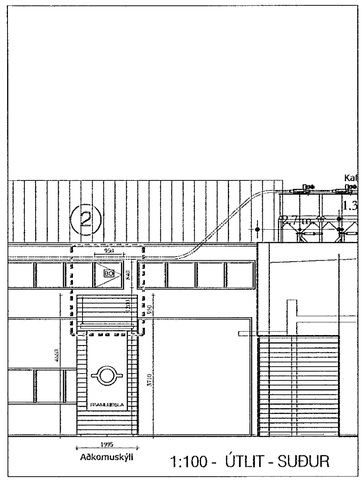

1:100 - ÚTLIT - SUÐUR

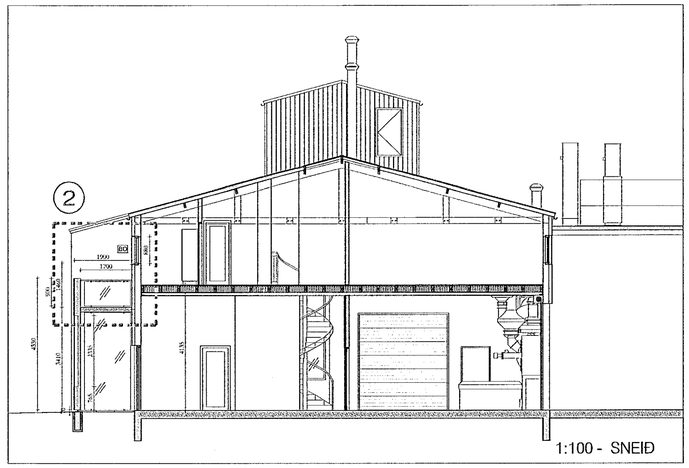

1:100 - SNEIÐ

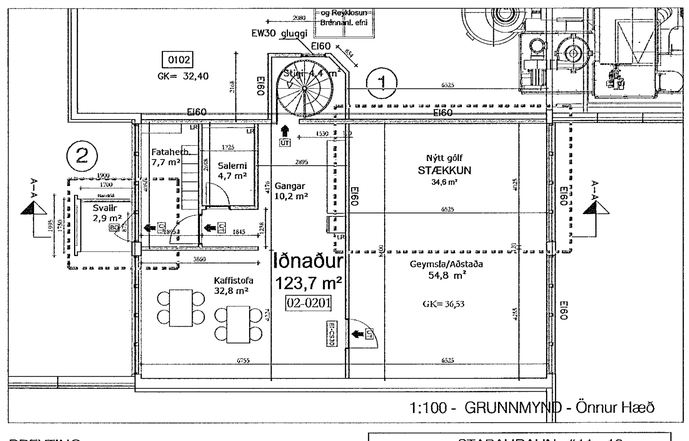

1:100 - GRUNNMYND - Önnur Hæð

Samþykkt þann
15. maí 2019
Byggingarfulltrúinn í Hafnarfirði

14.05.2019
Hafnarborgarsvæðinu
Slökkvi- og sjúkrabíl

MANNVIT hf.
Kt. 430302-0160

BREYTING: 25.10.2018

Við uppsetningu tækja kom fram þörf á að breyta fyrirkomulagi hússins að innan og auðvelda með því framleiðsluferla.

1. Fyllt er upp í op í gólfi efri hæðar og lítottaleið breytt.
2. Björgunarop er nú frá starfsmannaaðstöðu, að skyggni, staðsettu framan við húsið, í stað þess að vera um glugga að M.hl.-III.
3. Skráningu er breytt í samræmi við þessa stækkun MhL.-II - 0201.
4. Opnanir á milli rýma neðri hæðar eru lagfærðar, Brennslusalur m.a. afmarkaður með brunahurðum, opnun að te-pökkun breytt og staðsetningu slökkvitækja hagrætt.
5. Skrifstofuaðstöðu í Brennslusal er færð til innan rýmisins.
6. Staðsetningar á Brunaslöngum og/eða Slökkvitækjum hagrætt.
7. Lyftaraaðstaða færð. Lyftarar eru með innsigluðum þurrgeymum og er því ekki gert ráð fyrir öryggissturtu vegna sírúleka.
8. Þakgluggar eru nú allir gerðir úr brennanlegu efni, ætluðu til reyklosunar. Þetta er skýrt frekar í skýrslu Brunahönnuðar.
9. Brunahönnun yfirfarin í samræmi við ofangreint og skýrsla Brunahönnuðar endurgerð.

BREYTING: 02.05.2019

Lagfæring á stærðum í texta & teikningu, samhælt lagfærðri Skráningu.

Verkheiti:	STAPAHRAUN #11 - 12
Skýringar á verkefni:	Te & Kaffi - Höfuðstöðvar Verkáfangi 1 & 2 - STAPAHRAUN #11 Stækkun Framleiðsluhúss og Vöruskemmu Nýtt Vöruhús
teikning nr.	104-A-002 — GRUNNMYND SNEIÐ/ÚTLIT
mkv.	1:100
teiknað	ÍÖG
dags.	11.04.'16
breytt.	03.05.'19
verkkaupi:	KAFFIBRENNSLA HAFNARFJARÐAR ehf.

ívar@studionexus.is
Hafnarstræti 20
101 Reykjavík
Sími. 551-1-065
Ívar Örn Guðmundsson arkitekt fél. kt. 130865-3489

Eigandi hönnunarréttar: STUDIO NEXUS. Teikning þessa má eigi afhenda eða sýna öðrum án samþykkis hönnuðar.

NEXUS STUDIO