


GRUNNMYND 1.HÆÐ
1:100 (A1)

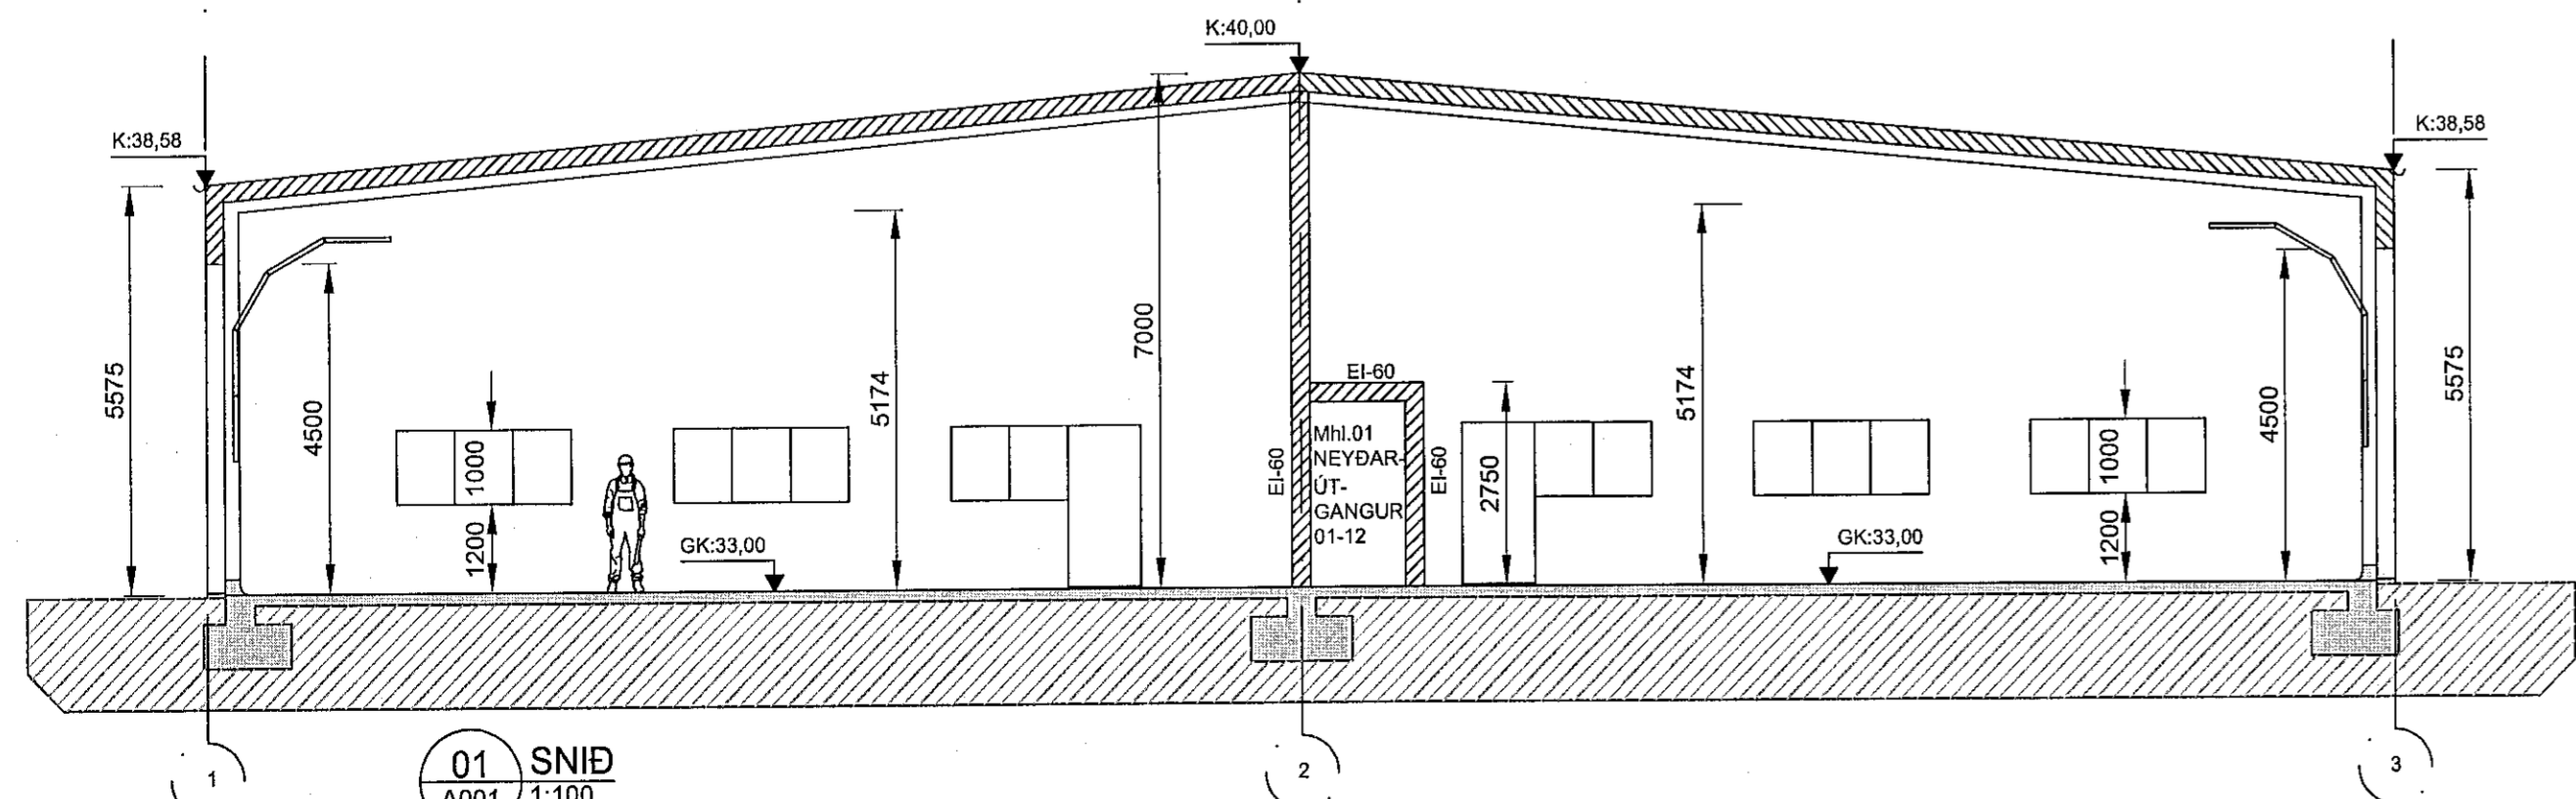


01 SNÍÐ
A001 1:100

AKSTURSHURÐIR Í RÝMUM 01-07 01-08 01-09 BREIKKABAR ÚR 3000mm Í 3500mm


ER bus ehf.
SAMPYKKI EIGI KT: 690604-3820



Samþykkt þann
29. maí 2019
Byggingafulltrúi

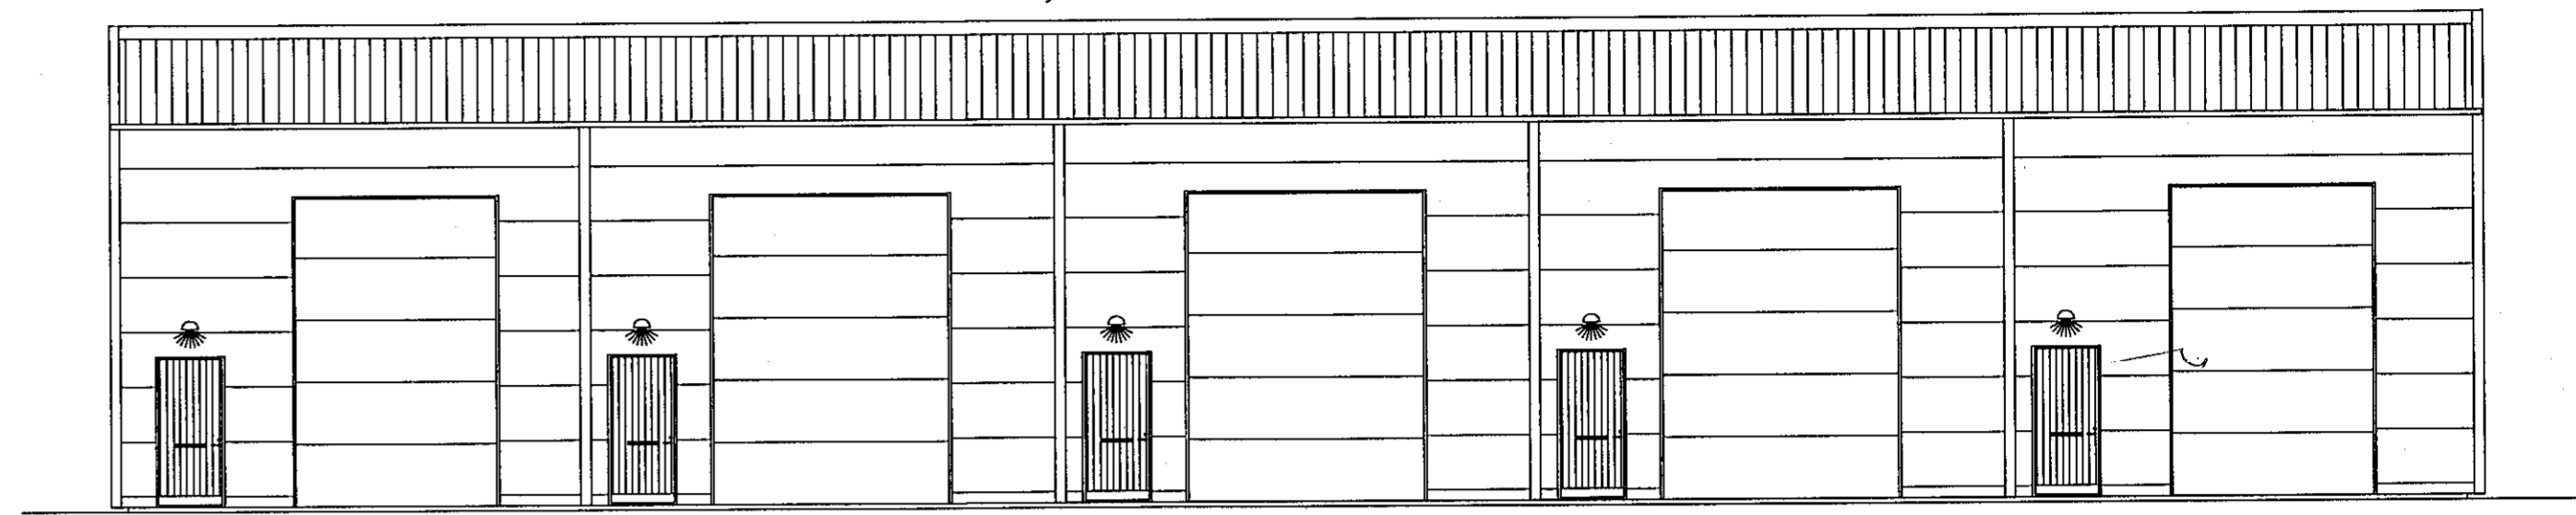

ÚTLIT - AUSTUR
1:100 (A1)

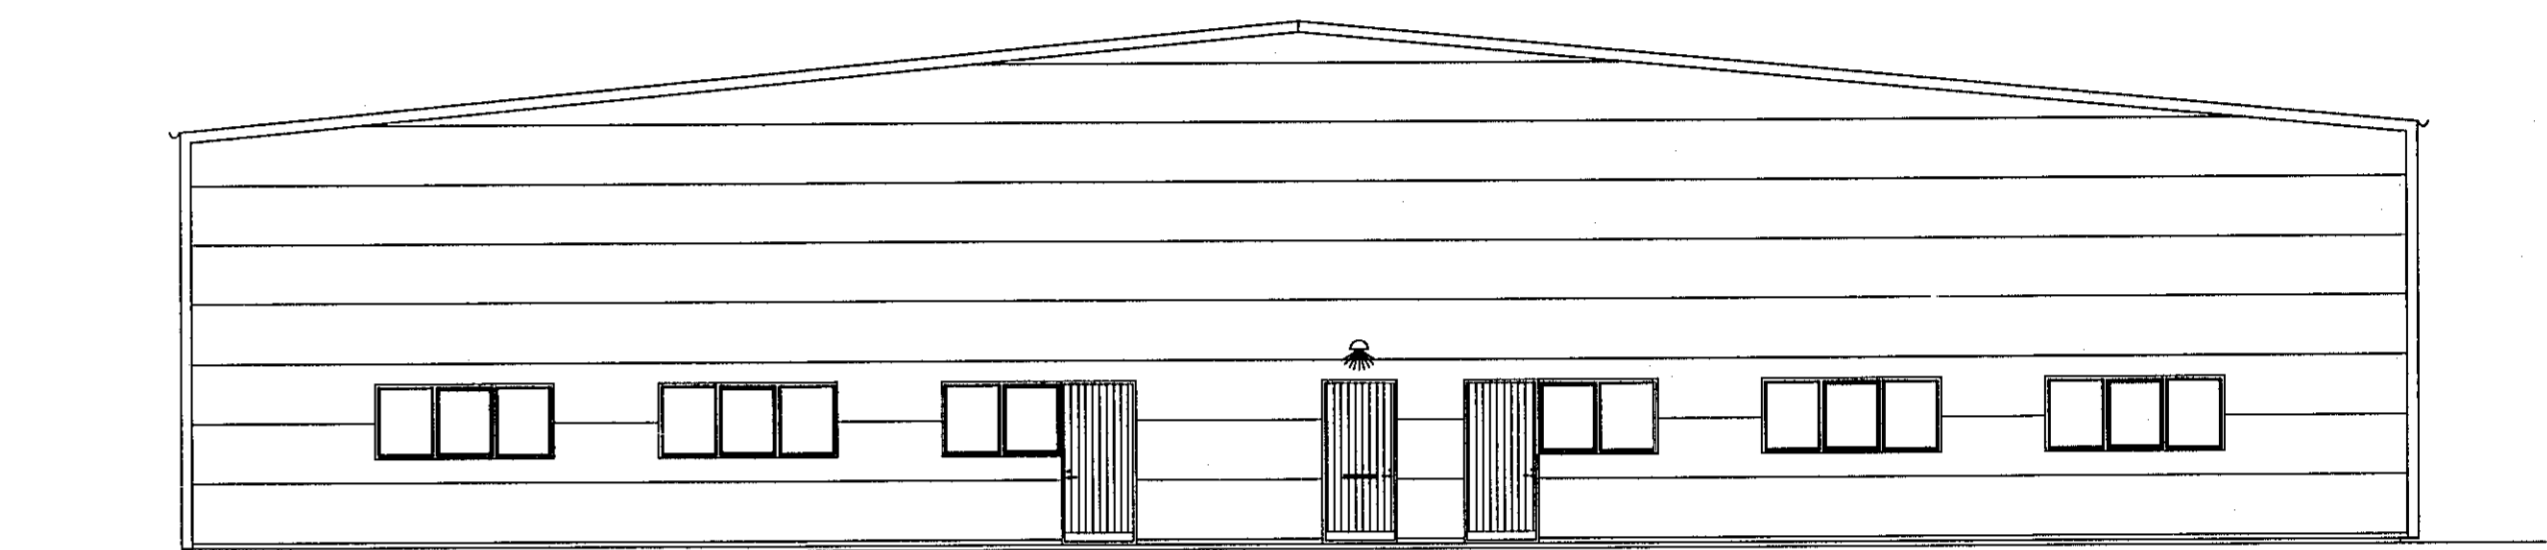

ÚTLIT - NORÐUR
1:100 (A1)

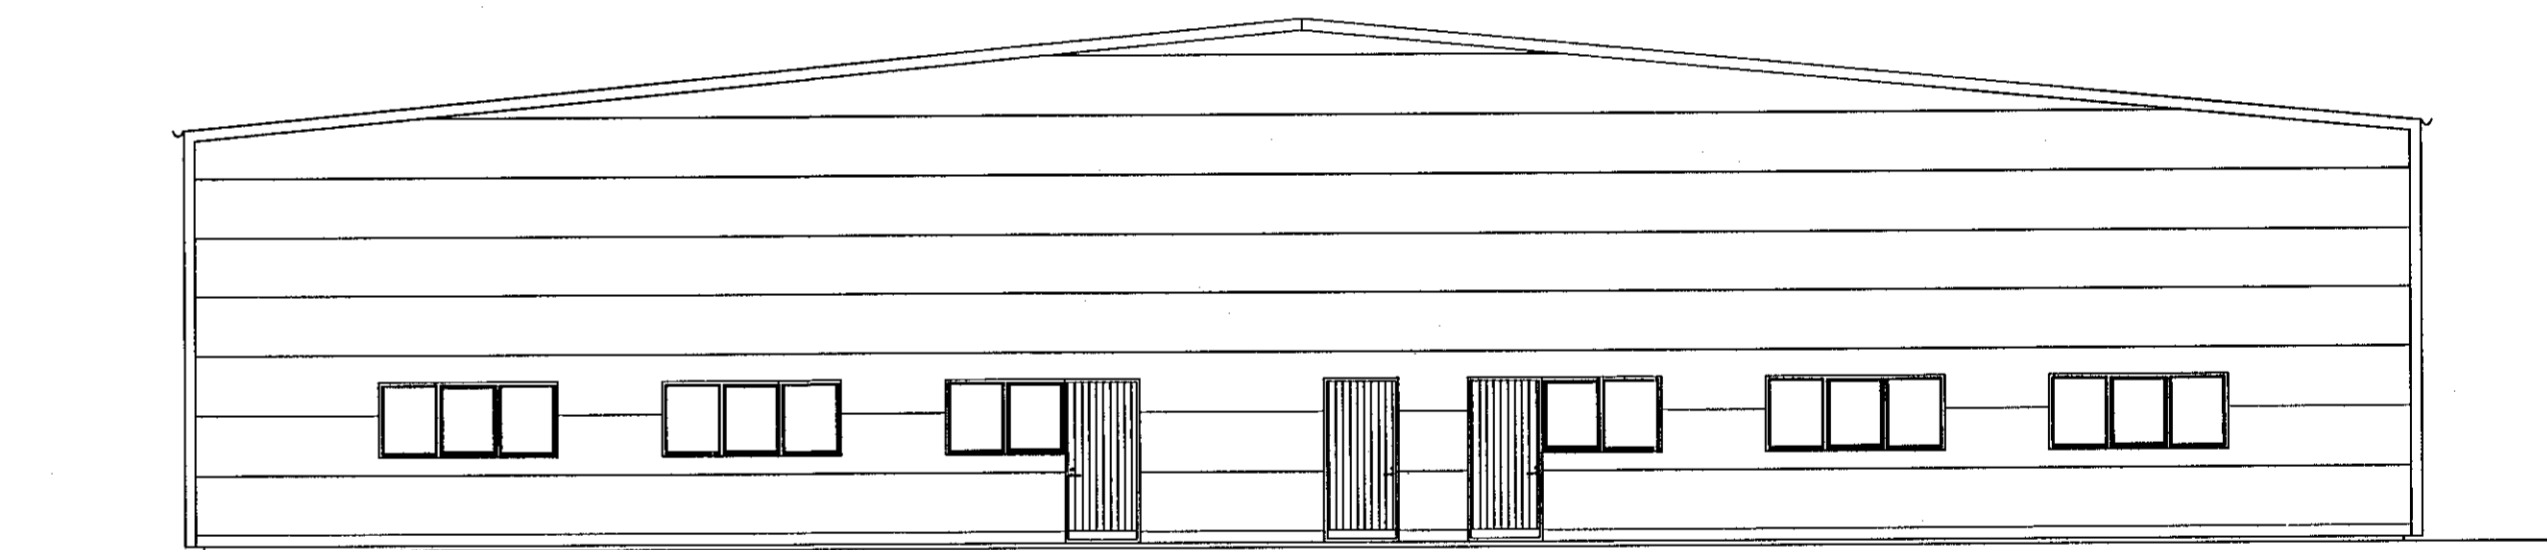

ÚTLIT - SUÐUR
1:100 (A1)



ÚTLIT - VESTUR
1:100 (A1)



ÁLFHELLA 7 - HAFNARFIRÐI

ATVINNÚHUSNAEDI
Mhl.01 - GRUNNMYNDIR - ÚTLIT - SNÍÐ

Dags. 10.APRÍL 2019 Blað 1 AF 2 Nr. A001

Nr.	Dags.	Breyting	Af
1.	10.04.2019	Aksturshurðir í rýmum 01-07 01-08 01-09 EV breikkabár úr 3000mm í 3500mm	EV

Eyjólfur Valgarðsson
Byggingatæknifræðingur B.cs.
Hólmatúni 7 225 Aftanes
gsm:8917257 svtraust@gmail.com

Mkv.	1:100
Hannað	EV
Teknað	EV
Yfirfarið	EV

A1