

STIGI VIÐ LÓÐARMÖRKUM
MILLI FURUÁS 39 OG FURUÁS 37

SAMPYKKI LÓÐARHAFA FURUÁS 37

NAFN: Annika Þorvaldsson

Kt: 271072-5116

NAFN: Leifur Þor Benediktsson

Kt: 300474-5869

SETLAUG:
69.3.GR. BYGGINGAREGLUGERÐAR.
SETLAUGAR Á LÖÐUM ÍBÓÐAR- OG FRISTUNDAHÖSA
SKULU BONAÐAR LÆSANLEGGU LÖKI TIL AD HYLJA ÞÉR
MEÐ ÞEGAR ÞÉR ERU EKKI Í NOTKUN EÐA ÖÐRUM
ÖTUNADÍ, SBR. MGR. 69.2, TIL VARNAR SLYSUM

STÖÐVEGGUR Í LÓÐARMÖRKUM
MILLI FURUÁS 39 OG FURUÁS 41

SAMPYKKI LÓÐARHAFA FURUÁS 41

NAFN: Þeodor Þorvaldsson

Kt: 120981-5289

NAFN: Guðrún Halla Hafstein

Kt: 250980-2999

1902073


14.05.2019



Sampykkt þann

29. maí 2019

Byggingafræðingurinn

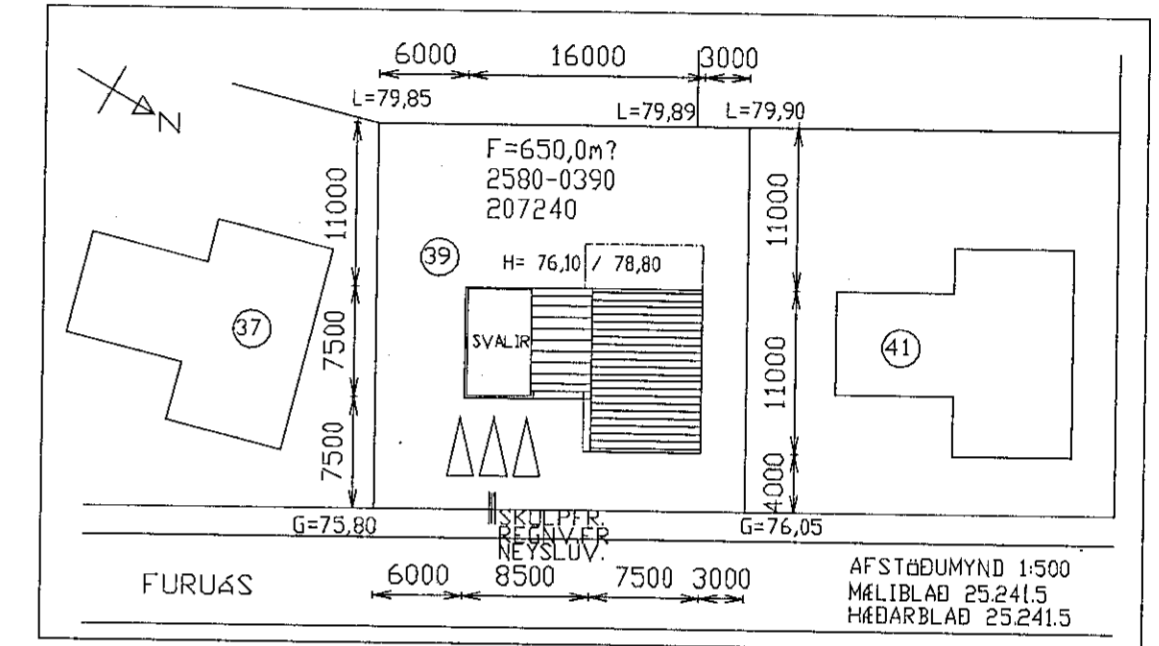

STÖÐVEGGUR Í
LÓÐARMÖRKUM
MAX HÆÐ
1800mm FRÁ
YFIRBORDI
AÐLIGGJANDI
LÓÐAR

VEGGURÍ
LÓÐARMÖRKUM
TILHEYRIR
FURUÁS 37

78,00

78,00

GRUNNMYND 1.HÆÐ

1:100 (A2)

RS: REYKSKYNJARI

ST:SLÖKKVITÆKI

LÓÐARFRÁGANGUR.
FYLLA SKÁL Í LÖÐINA TIL AD NÁ FRAM GEFNUM HEDARKÖTUM Á PLÖTUM. (GK-26,90)
MEÐ LÓÐARMÖRKUM SKAL LEITAST VIÐ AD RASKA HRAUNI EINS LITID OG KOSTUR ER.

Nr.	Dags.	Breyting	AF
1.	09.01.07	ELDHÖS Á LHÆÐ LENGT UM 500mm	E.V.
2.	09.01.07	GLUGGA BATT VIÐ Í BILGEYMSLU	E.V.
3.	09.01.07	GANGUHURD Í SJHOLI BREYTT Á OTLITI	E.V.
4.	09.01.07	STÆRDIR LEIÐR. Í SAMR. STÆKKUN Á ELBH.	E.V.
5.	14.02.07	GLUGGABREITINGAR Á 2-HÆÐ	E.V.
6.	14.01.19	SVALAHANDRÍÐ STEINST/GLER REYKSKYNJARAR OG SL.TÆKI SKJÁLVEGGIR, STIGI Á LÓÐARMÖRKUM	E.V.

FURUÁS 39 HAFNARFIRÐI

GRUNNMYND - 1. HÆÐ
AFSTÖÐUMYND

Mkv. 1:100 1:500

Hannað E.V.

Teknað E.V.

Dags. 14. JAN. 2019

Blad 1 AF 5

Nr. FURUÁS39BN

ÁRITUN SAMRÆMINGARHÖNNUNAR

Eyjólfur Valgarðsson
Kt. 280857-4169

Eyjólfur Valgarðsson Kt.280857-4169

Byggingafræðingur
Eyjólfur Valgarðsson Kt.280857-4169
GRM: 8917257 evtraust@gmail.com

STÆRDIR:

00-01	BILGEYMSLA	41,2 m ²	119,5 m ³
00-02	ÍBÚÐ	101,7 m ²	274,6 m ³
01-01	ÍBÚÐ	112,5 m ²	414,0 m ³
BOTNPLATA:			28,0 m ³
SAMTALS		255,4 m ²	836,8 m ³

BOTNFLÖTUR / m² 253,4 m²

LÓÐ 650,0 m²

NÝTINGARHLUTFALL 0,39

