

STIGI VIÐ LÓÐARMÖRKUM  
MILLI FURUÁS 39 OG FURUÁS 37

SAMPYKKI LÓÐARHAFA FURUÁS 37

NAFN: *Arnaldur Arnarson* L=79,85

Kt: 2710723419

NAFN: *Leifur H. Benediktsson*

Kt: 300474-5869

SETLAUG:  
69.3 GR. BYGGINGAREGLUGERÐAR.  
SETLAUGAR Á LÖBUM ÍBÚÐAR- OG FRISTUNDAHÖSA  
SKULU BUNAR LÆSANLEGU LOKI TIL AÐ HYLJA ÞÉR  
MEÐ ÞEGAR ÞÉR ERU EKKI Í NOTKUN EÐA ÖÐRUM  
ÖTUNADI, SBR. MGR. 69.2, TIL VARNAR SLYSUM

STÖÐVEGGUR Í LÓÐARMÖRKUM  
MILLI FURUÁS 39 OG FURUÁS 41

SAMPYKKI LÓÐARHAFA FURUÁS 41

NAFN: *Theodor Fridriksson*

Kt: 120981-5289

NAFN: *Guðrún Halla Hafstein*



Kt: 2509802999

1901073 24.05.2019

Sampykkt þann

29. maí 2019

Byggingafullgáinn *[Signature]*

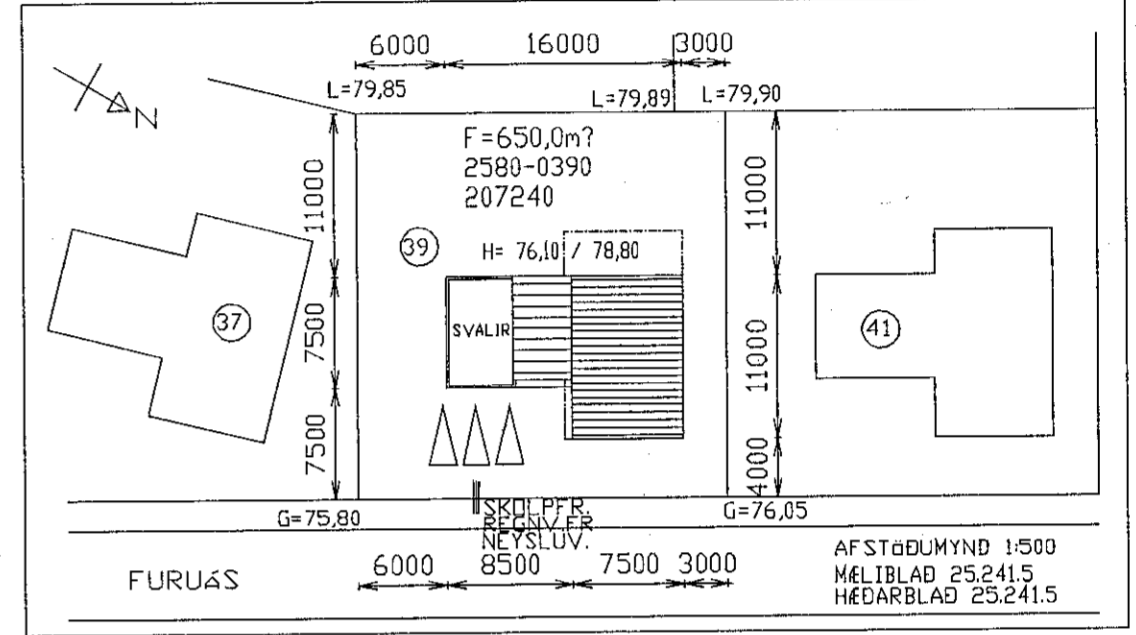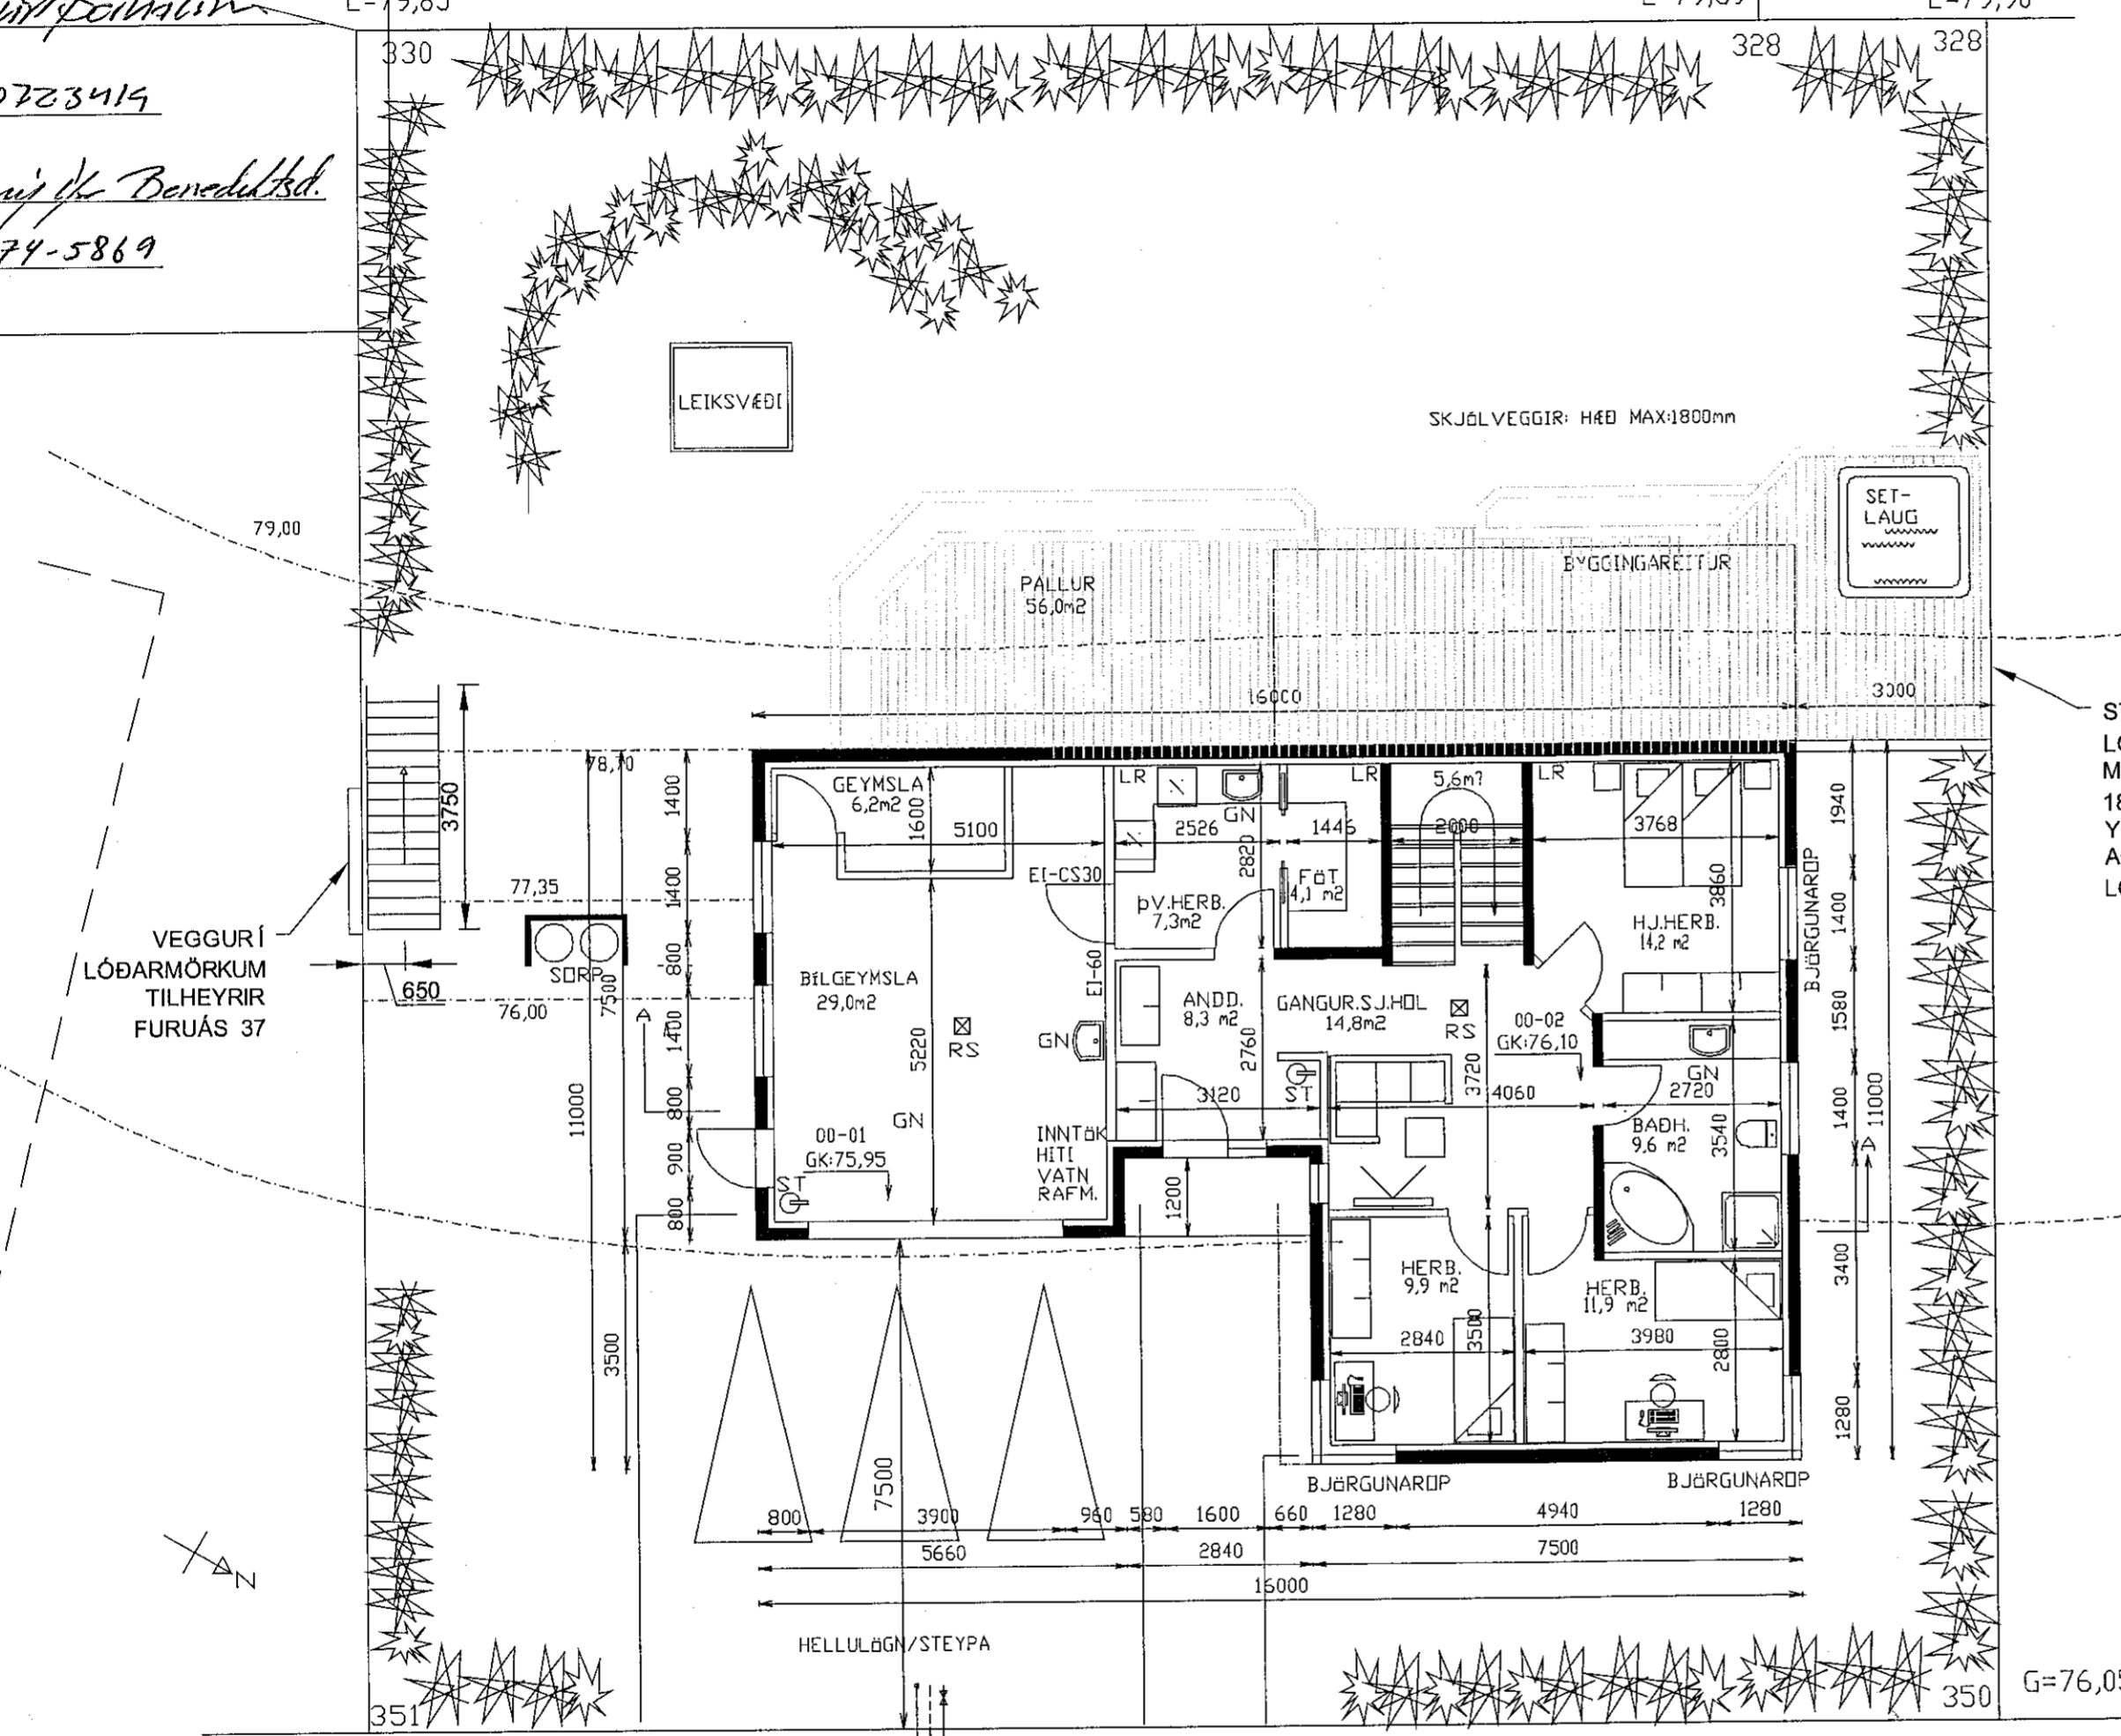

STÖÐVEGGUR Í  
LÓÐARMÖRKUM  
MAX HÆÐ  
1800mm FRÁ  
YFIRBORÐI  
AÐLIGGJANDI  
LÓÐAR

STÆRÐIR:

00-01	BÍLGEYMSLA	41,2 m <sup>2</sup>	119,5 m <sup>3</sup>
00-02	ÍBÚÐ	101,7 m <sup>2</sup>	274,6 m <sup>3</sup>
01-01	ÍBÚÐ	112,5 m <sup>2</sup>	414,0 m <sup>3</sup>
BOTNPLATA:			28,0 m <sup>3</sup>
SAMTALS		255,4 m <sup>2</sup>	836,8 m <sup>3</sup>

BOTNFLÖTUR / m<sup>2</sup> 253,4 m<sup>2</sup>  
LÖB 650,0 m<sup>2</sup>  
NÝTINGARHLUTFALL 0,39



GRUNNMYND KJALLARI  
1:100 (A2)

RS: REYKSKYNJARI  
ST:SLÖKKVITÆKI

ELDSTÆÐI:  
UPPSETNING OG FRÁGANGUR  
SE Í SMRÆMI VIÐ 192GR.  
BYGGINGAREGLUGERÐAR  
REYKHAFUR:  
GERÐ OG FRÁGANGUR  
SE Í SAMRÆMI VIÐ 193GR.  
BYGGINGAREGLUGERÐAR

Nr.	Dags.	Breyting	AF
1.	09.01.07	ELDIHUS & LIHÆÐ LENGI UM 500mm	E.V.
2.	09.01.07	GLUGGA BÉTT VIÐ Í BÍLGEYMSLU	E.V.
3.	09.01.07	GÖNGUHURÐ Í S.J.HÖL! BREYTT & ÖTLITI	E.V.
4.	09.01.07	STÆRÐIR LEIÐR. Í SAMR. STÆKKUN & ELDIH.	E.V.
5.	14.02.07	GLUGGABREITINGAR & 2-HÆÐ	E.V.
6.	14.01.19	SVALAHANDRÍÐ STEINST./GLER REYKSKYNJARAR OG SL.TÆKI SKJÁLVEGGIR, STIGI & LÓÐARMÖRKUM	E.V.

FURUÁS 39 HAFNARFIRÐI

GRUNNMYND - JARÐHÆÐ  
AF STÖÐUMYND

Mkv. 1:100 1:500  
Hornóð E.V.  
Teiknað E.V.  
Yfirforið *EV*

Dags. 14. JAN. 2019 Blað 2 AF 5 Nr. FURUÁS39BN

ÁRITUN SAMRÆMINGARHÖNNUNAR  
*Eyjólfur Valgarðsson* *EV*  
Kt. 280857-4169  
Eyjólfur Valgarðsson Kt:280857-4169

Byggingateknifræðingur  
Eyjólfur Valgarðsson Kt:280857-4169  
GRM: 8917257 evtraust@gmail.com

LÓÐARFRÁGANGUR.  
FYLLA SKAL Í LÖBINA TIL AÐ NÁ FRAM GEFNUM HÉDARKÖTUM & PLÖTUM. (GK:26.90)  
MEÐ LÓÐARMÖRKUM SKAL LEITAST VIÐ AÐ RASKA HRAUNI EINS LÍTIÐ OG KOSTUR ER.