


NORÐUR  
1:100 (A2)

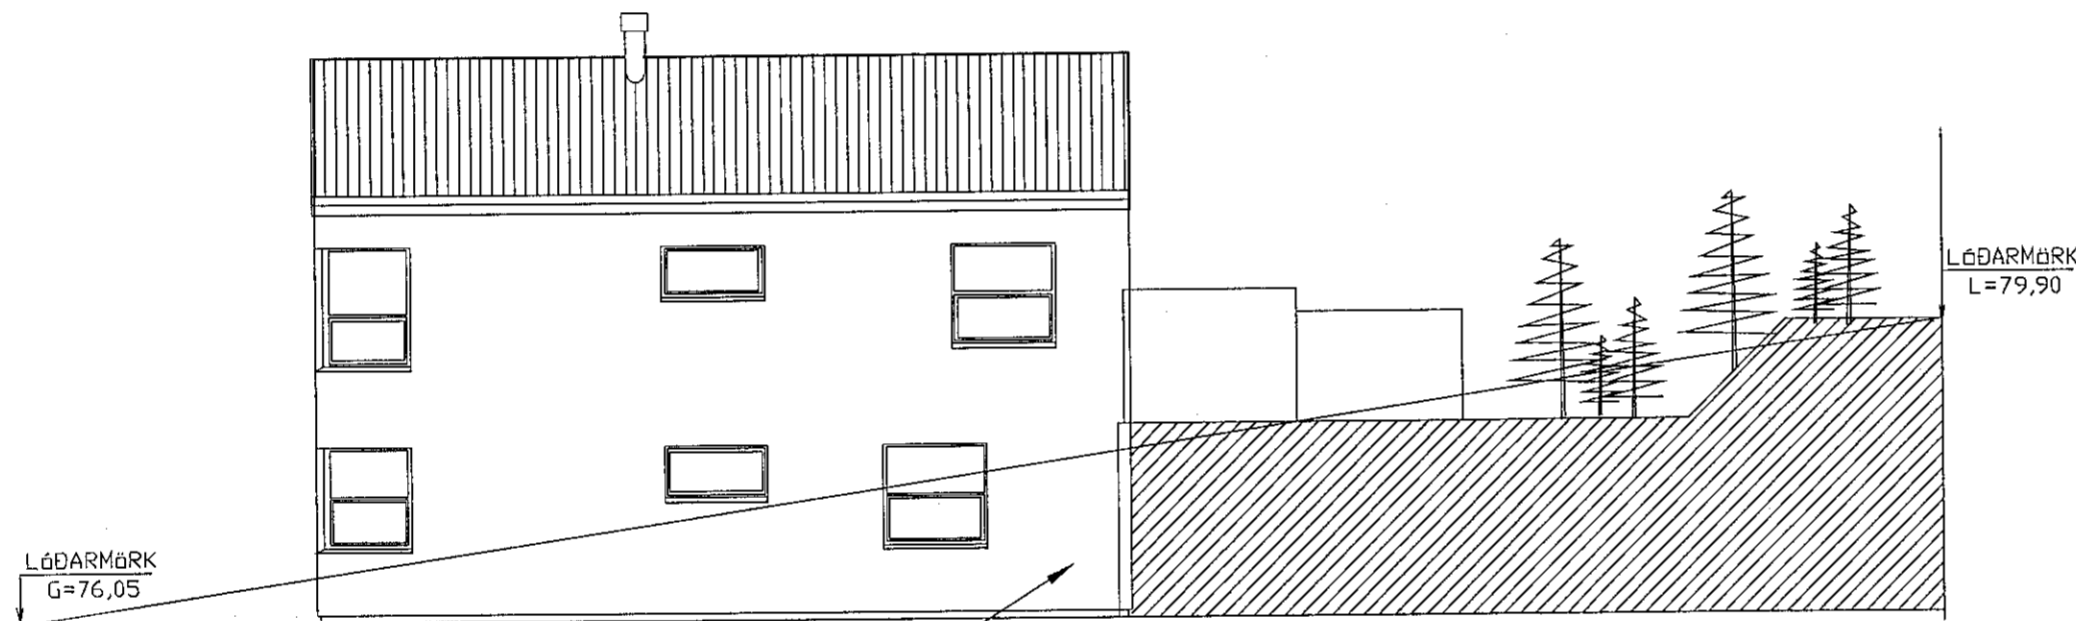


STÖÐVEGGUR Í LÓÐARMÖRKUM  
MAX HÆÐ 1800mm FRÁ  
YFIRBORDI AÐLIGGJANDI  
LÓÐAR  
SUDUR  
1:100 (A2)

STÖÐVEGGUR Í LÓÐARMÖRKUM  
MILLI FURUÁS 39 OG FURUÁS 41  
SAMPYKKI LÓÐARHAFA FURUÁS 41  
NAFN: *Þóroddur Þórhanna*  
Kt: 120981-5289  
NAFN: *Guðrún Halla Hafstánd*  
Kt: 250980 2999

1902073 24.05.2019

Samþykkt þann  
29. maí 2019  
Byggingafulltúinn í Hafnarfirði

- BREYTINGAR FRÁ SAMPYKKTUM  
ADALUPPDRÁTTUM DAGS. 14.JÚLÍ.2007
- REYKSKYNJURUM OG SLÖKKVITÆKJU BÆTT INN  
Á GRUNNMYNDIR JARÐHÆÐ OG 1.HÆÐ
- TIMBURPALLUR PALLI 0103 BÆTT INN Á  
GRUNNMYNDIR OG SKRÁNINGARTÓFLU.
- STEINSTEYPTUR STÖÐVEGGUR MILLI LÓÐA NR  
39 OG 40
- SETLAUG FÆRÐ INNAN LÓÐAR Á  
GRUNNMYNDUM JARÐHÆÐ OG 1.HÆÐ  
ÁSAMT SKJÓLVEGGJUM VÍÐ SETLAUG MAX HÆÐ  
1800mm
- SORPGEYMSLA FÆRÐ TIL INNAN LÓÐAR
- SVALAHANDRIDI BREYTT STEINSTEYPA OG  
ÖRYGGISGLER (SJÁ SNÍÐ A-A BLAÐ 3-5)
- STIGI Á LÓÐARMÖRKUM NR 37OG 39 FÆRÐUR  
STÖÐVEGGUR VÍÐ STIGA ER INNAN LÓÐAR  
NR.37

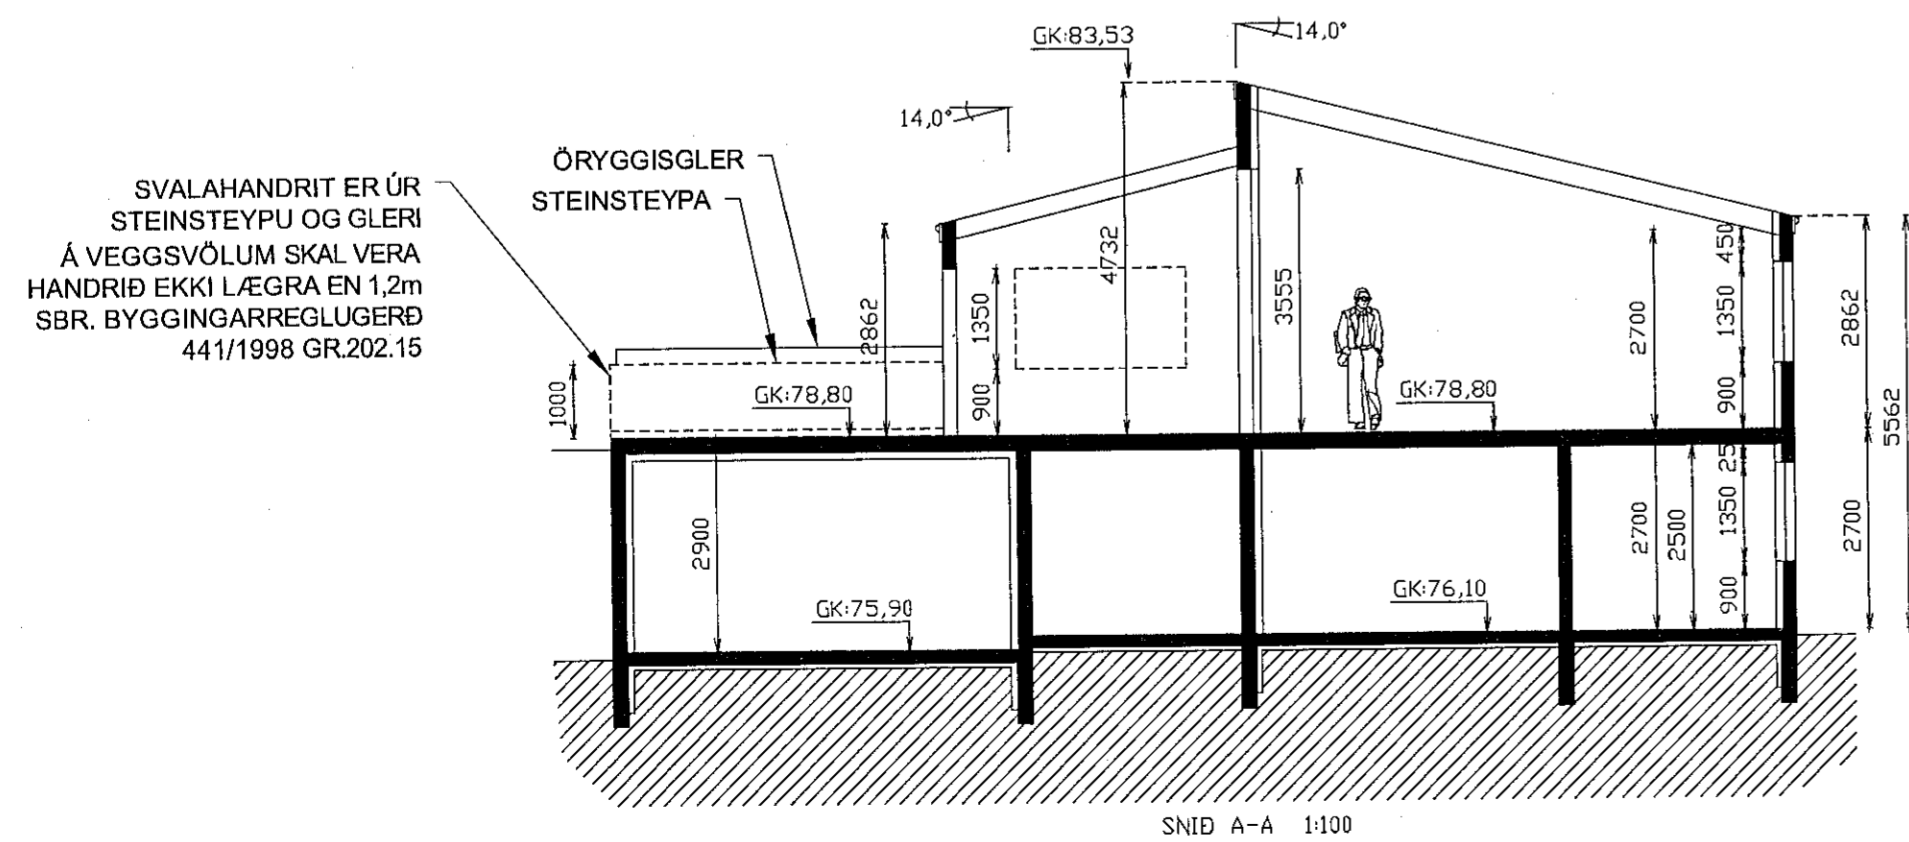

Nr.	Dags.	Breyting	AF	FURUÁS 39 HAFNARFIRÐI	
1.	09.01.07	ELDHÖS Á 1.HÆÐ LENGT UM 500mm	E.V.	ÚTLITSMYNDIR NORÐUR - SUDUR SNÍÐ	Mkv. 1:100
2.	09.01.07	GLUGGA BÆTT VÍÐ Í BILGEYMSLU	E.V.		Hannað E.V.
3.	09.01.07	GÖNGUHURD Í SJHÖLI BREYTT Á ÚTLITI	E.V.		Telknað E.V.
4.	09.01.07	STÆRDIR LEIÐR. Í SAMR. STÆKKUN Á ELDH.	E.V.	Dags. 14. JAN. 2019 Blað 3 AF 5	Nr. FURUÁS39BN Yfirfarð <i>EJ</i>
5.	14.02.07	GLUGGABREITINGAR Á 2-HÆÐ	E.V.	ARITUN SAMRÆMINGARHÖNNUNAR	
6.	14.01.19	SVALAHANDRIDI STEINSTEYPU/GLERI REYKSKYNJARAR OG SL.TÆKI SKJÓLVEGGIR, STIGI Á LÓÐARMÖRKUM	E.V.	Eygjafur Valgarðsson Kt. 280857-4169 <i>EJ</i> ByggingatækniFræðingur Eygjafur Valgarðsson Kt:280857-4169 GRM: 8917257 eytraust@gmail.com	

Eygjafur Valgarðsson Kt:280857-4169