


grunnmynd 1.hæð m 1:100

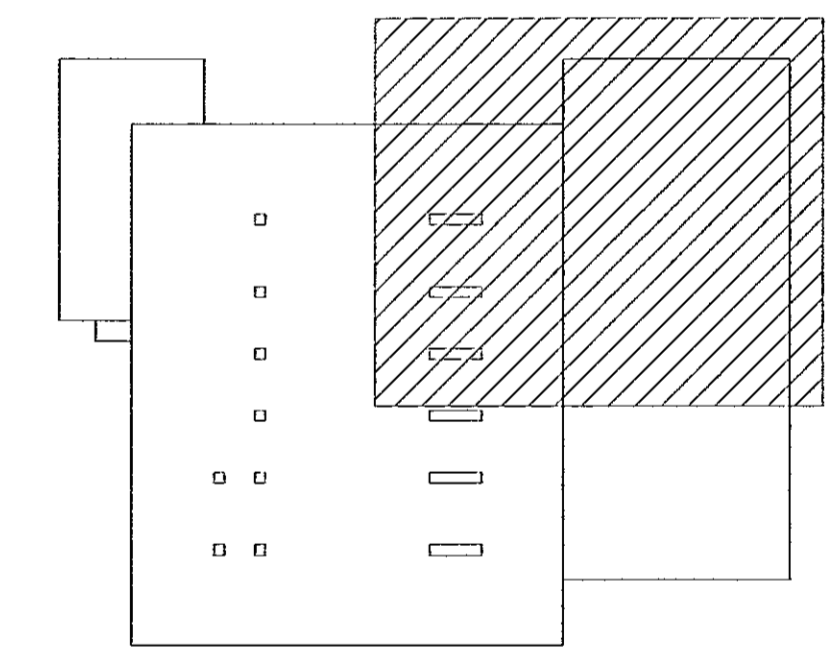

HEILBRIGÐISEFTIRLIT
HAFNARFJARÐAR-
OG KÓPAVOGSSVÆÐIS
Garðatorgi 5 - 210 Garðabær
23/6 2019

Yfirfarið af
brunnvörðunni
LOTA



BREYTINGAR:

- A: 03.10.2005 Nýtt anddyri (7,0 m²) að sunnan og ný hurð að norðan. Milli loft sett yfir inntaksklefa og þar koma tvær skrifstofur og fundarherbergi kemur yfir lyftarageymslu. Fjórir nýir gluggar á 2. hæð að vestan. Loftresklefi aftan við lyftarageymslu á 1. hæð vestanmegin. Ofanljós í lager minnkuð og/eða lokað. Stöðsetning brunaslagna breytt.
- B: 28.03.2014 Reyndarteikning: Inntaksrými fyrir sprinkler í s-v hluta hússins, ný starfsm. aðst. í netaverkstæði.
- C: 13.06.2019 Þvottastöð fyrir net ásamt vatnslönskum komið fyrir norðan við húsíð. Breytingarnar hafa ekki áhrif á brunavarnir byggingarinnar.

SKÝRINGAR:

Hús hannað af Vektor árið 1999

ÍSVELL - ÓSEYRARBRAUT 28

Anna Margrét Hauksdóttir arkitekt - kt. 120665 - 3169
Anton Örn Brynjarsson verkfræðingur - kt. 270559 - 7199
Fanney Hauksdóttir arkitekt - kt. 170561 - 7249
Haukur Haraldsson tæknifræðingur - kt. 260938 - 2079



Aðaluppdráttur
Grunnmynd 1. hæð

Dagsetning: 10.08.2005
Mælikvæði: 1:100/A1
Teiknað: AMH
Yfirfarið: C
Breyting: C

A 104