


Samþykkt þann
03. júlí 2019
Byggingafulltrúinn í Hafnarfirði

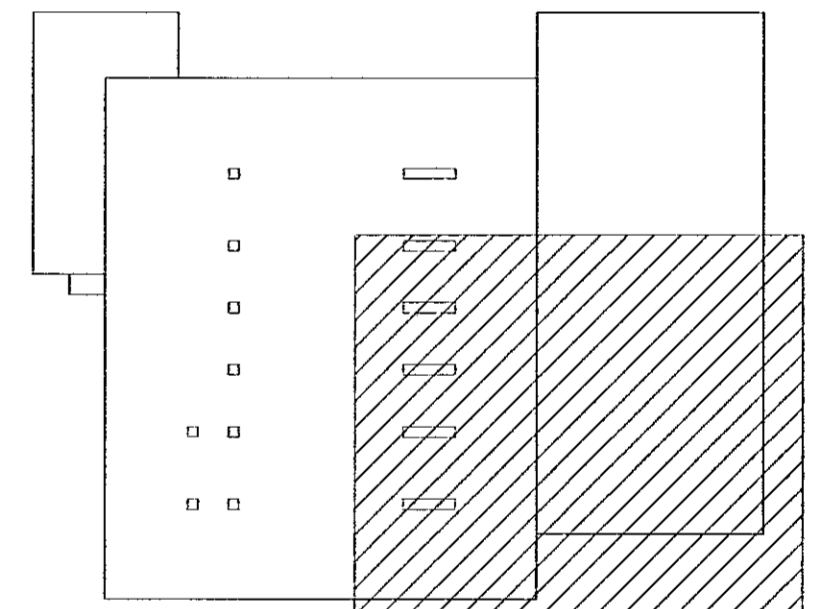

Yfirrit af
brunavarninu
LOTA



- BREYTINGAR:**
- A: 03.10.2005 Nýtt anddyri (7,0 m²) að sunnan og ný hurð að norðan. Milliloft sett yfir inntaksklefa og þar koma tvær skrifstofur og fundarherbergi kemur yfir lyftarageymslu. Fjórir nýir gluggar á 2. hæð að vestan. Loftþræsklefi aftan við lyftarageymslu á 1. hæð vestanmegin. Ofanljós í lager minnkuð og/eða lokað. Staðsetning brunaslangna breytt.
 - B: 28.03.2014 Reyndarteikning: Inntaksrými fyrir sprinkler í s-v hluta hússins, ný starfsm.aðst. í netaverkstæði.
 - C: 13.06.2019 Þvottastóð fyrir net ásamt vatnstönkum komið fyrir norðan við húsið. Breytingarnar hafa ekki áhrif á brunavarnir byggingarinnar.

SKÝRINGAR:
Hús hannað af Vektor árið 1999

ÍSFELL - ÓSEYRARBRAUT 28

Anna Margrét Hauksdóttir arkitekt - kt. 120665 - 3169
Anton Örn Brynjarsson verkfræðingur - kt. 270559 - 7199
Fanney Hauksdóttir arkitekt - kt. 170561 - 7249
Haukur Haraldsson tæknifræðingur - kt. 260938 - 2079

AVH Arkitektúr-Verkfræði-Hönnun

Dagsetning: 10.08.2005
Mælikvarði: 1:100/A1
Teiknað: AMH
Yfirrit: _____
Breyting: C

A 106

grunnmynd 1.hæð m 1:100