


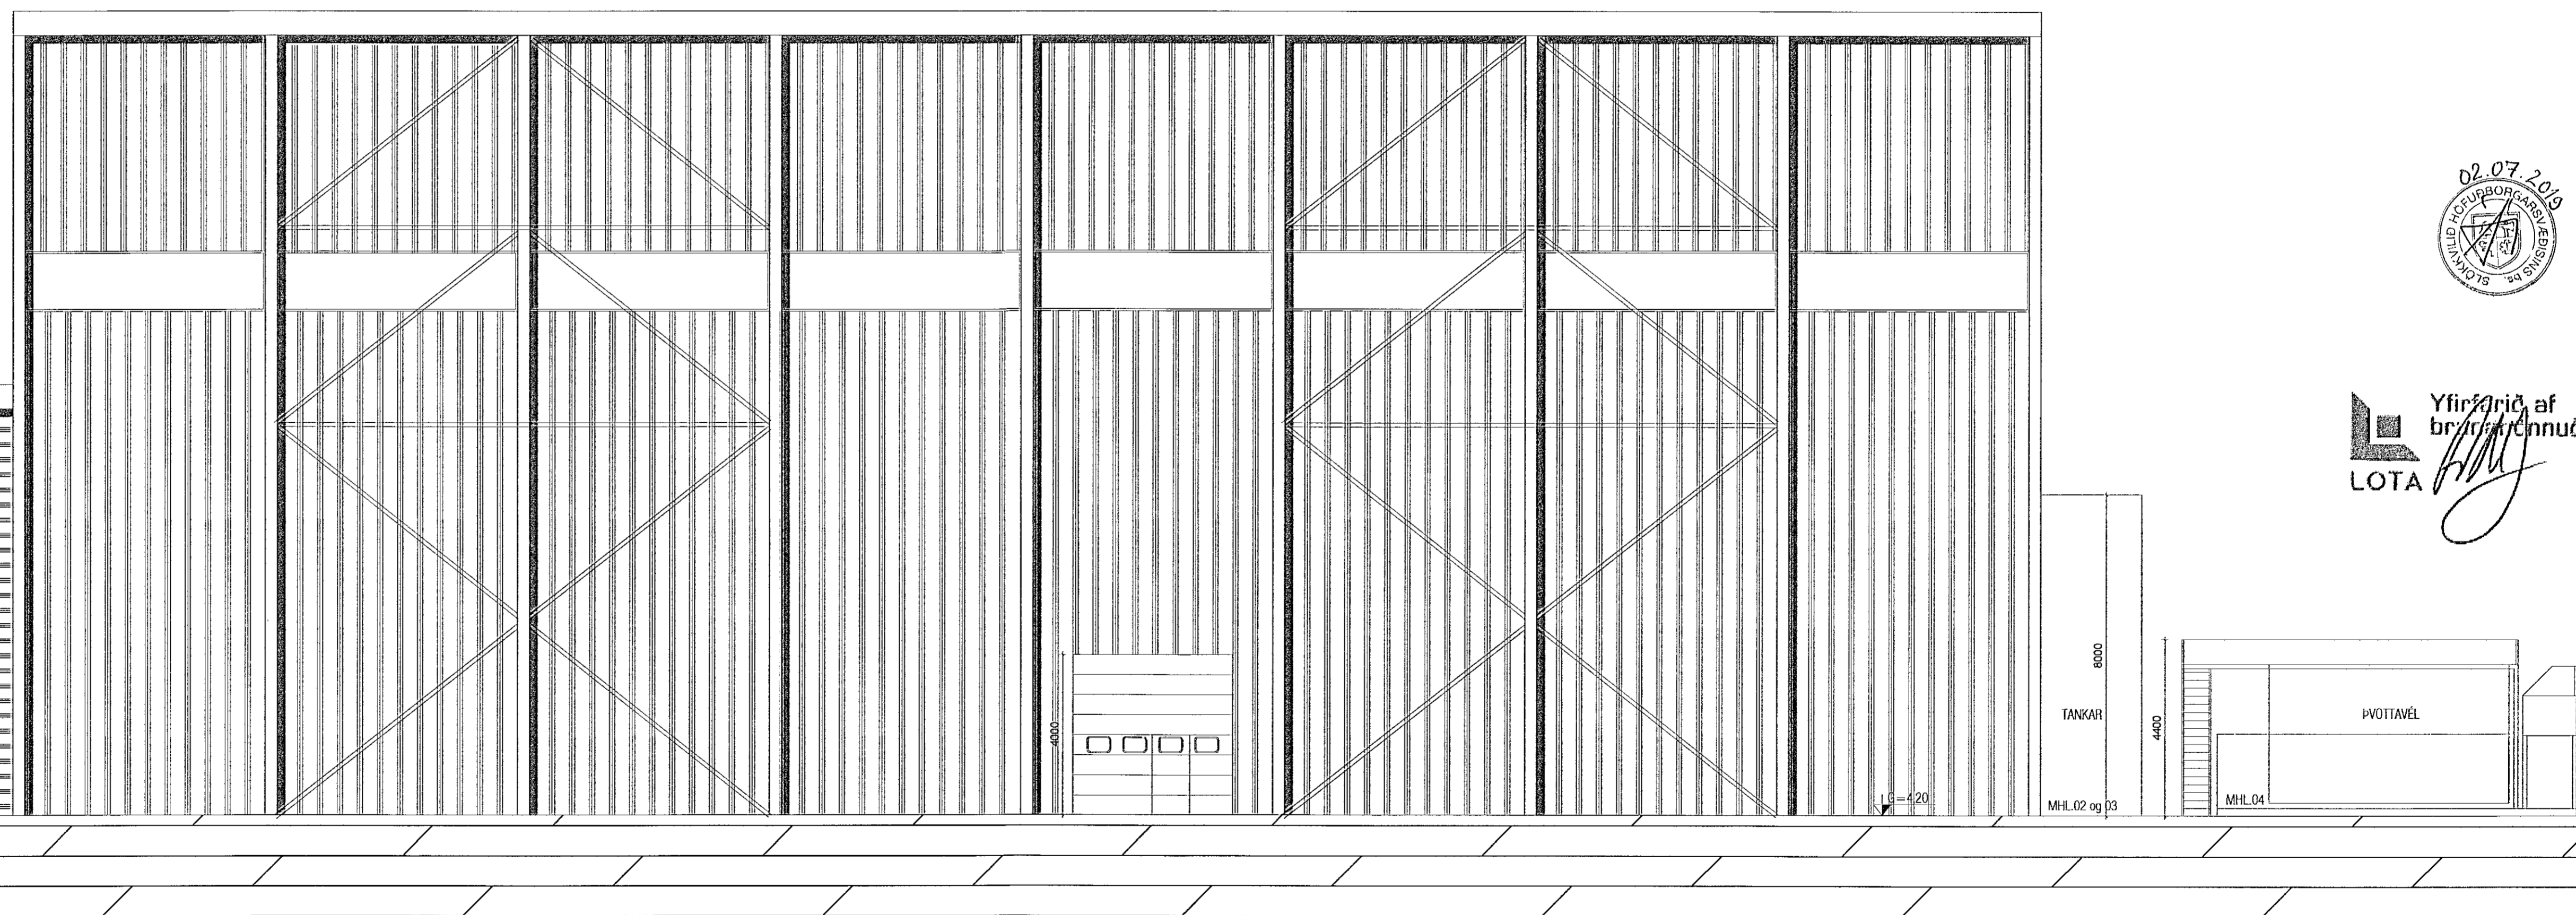

Útlit suður mkv 1:100



Útlit austur mkv 1:100



Yfirrit af  
brýnnuð  
LOTA

**BREYTINGAR:**

- A: 03.10.2005 Nýtt anddyri (7,0 m<sup>2</sup>) að sunnan og ný hurð að norðan. Milli loft sett yfir inntaksklefa og þar koma tvær skrifstofur og fundarherbergi kemur yfir lyftarageymslu. Fjórir nýjir gluggar á 2. hæð að vestan. Loftþræskilefi aftan við lyftarageymslu á 1. hæð vestanmegin. Ofanljós í lager minnkuð og eða lokuð. Staðsetning brunastangna breytt.
- B: 19.10.2012 Nýtt ljósaskilti á suðurhlíð.
- C: 10.03.2014 Reyndarfeikning: Ný hurð að sunnan inn í inntaksrými fyrir sprinkler.
- D: 13.06.2019 Þvottastöð fyrir net ásamt vatnslökum komið fyrir norðan við húsið. Breytingarnar hafa ekki áhrif á brunavarnir byggingarinnar.

**SKÝRINGAR:**

HÚS HANNAÐ AF VEKTOR ÁRIÐ 1999

**ÍSFELL - ÓSEYRARBRAUT 28**

Anna Margrét Hauksdóttir arkitekt - kt. 120665 - 3169  
Anton Örn Brynjarsson verkfræðingur - kt. 270559 - 7199  
Fanney Hauksdóttir arkitekt - kt. 170561 - 7249  
Haukur Haraldsson tæknifræðingur - kt. 260938 - 2079



Aðaluppdráttur  
Útlit

Dagsetning: 10.08.2005  
Mælikvarði: 1:100/A1  
Teiknaði: AMH  
Yfirrit: AMH  
Breyting: D

A 110