


útlit vestur mkv 1 : 1 0 0



útlit norður mkv 1 : 1 0 0

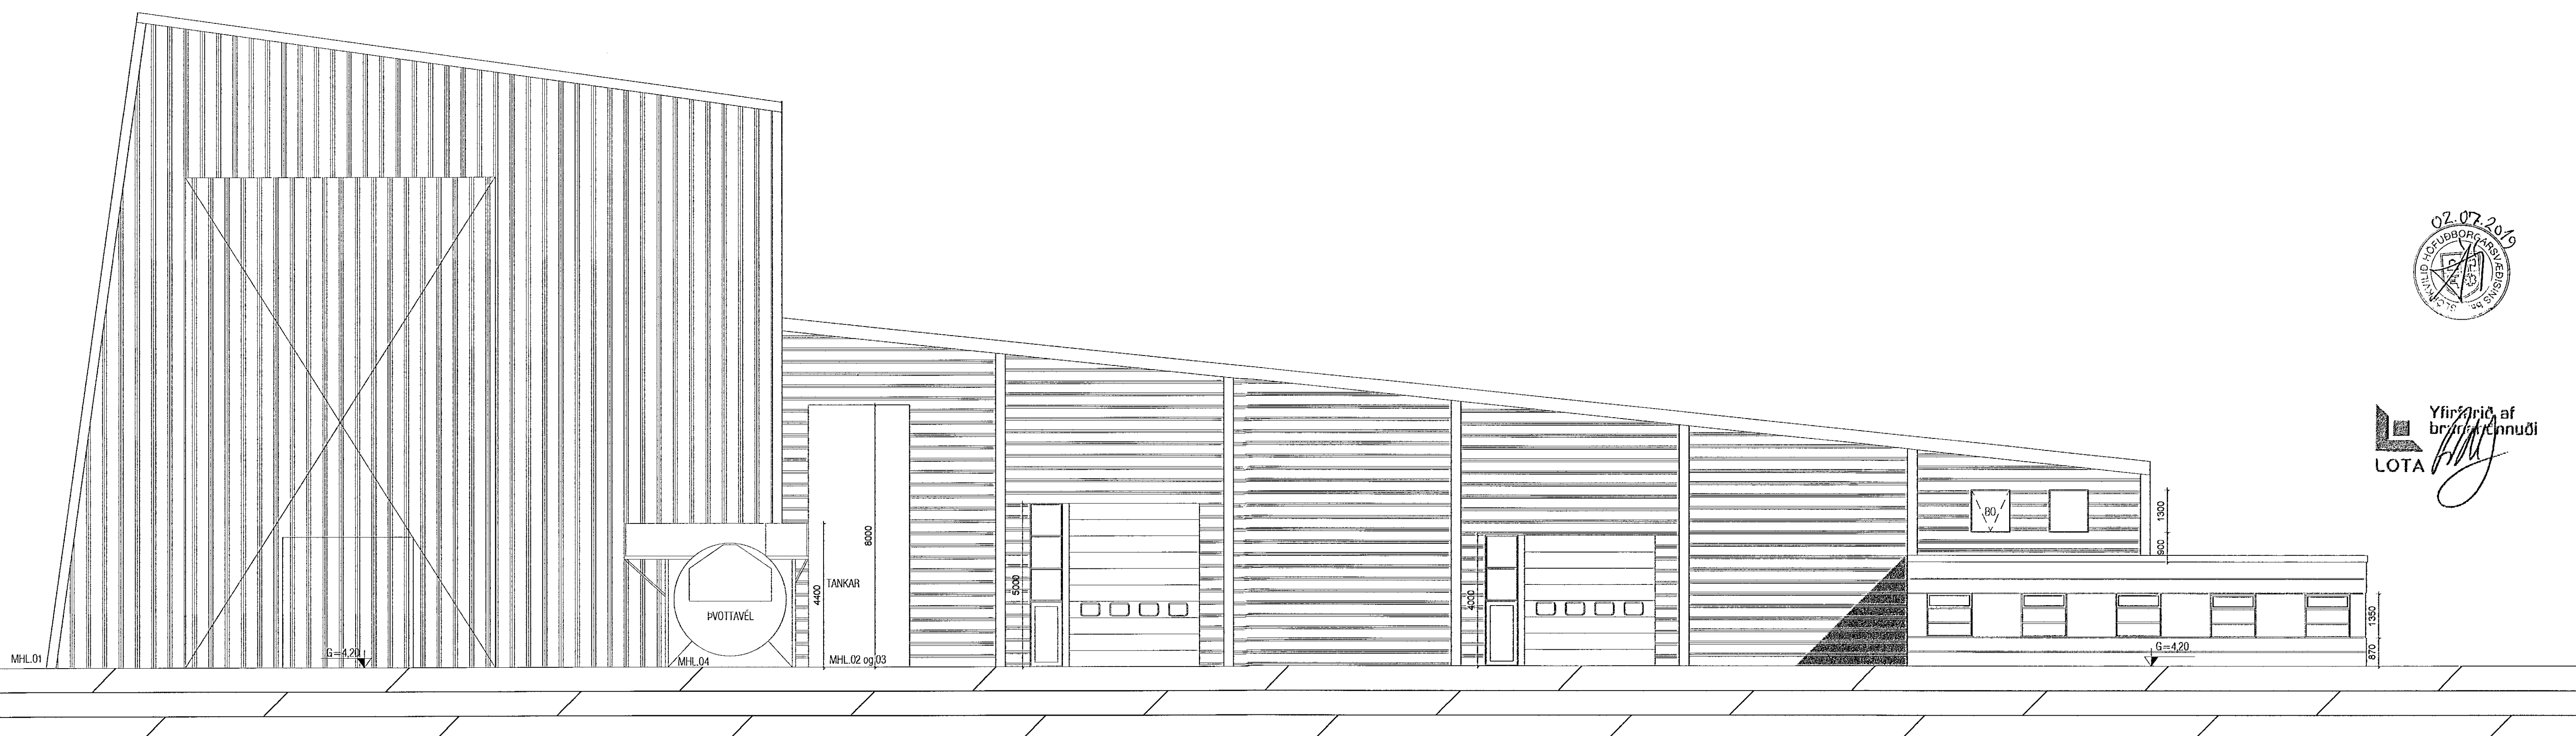

Yfirrit af  
brunavarnarhönnuði  
LOTA

**BREYTINGAR:**

- A: 03.10.2005 Nýtt anddyri (7,0 m<sup>2</sup>) að sunnan og ný hurð að norðan. Milliloft sett yfir inntaksklefa og þar koma tvær skrifstofur og fundarherbergi kemur yfir lyftaragæmslu. Fjórir nýir gluggar á 2. hæð að vestan. Loftrásiklefi aftan við lyftaragæmslu á 1. hæð vestanmegin. Ofanljós í lager minnkuð og/eða fokuð. Staðsetning brunaslagna breytt.
- B: 19.10.2012 Nýtt skilti á vesturhlöð
- C: 10.03.2014 Reyndarteikning
- D: 13.06.2019 Þvottastöð fyrir net ásamt valnþöskum komið fyrir norðan við húsið. Breytingarnar hafa ekki áhrif á brunavarnar byggingarinnar.

**SKÝRINGAR:**

HÚS HANNAÐ AF VEKTOR ÁRIÐ 1999

**ÍSFELL - ÓSEYRARBRAUT 28**

Anna Margrét Hauksdóttir arkitekt - kt. 120665 - 3169  
Anton Örn Brynjarsson verkfræðingur - kt. 270559 - 7199  
Fanney Hauksdóttir arkitekt - kt. 170561 - 7249  
Haukur Haraldsson tæknifræðingur - kt. 260938 - 2079

**AVH**  
ARKITEKTÚR - VERKFRÆÐI - HÖNNUN

Dagsetning: 10.08.2005  
Mælikvarði: 1:100/A1  
Teiknað: AMH  
Yfirrit: D

A 111