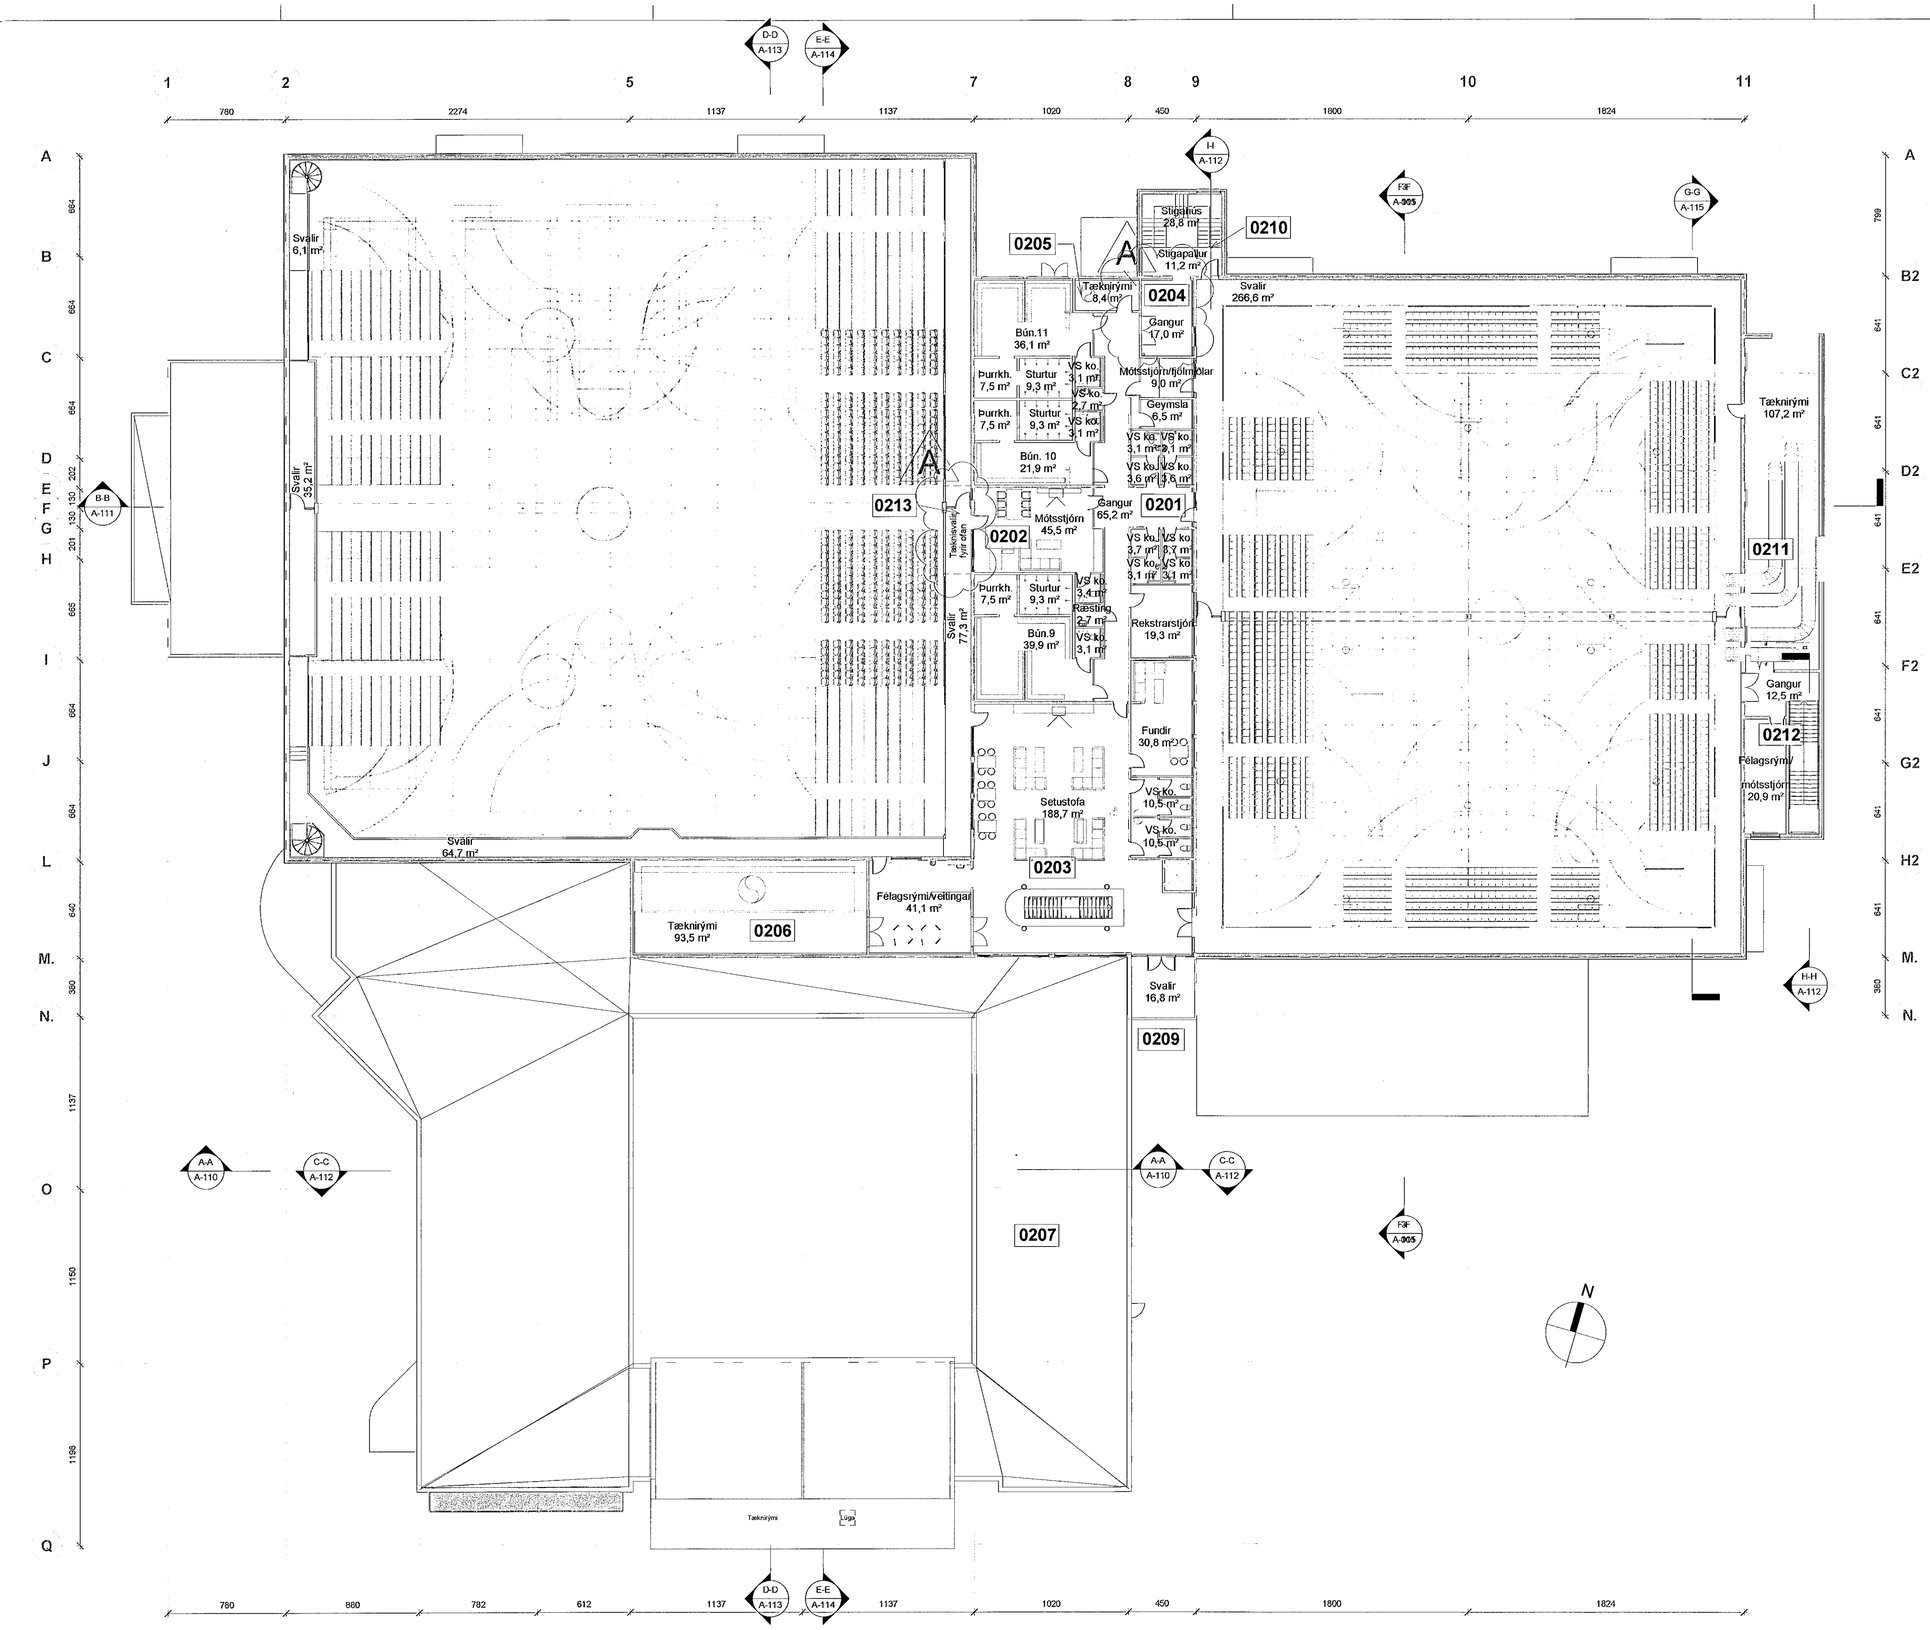

Hæð 2 yfirlit
1 : 200

Samþykkt þann
31. júlí 2019
Byggingarfulltrúinn í Hafnarfirði

Skýringar vegna breytinga

A Hurð inn í tæknirými snúið við. Tvöfaldri hurð inn á gang snúið við. Nýtt hurðargat gert milli stigagangs og gangs. Nýjar tæknisvalir í eldri íþróttasal (sal nr.1).

2018-02-23
12:58:09

A	KJH	HMH	09.02.2018
ÚTGÁFA	TEIKNAÐ	YFIRFARIÐ	Dags

ASK ARKITEKTAR EHF
GEIRSGÖTU 9
101 REYKJAVÍK
SÍMI 515 0300
www.ask.is

ÁBYRGÐARMAÐUR
Helgi Mar Halldórsson Arkitekt F.A.I. kt. 301258-7049
helgimar@ask.is

ASK ARKITEKTAR

VERKHEITI
ÍÞRÓTTAMIÐSTÖÐ HAUKA
Ásvöllum 1, Hafnarfirði

TEGUND TEIKNINGAR: Aðalteikningar	MKV. í A1: 1 : 200
HEITI TEIKNINGAR: Grunnmynd 2.Hæð-yfirlit	HANNAÐ: HMH
	TEIKNAÐ: KJH
	YFIRF.: HMH
	DAGS.: 04.11.2016
VERKNR.: 9623	AUÐKENNI - NÚMER TEIKNINGAR: A-102
	ÚTGÁFA: A

© ÖLL AFNOT OG AFRITUN TEIKNINGAR ER HÁÐ SAMÞYKKI ASK ARKITEKTA. EKKI SKAL MÆLA UPP AF TEIKNIN