



E-E - Norðurhluti  
1 : 100

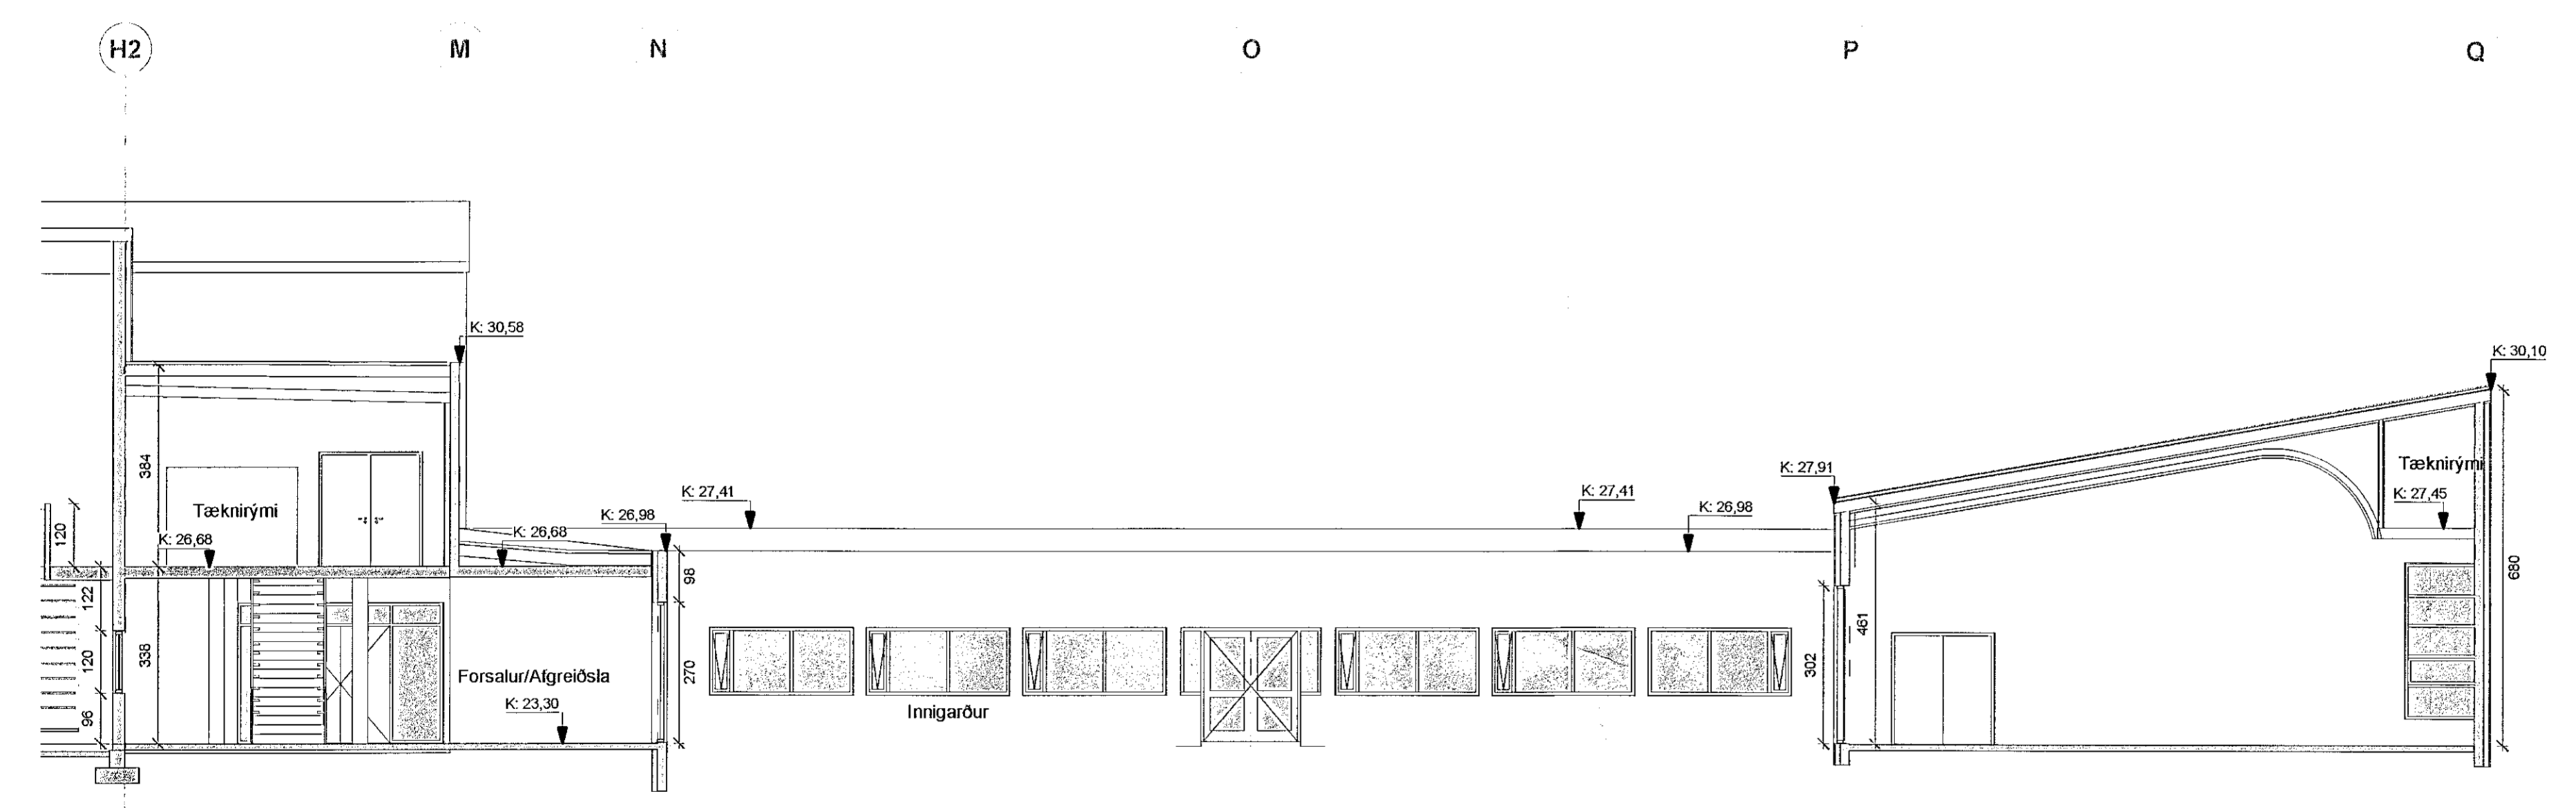

E-E - Suðurhluti  
1 : 100

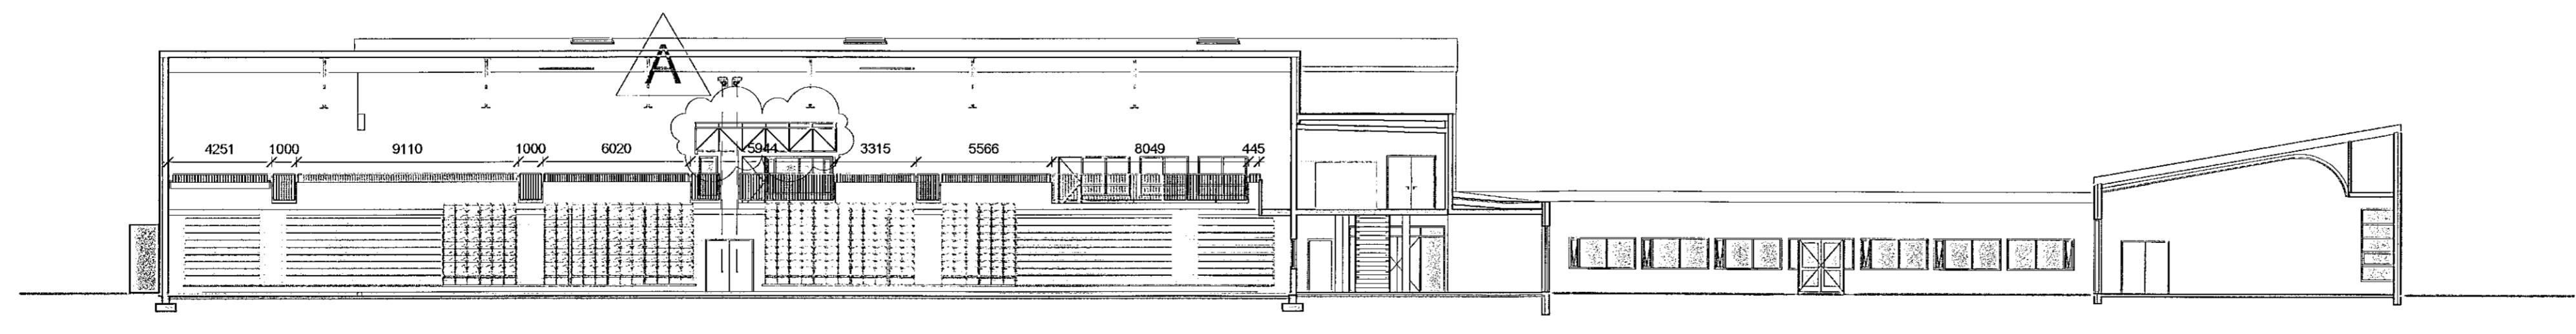

E-E yfirlit  
1 : 200

Skýringar vegna breytinga  
A Nýjar tæknisvalir í eldri íþróttasal (sal nr.1).

2018-02-23  
13:02:25

|        |         |           |            |
|--------|---------|-----------|------------|
| A      | KJH     | HMH       | 09.02.2018 |
| ÚTGAFA | TEIKNAD | YFIRFAIRD | Dags       |

ASK ARKITEKTAR EÐF.  
GEISGÖTULI 9  
101 REYKJALANDS  
515 0000  
www.ask.is

ÁRITUN ADALHÖNDUÐAR  
*Hönnuð*  
Hönnuð M. Þorvaldsson Áskartf. Á.L. Sí. 301208-7049  
hogni@ask.is

**ASK**  
ARKITEKTAR

|  |                                       |                           |
|--|---------------------------------------|---------------------------|
| VERKFERIÐ<br>ÍÞRÓTTAMÍÐSTÖÐ HAUKA<br>Ásvöllum 1, Hafnarfirði |                                       | MKV. I A1<br>1:100, 1:200 |
| TEGAND TEIKNINGAR<br>Aðalteikningar                          | HMKND<br>HMH                          |                           |
| HEIÐ TEIKNINGAR<br>Sneiðing E-E                              | TEIKNAD<br>KJH                        |                           |
|  | YFIR.<br>HMH                          |                           |
|  | DAGS<br>04.11.2016                    |                           |
| VERK NR.<br>9623   | AUSKUNINGU- NÁMUR TEIKNINGAR<br>A-114 | ÚTGAFA<br>A               |